

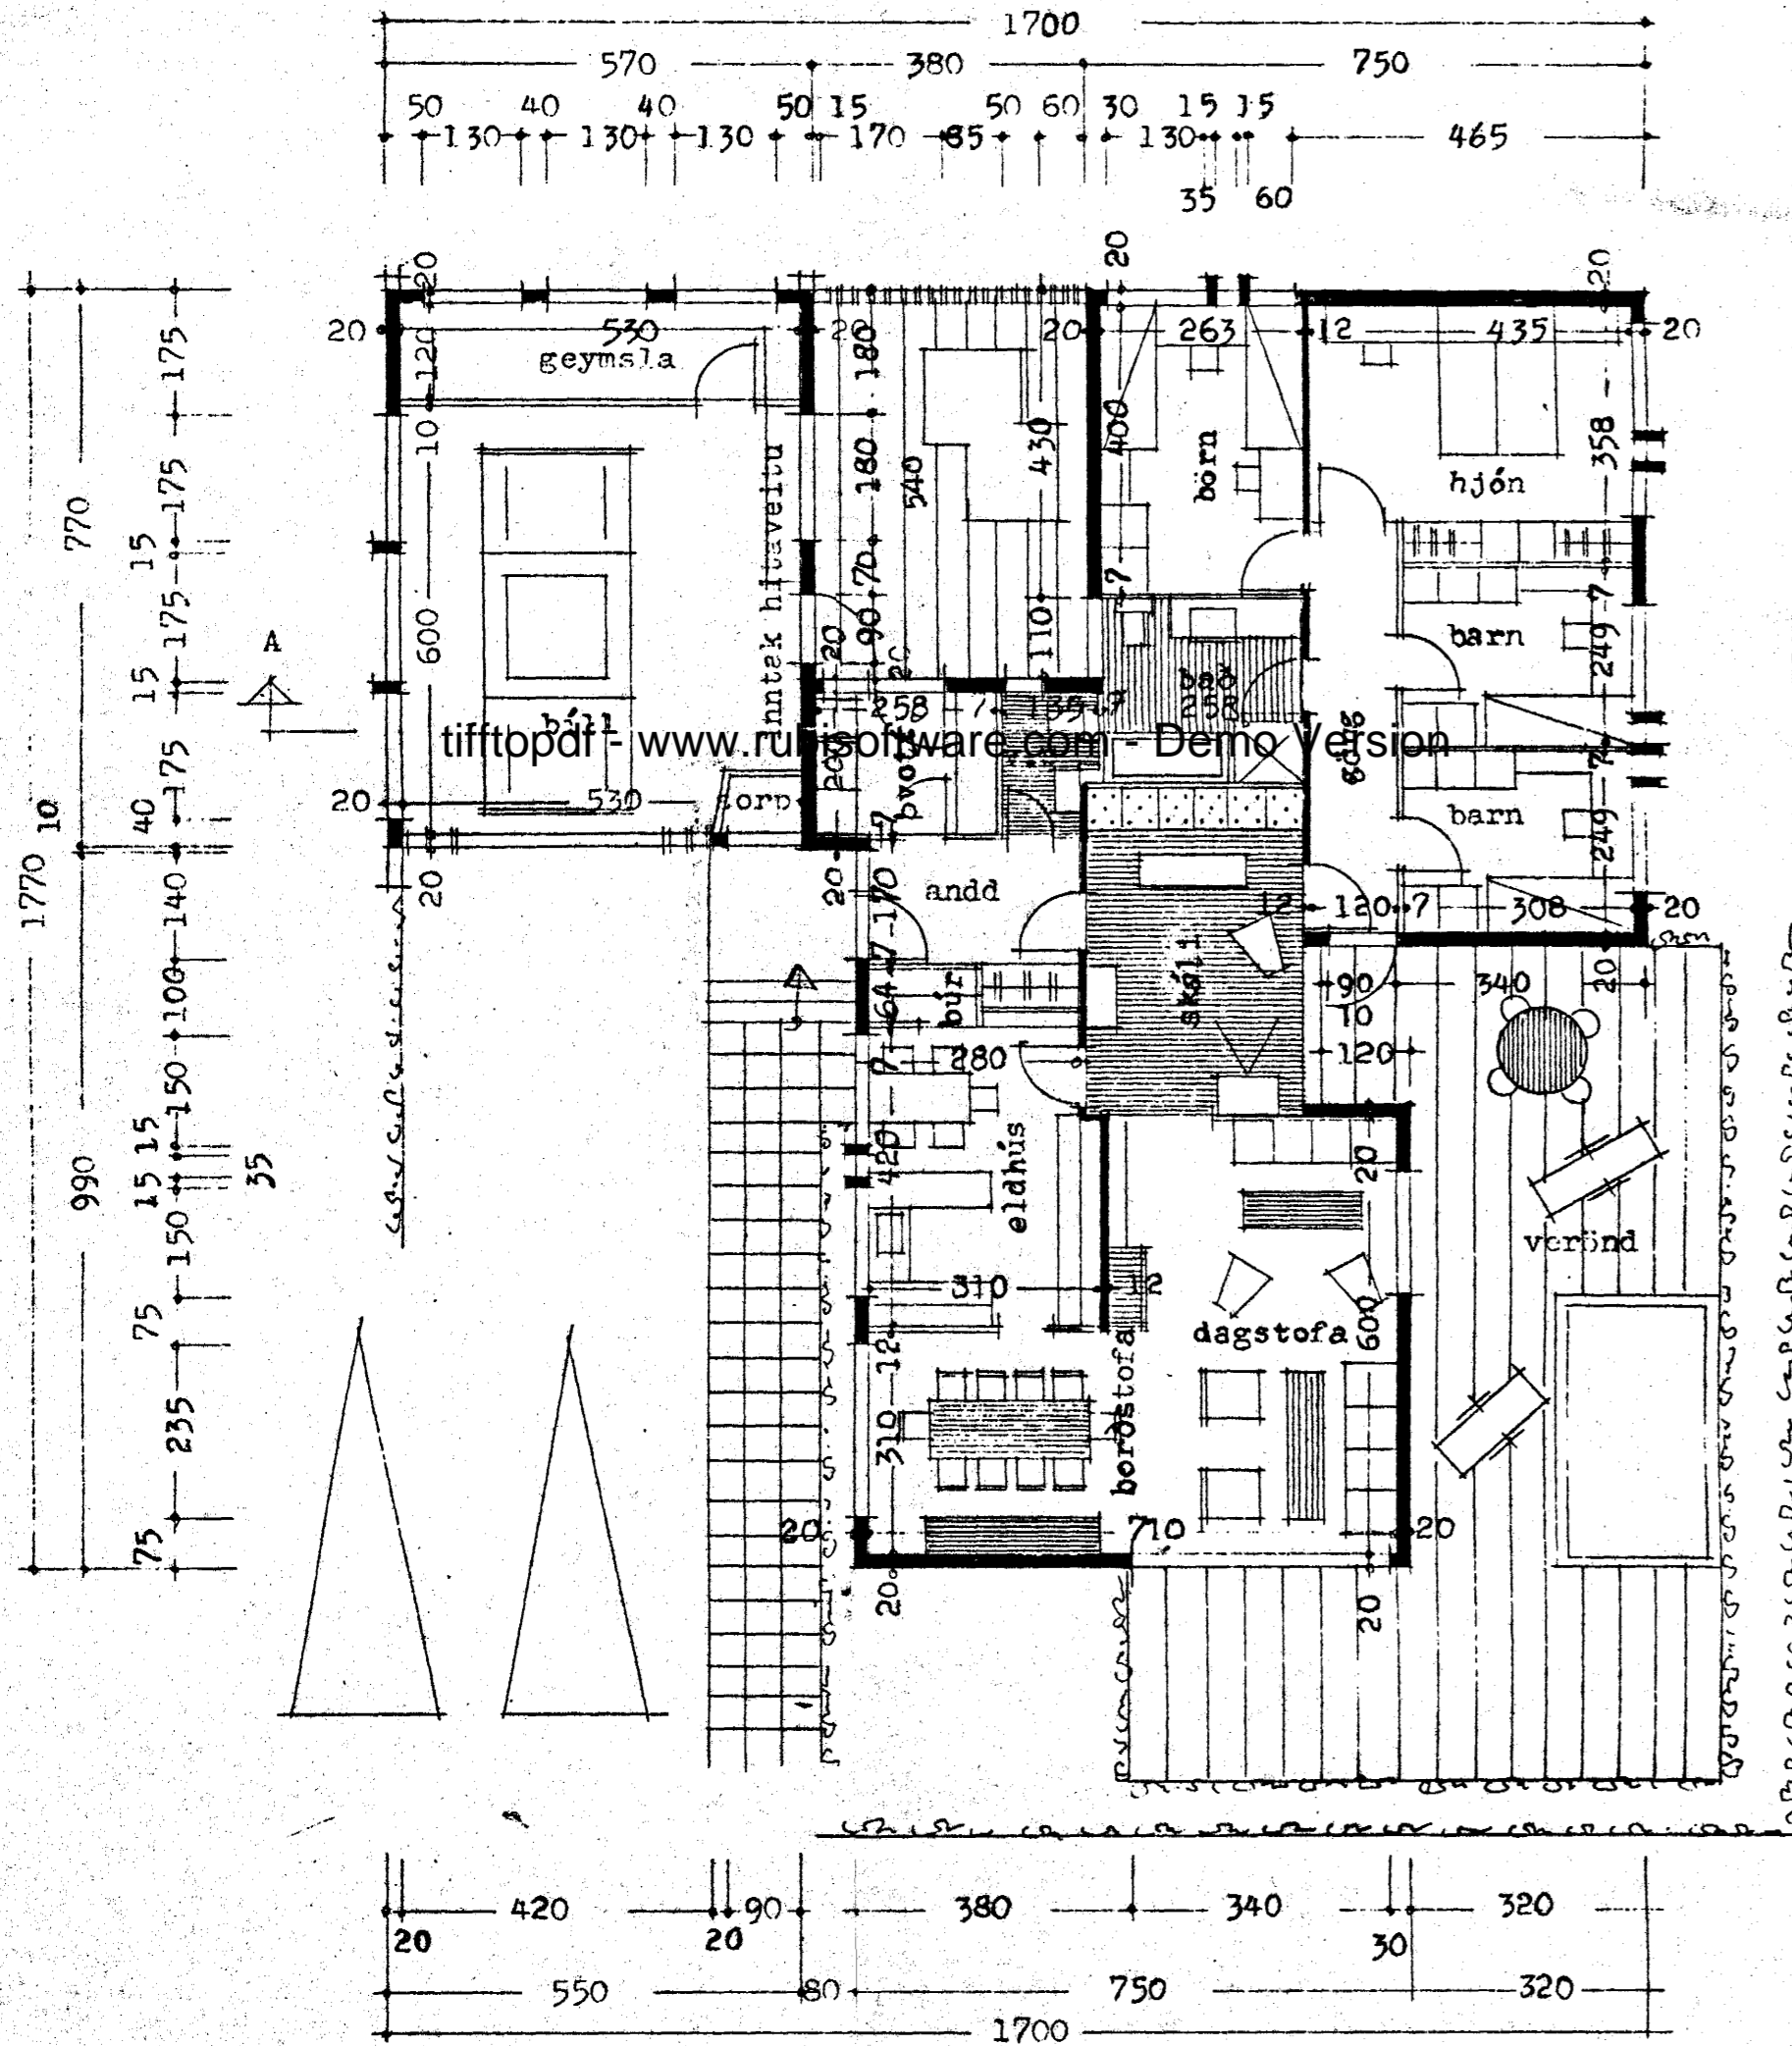


VESTURVANGUR 42 HAFNARFIRÐI.

Samþykkt á fundi byggingarnefndar þ. 6.14.1989
 BYGGINGAFULLTRÚINN Í HAFNARFIRÐI

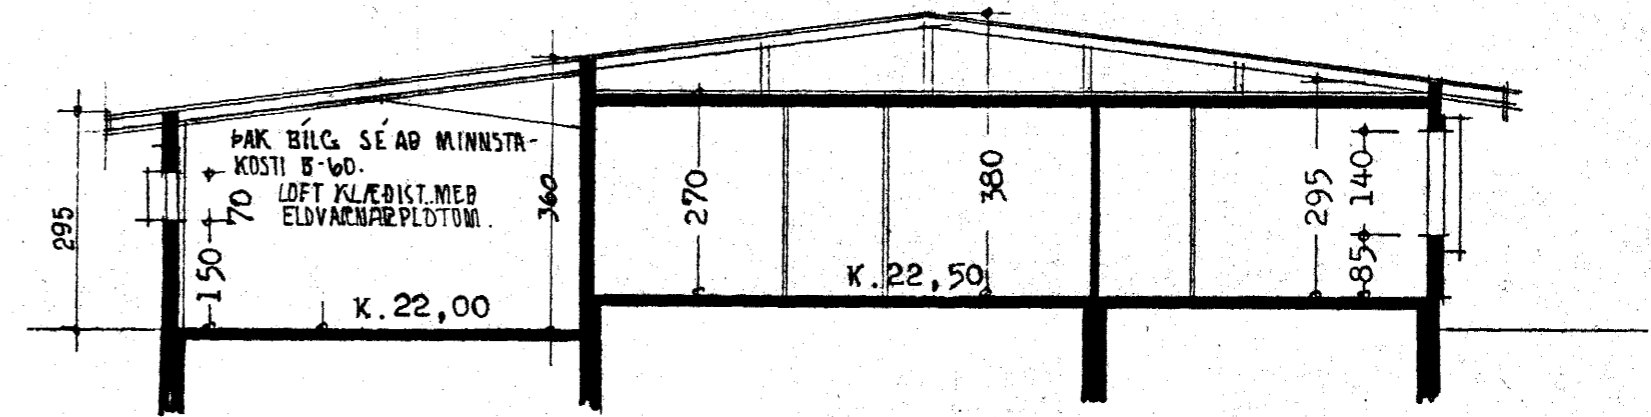


GRUNNMYND M. 1:100.

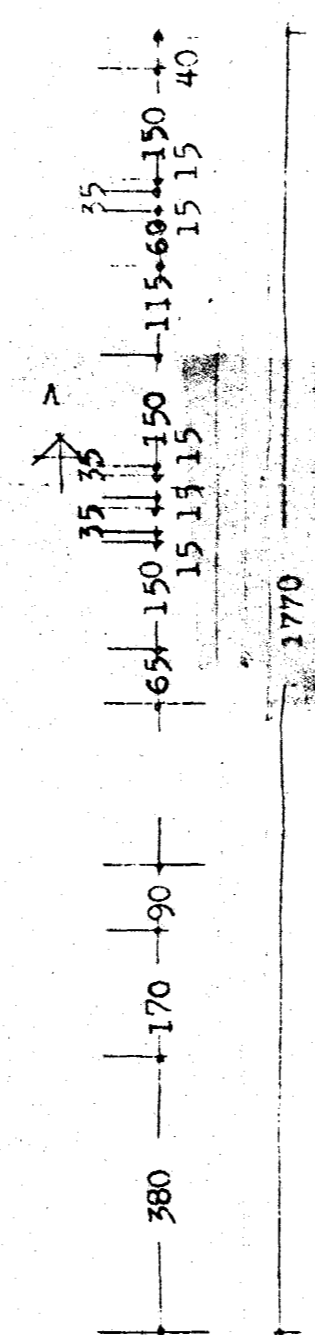

skurður A-A

Afstöðumynd m. 1:500
 Flatarmál húss 143,87 m.²
 Flatarmál bílsk. 43,43 m.²

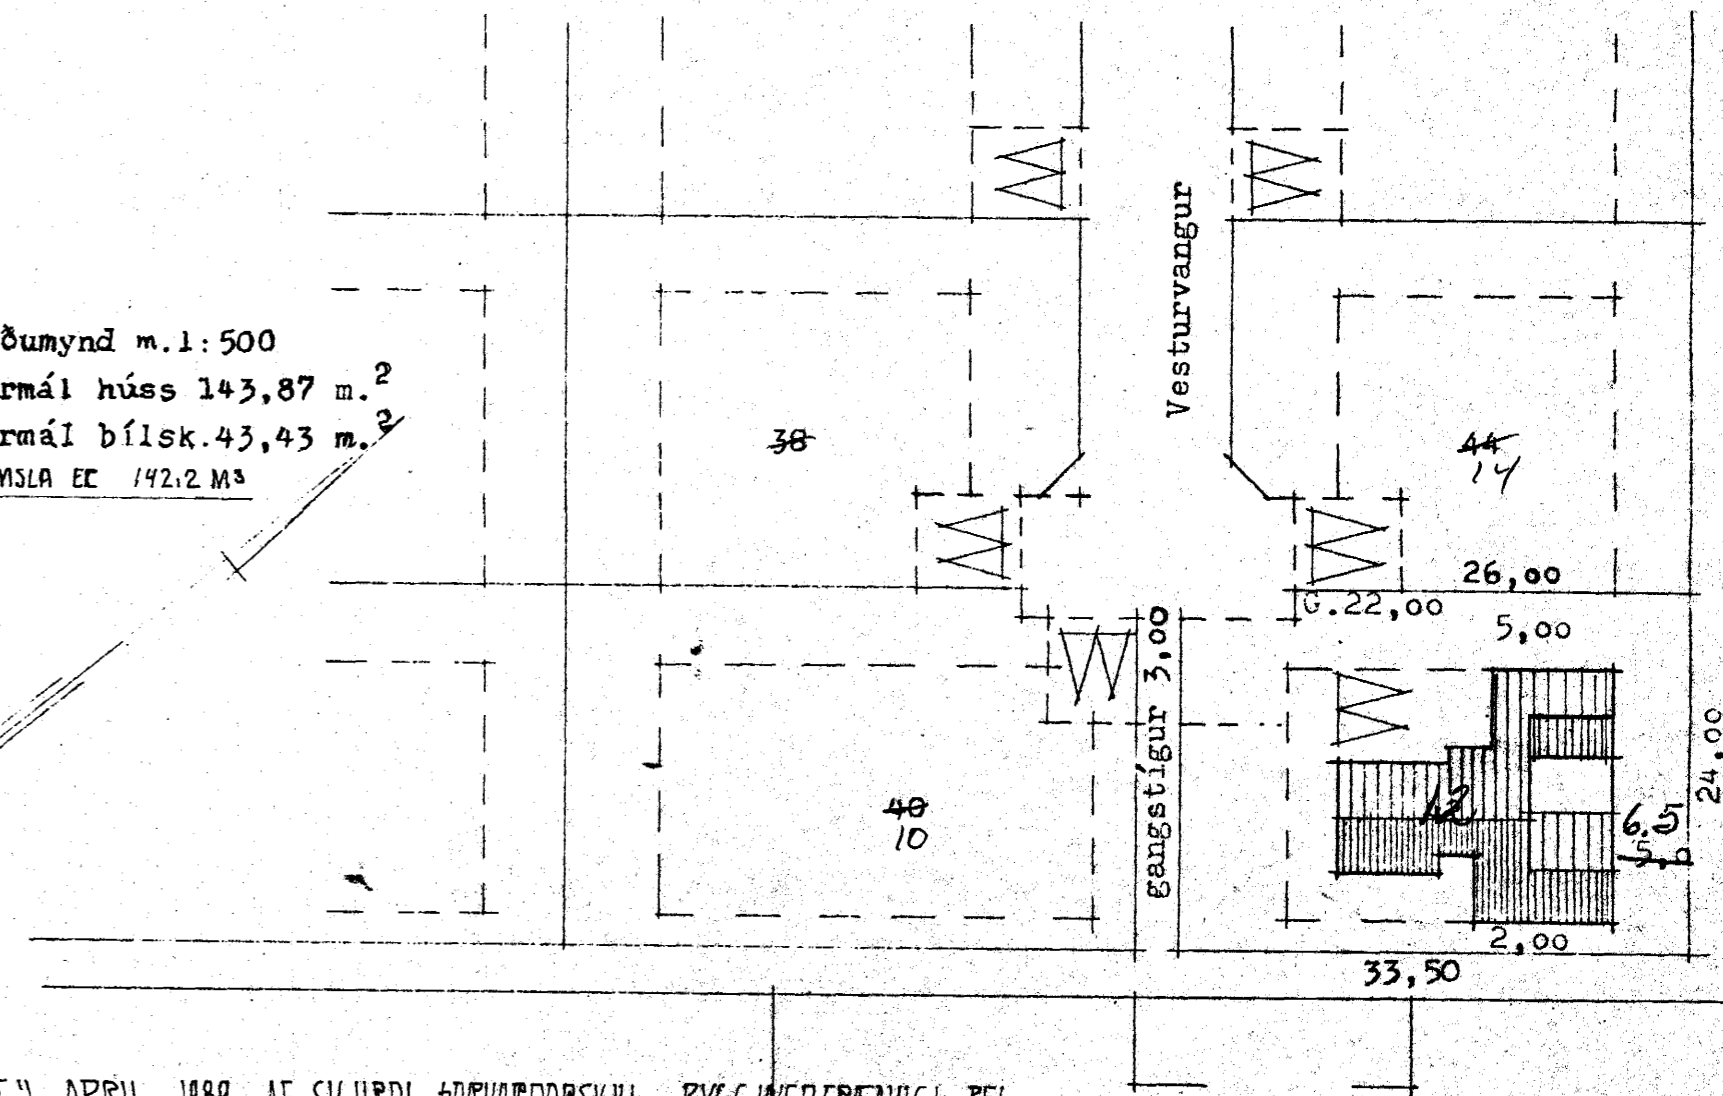

ÞAKI BILGEYMSLU Breytt 1. APRIL 1989 AF SIGURÐI ÞORVALDARSSYNI BYGGINGAFRÉMDUGI BF!
 HÚS TEIKNAD 1. JULI 1975 AF KOBJARTANI SVEINSSYNI.

Sigurður Þorvaldsson