


Skýringar.

Vatnslagnir skal einengra með glerullernóikum og verja með plastaúk eða sísalpappa. Plastaúk skal setja fyrst á kaldevatnslögn áður en núnn er einangruð. Áður en samskreytum er lokað skal kerrið þrýstiprófað.

Frárennslislagnir skal rétta með nampi og sandsteypu.

Stni og rrágungur lagna skal vera í samræmi við byggingasamykkt Hafnarfjarðar og reglugerð fyrir vatns- og nolræslagnir í Reykjavík.

- KALT VATN
 - HEITT VATN
 - EINSTREYMSLOKI
 - RENNLOKI MEÐ SPINDLI UPP ÚR JÖRD
- SAMT. TÖPP. EIN.: KALT VATN 9
HEITT VATN 6

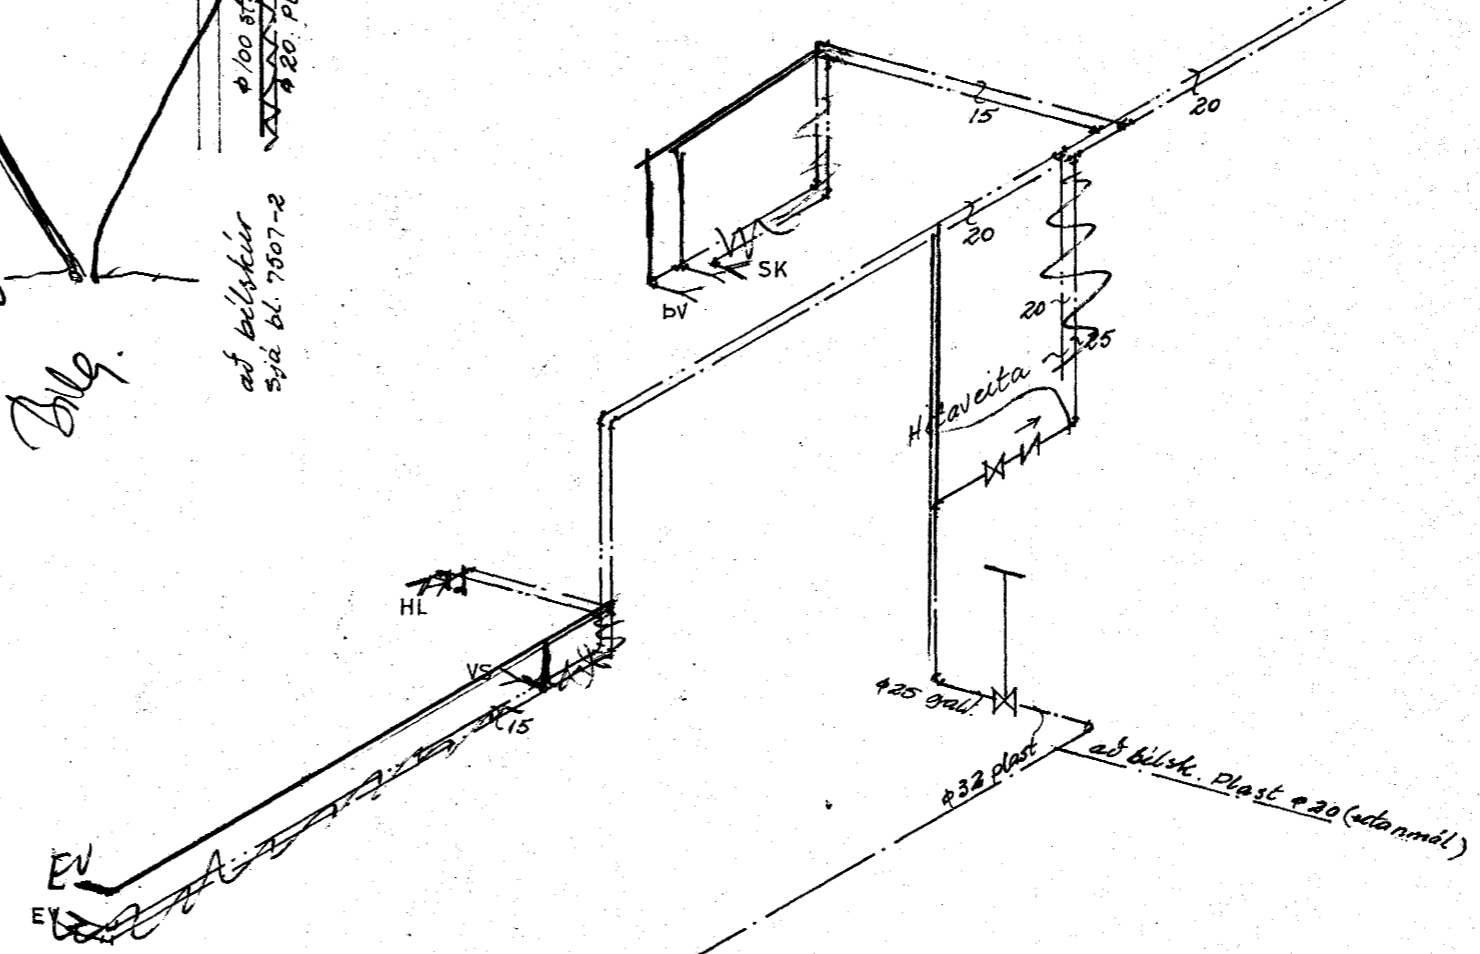

SVEINBJÖRN SIGURÐSSON TÆKNIFR.		
MIÐVANGI 116 SÍMI 52256 MTFÍ.		
VESTURVANGUR	MKV. 1:50 1:500	DAGSETN. 3.7.75
FRÁRENNSLIS - OG VATNSLÖGN	BREYTING	DAGS.
HANNAB		DREGIÐ
Sveinbjörn Sigurðsson		7507-3