


Grunnmynd
1 = 50 mm


Teiknað upp eftir teikningum Sveinbjörns Sigurðssonar, samþykktum af byggingafulltrúa Hafnarfjarðar 10. júlí 1975.


Táknar breytingu 

Skýringar sjá teikningu nr.300

B	Lagnir í blaskúr	PVG	22.08.2006
A	Staðset. lagna í grunni breytt	PVG	05.04.2006
Ölg.	Nr.	Breytingar	Háttuðar Daga

Verkteikning

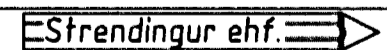Vesturvangur 14, Hafnarfirði			
 Verkfræðijónusta Fjarbergsgata 13-15 - 220 Hafnarfirði Sími 565 5616, Fax 565 3841		Frérennsli Grunnmynd	
Daga mars 2006		Tíðni / Hæðni af PP/PVG	
Skala 1:50		Hæðni loftslags 301	
Ölg. B			

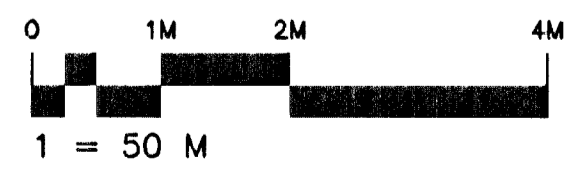

Handwritten signature