15

VESTURVANGUR NR. ~~57~~ HAFNARFIRÐI M 1:100

Ganga skal frá opnu eldstæði í samráði við slökkviliðsstjóra

Sorpgeymsla skal fylgja í austurenda sorpgeymslu - nær götu. Verði húsið hitað upp til búsetu skal það gert með olíukyndistefnum eða á annan hátt skal hafa fullt samráð við byggingarfulltrúa og slökkviliðsstjóra um fyrirkomulag hitakerfis.

F.Sig.

Samþykkt á fundi byggingarnefndar þ. 31-7-1974
BYGGINGAFULLTRÚI N
Í HAFNARFIRÐI
F. Sigurðsson

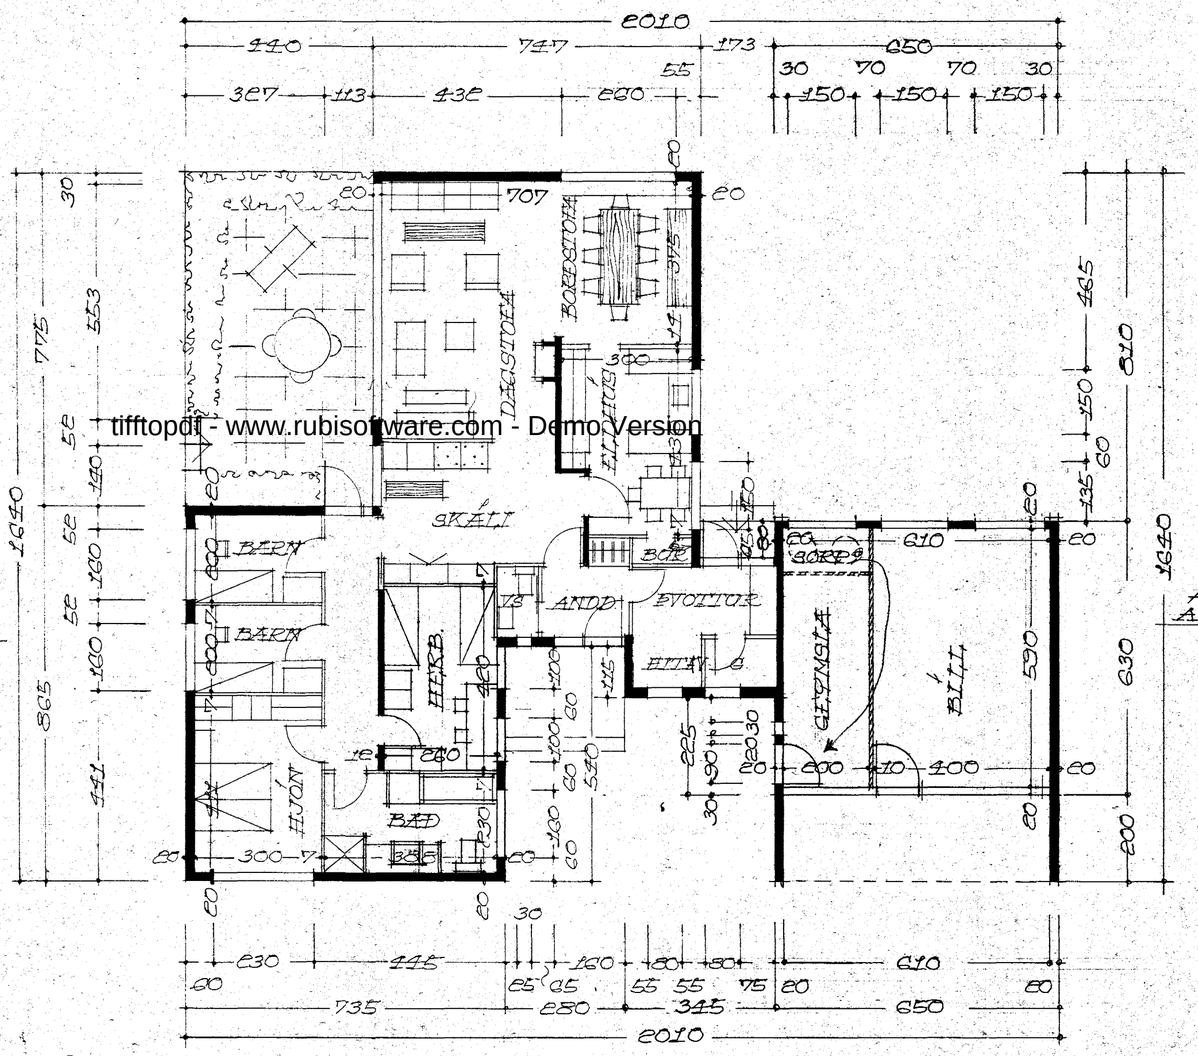

GRUNNMYND

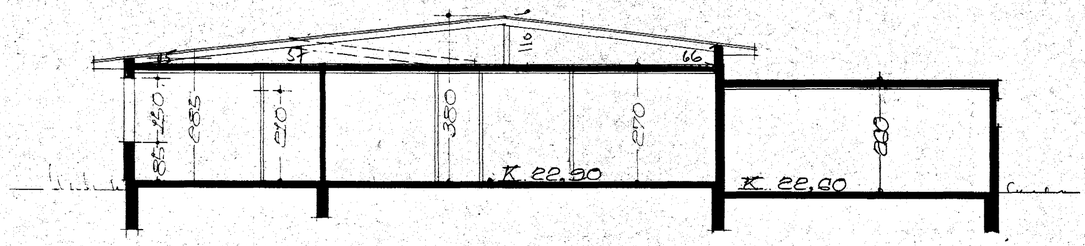

SNIÐMYND A–A

FLATARMÁL HÚSS 143,85 M²
FLATARM BÍLSKÚRS 40,95 M²

AFSTÖÐUMYND M. 1:500

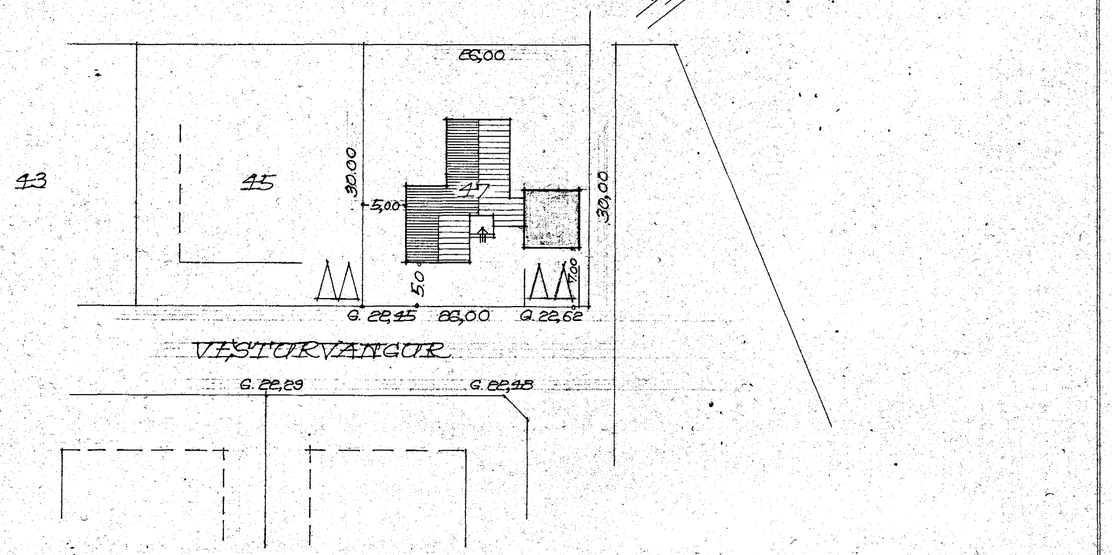

REYKJAVÍK Í JÚNÍ 1974
F. Sigurðsson

tifftopdf - www.rubisoftware.com - Demo Version