



Ganga skal frá opnu
eldstæði í samráði við
slökkvildisjóra

Soppjeymsla skal fylgja í austur-
enda gæmslu - nær götu.
Verðir hinni hitað upp til braki borgar
með olukeramikteglum eða í annan
hátt skal haft fullt samráð við
byggingafulltrúa og stékkvildisjóra
í samráði
F. Sigurðsson

Samþykkt á fundi bygginga-
nefndar þ. 31. 7. 1974
BYGGINGAFULLTRÚINN
Í HAFNARFIRÐI
F. Sigurðsson

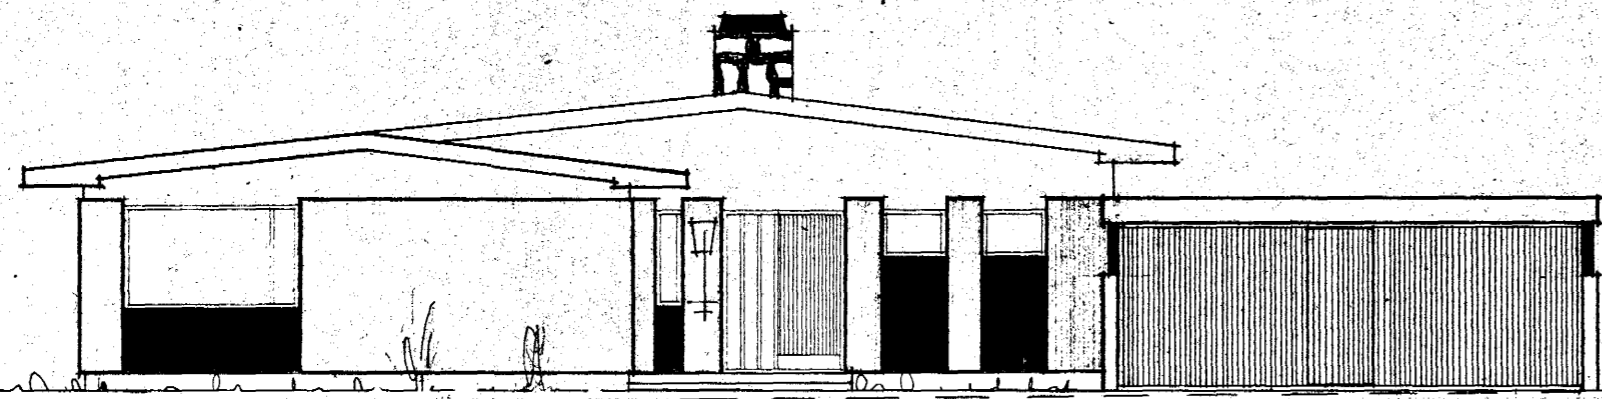


SIÐUR-VESTUR

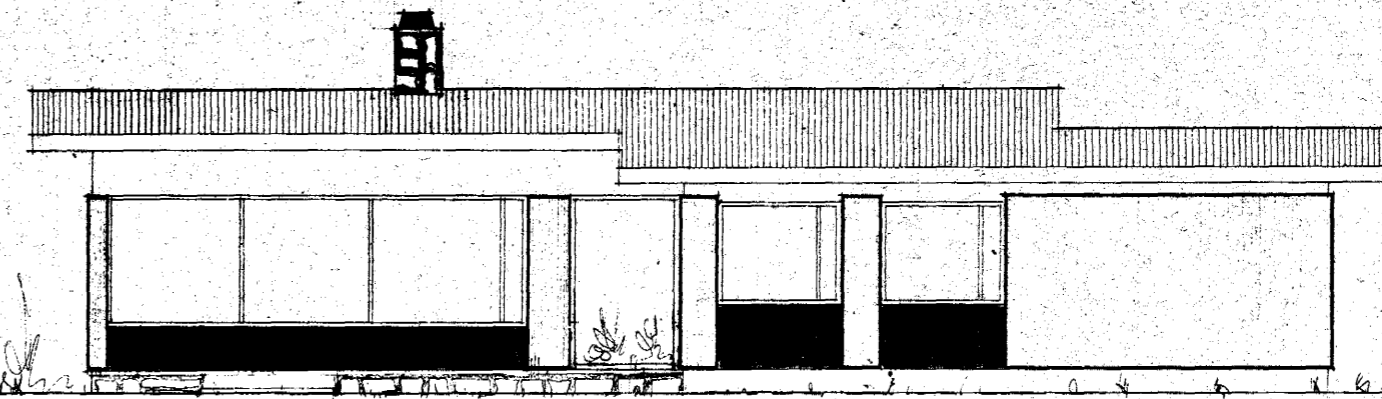


OSTUR-VESTUR

tifftopdf - www.rubissoftware.com - Demo Version

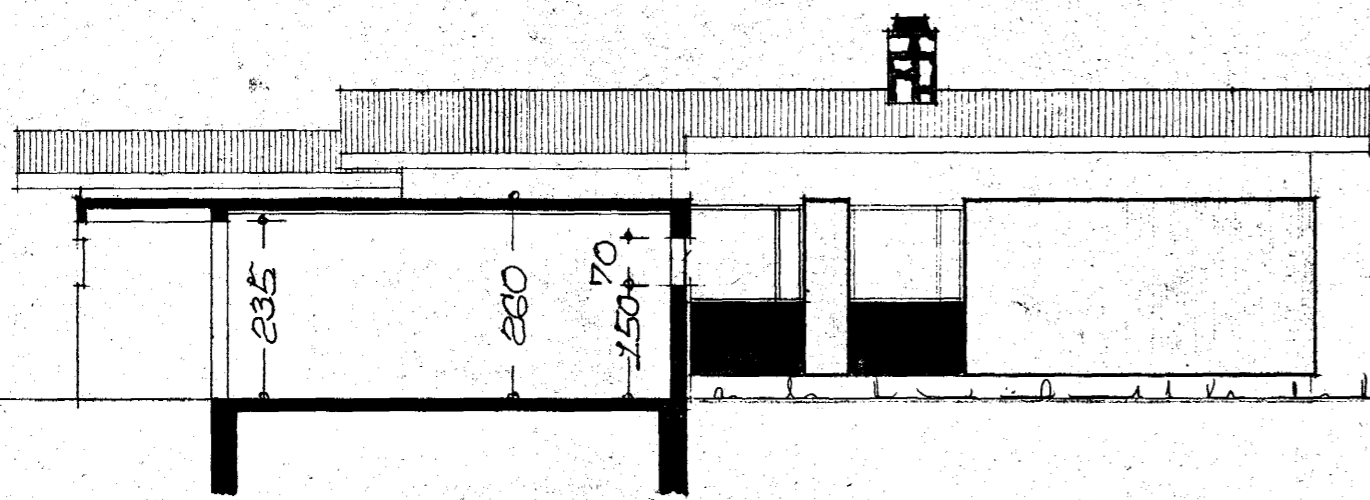

NOÐUR-VESTUR

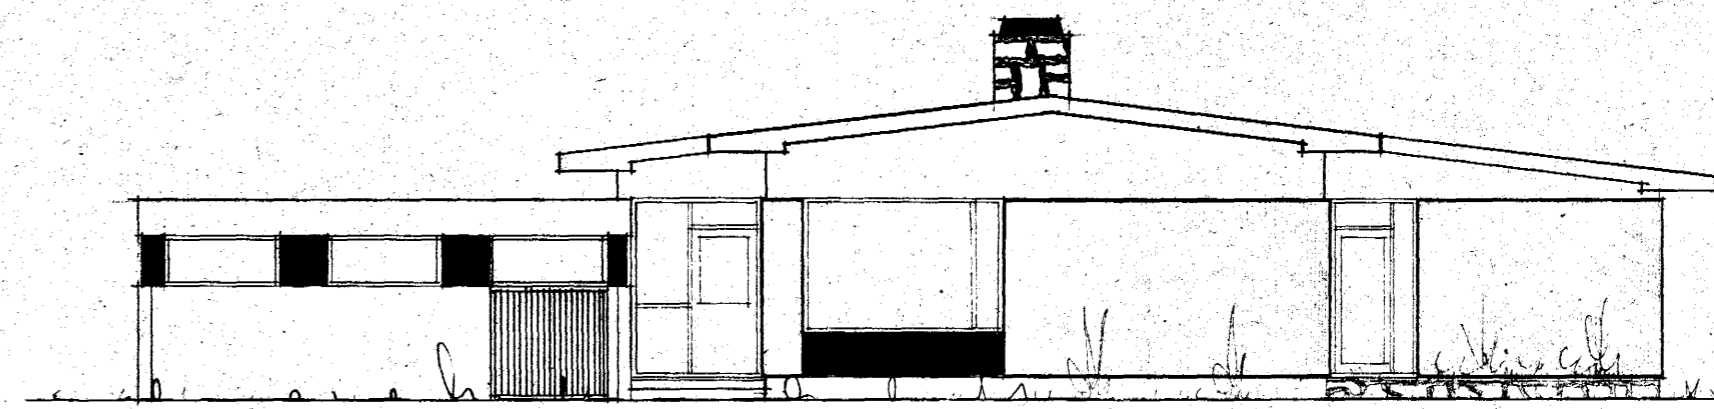

NOÐUR-VESTUR

REYKJAVÍK Í JÚNÍ 1974
Sigurður Þorsteinsson