



OPNAR RUNTAL STÁLÖFNAR DELTA -T 40

OPN NR.	STADSETNING	GERD	HAD	LENGD	TENGIST.	HITAD.
1	DVOLTUR	V -2	70	100	Ø 10	921
2	ANDDYRI	H --	180	63	Ø 10	861
3	VS	H --	70	49	Ø 10	230
4	HERB.	V -2	63	140	Ø 10	1147
5	BAD	VK-2	63	130	Ø 10	1276
6	HJONAHORB.	V -2	63	210	Ø 10	1668
7	HERB.	V	63	150	Ø 10	728
8	HERB.	V -2	63	120	Ø 10	965
9	GANGUR	H -2	42	230	Ø 10	1520
10	SKALI	C -3	28	130	Ø 10	1820
11	STOFA	VK-2	42	540	Ø 10	3590
12	BORDSTOFA	VK-2	42	245	Ø 10	1889
13	ELDRÖS	VK-2	63	160	Ø 10	1600
14	BÍLGYMSTA	V -2	77	500	Ø 15	4953

SKÝRINGAR:
 MIDSTODVARPIPUR VENJULEGAR SVARTAR PÍPUR MÁLAST MED ASPALTMÁLNINGU OG EINANGRAST MED 16 MM GLERULLARHÓLKUM OG VEFJAST MED SÍSALPAPPA. GÆTA SKAL ÞESS AD SDLILEG ÞENNSLA HINDRIST EKKI.
 Á ALLA OPNA KOMI LOFTTÆMINGARSKRÚPA OG BAKRENNSLISLOKI MED VATNSHITAstilli MERKTUR -R, HERBERGISHITA MERKTUR -T
 ALLIR OPNAR TENGJAST MED Ø 10 OG STILLITE.
 TENGINGAR Á OPNUM ERU MIDADAR VID RUNTAL OPNA.

BREYTT Í DES. 1975

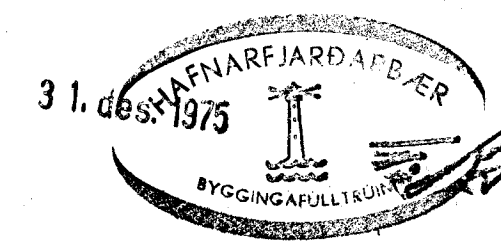

STEINGRÍMUR TH. ÞORLEIFSSON MIPI		
VESTURVANGUR NR. 47, HAFNARFIRSI		
MÁL	1:50	HITALAGNIR
DAGS.	JÚLÍ 1974	TENGINND OG SKÝRINGAR
BLAD	8	S. Þ. Þ.