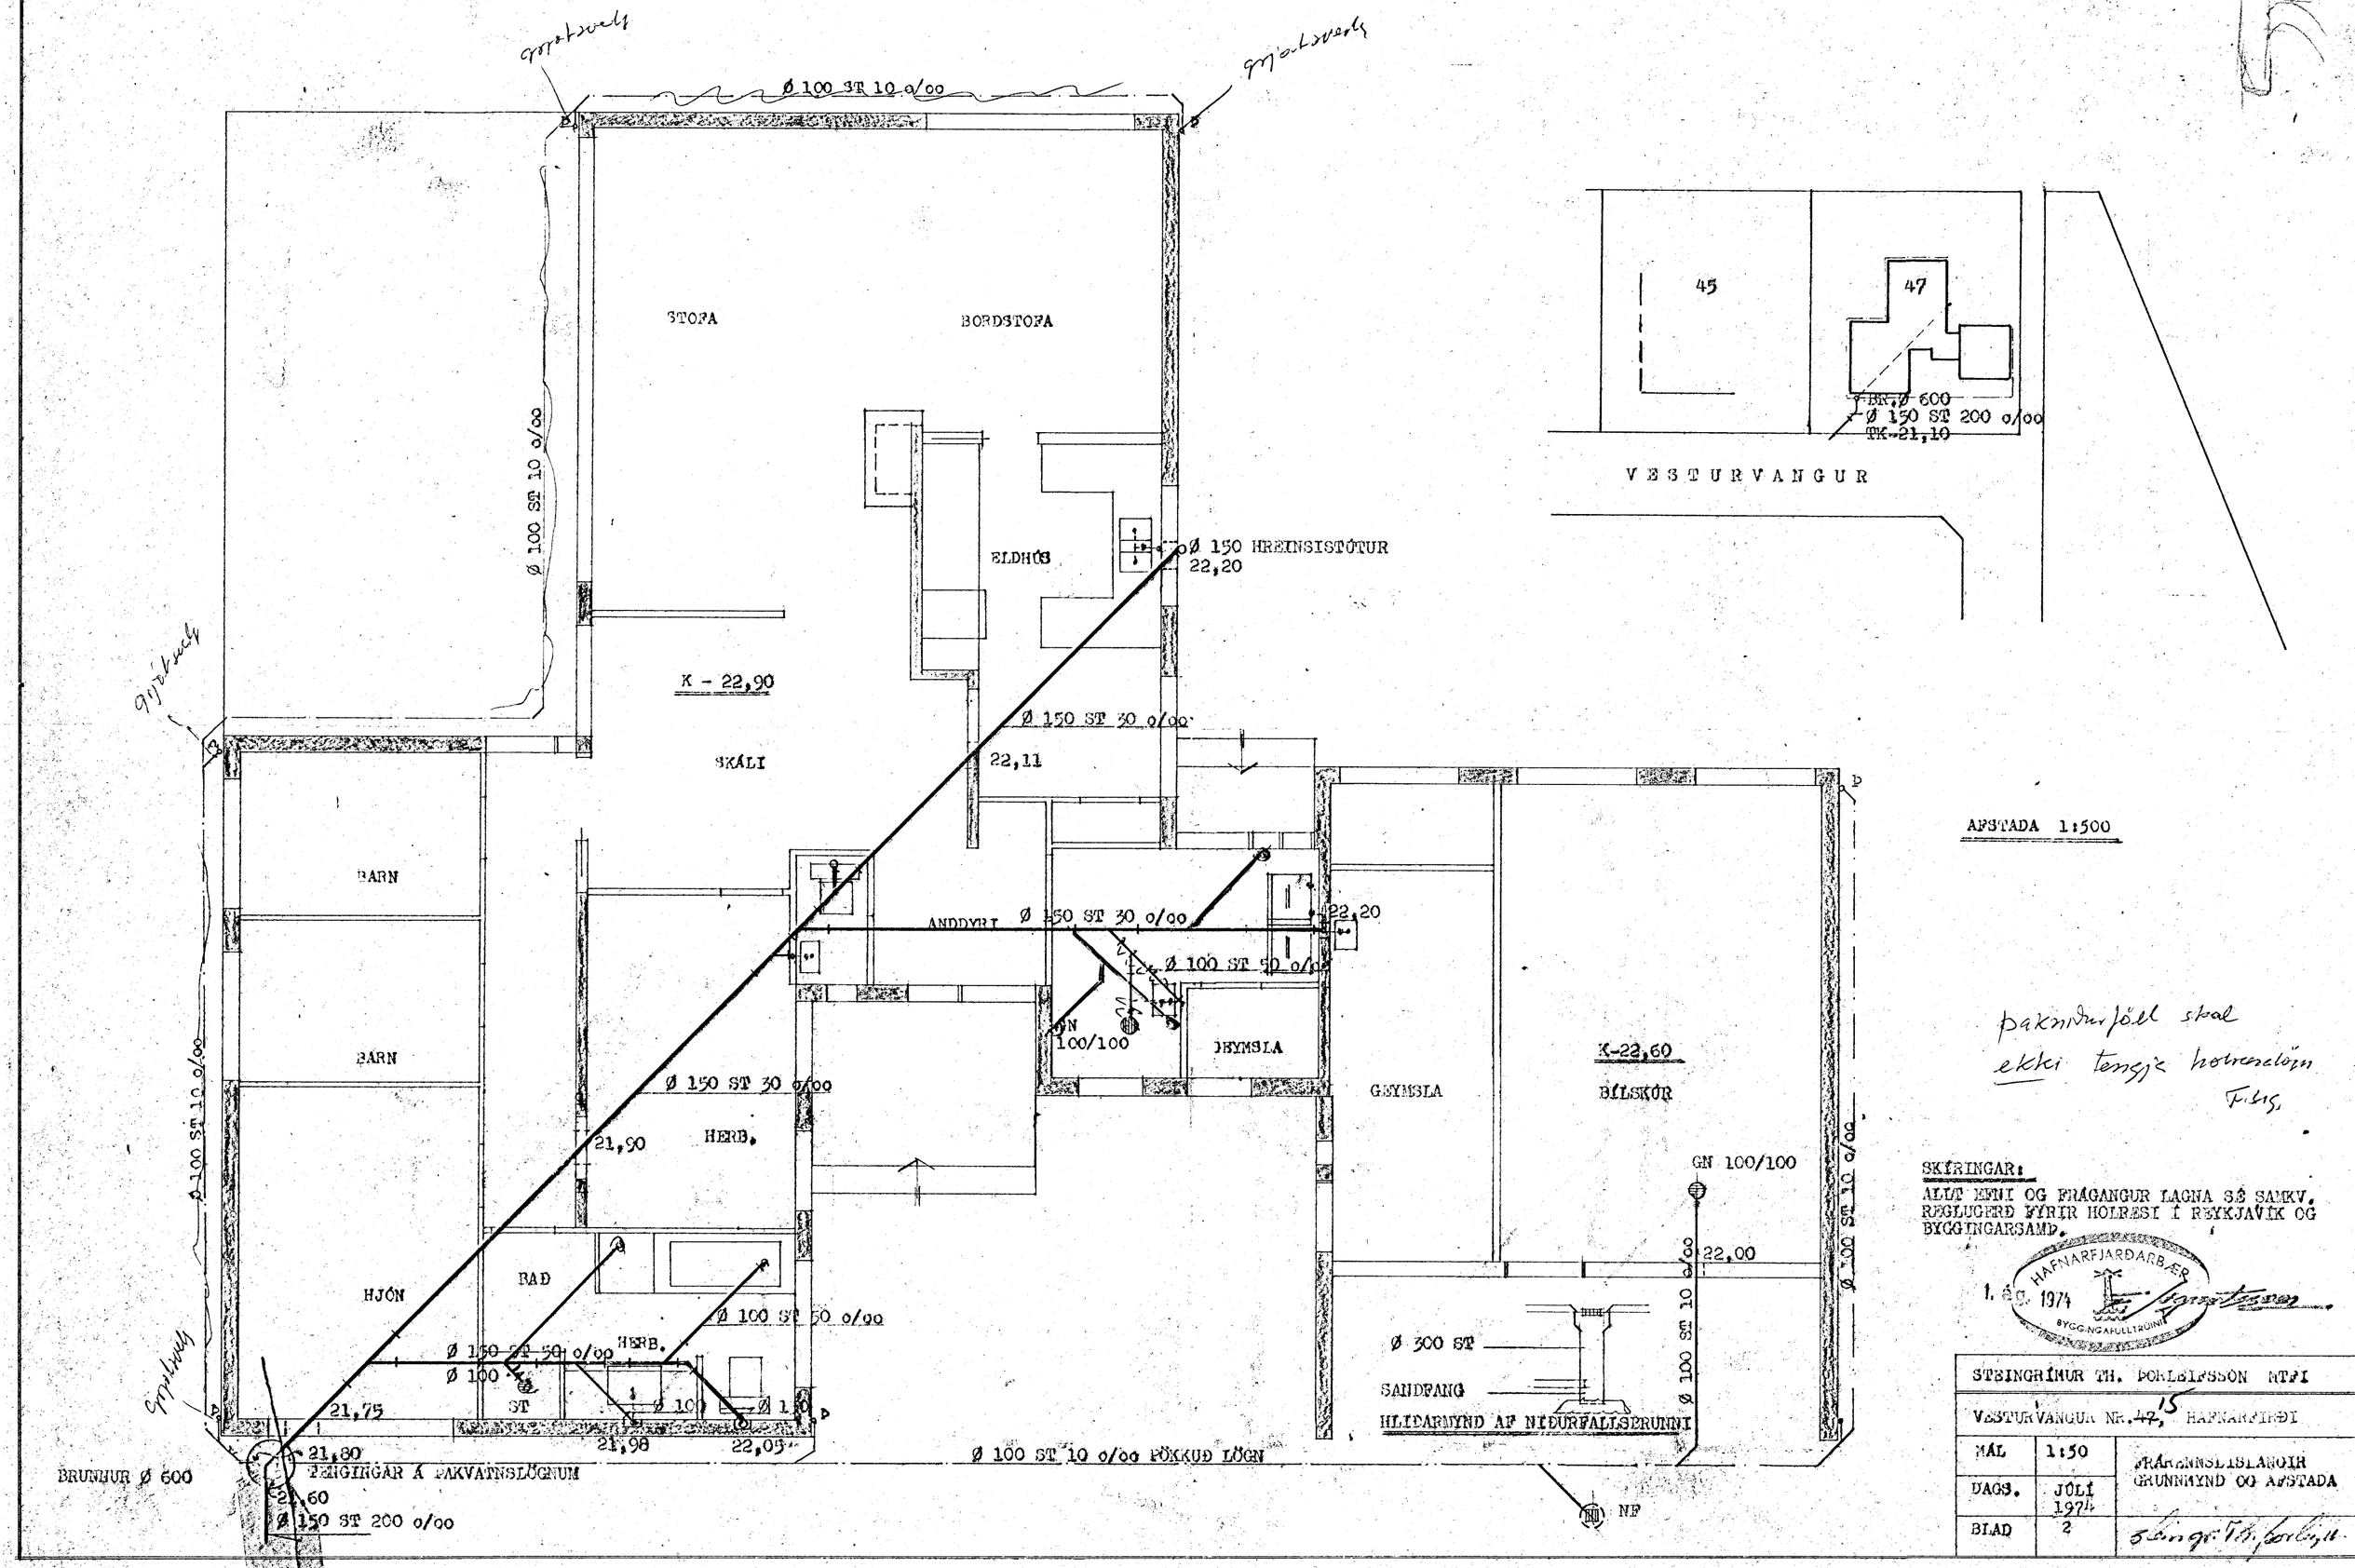

paknidurföll skal
ekki tengja holreselögn
F.Sig.

SKÍRINGAR:
ALLT EFNI OG FRÁGANGUR LAGNA SÉ SAMKV. REGLUGERÐ FYRIR HOLRESI Í REYKJAVÍK OG BYGGINGARSAMÞ.

HAFNARFJARÐARBÆR
1. ág. 1974
BYGGINGAFULLTRÚINN

STEINGRÍMUR TH. ÞORLEIFSSON MTFI		
VESTURVANGUR NR. ~~47~~ 15, HAFNARFIRÐI		
MÁL	1:50	FRÁRENNSLISLANGIR GRUNNMYND OG AFSTADA
DAGS.	JÚLÍ 1974	
BLAD	2	Steingr. Th. Þorleifsson