



LOFTPÚÐI

EFST Á ÖLLUM LÖÐRETTUM
STOFNUM SKAL VERA 30 cm
LANGUR LOFTPÚÐI, ÞVERMÁL JAFNT
OG SVERASTI HLUTI STOFNSINS
TALIÐ FRA GREININGU VIÐ
AÐALADFÆRSLUÆÐ.

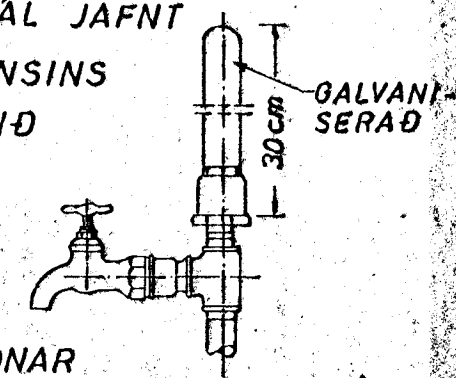

ÞINNIG SKAL VERA SAMSKONAR
LOFTPÚÐI Á HLIÐARGREINUM, SEM
LENGRI ERU EN 8 M. ÞVERMÁL JAFNT
OG SVERASTI HLUTI HLIÐARGREINAR.

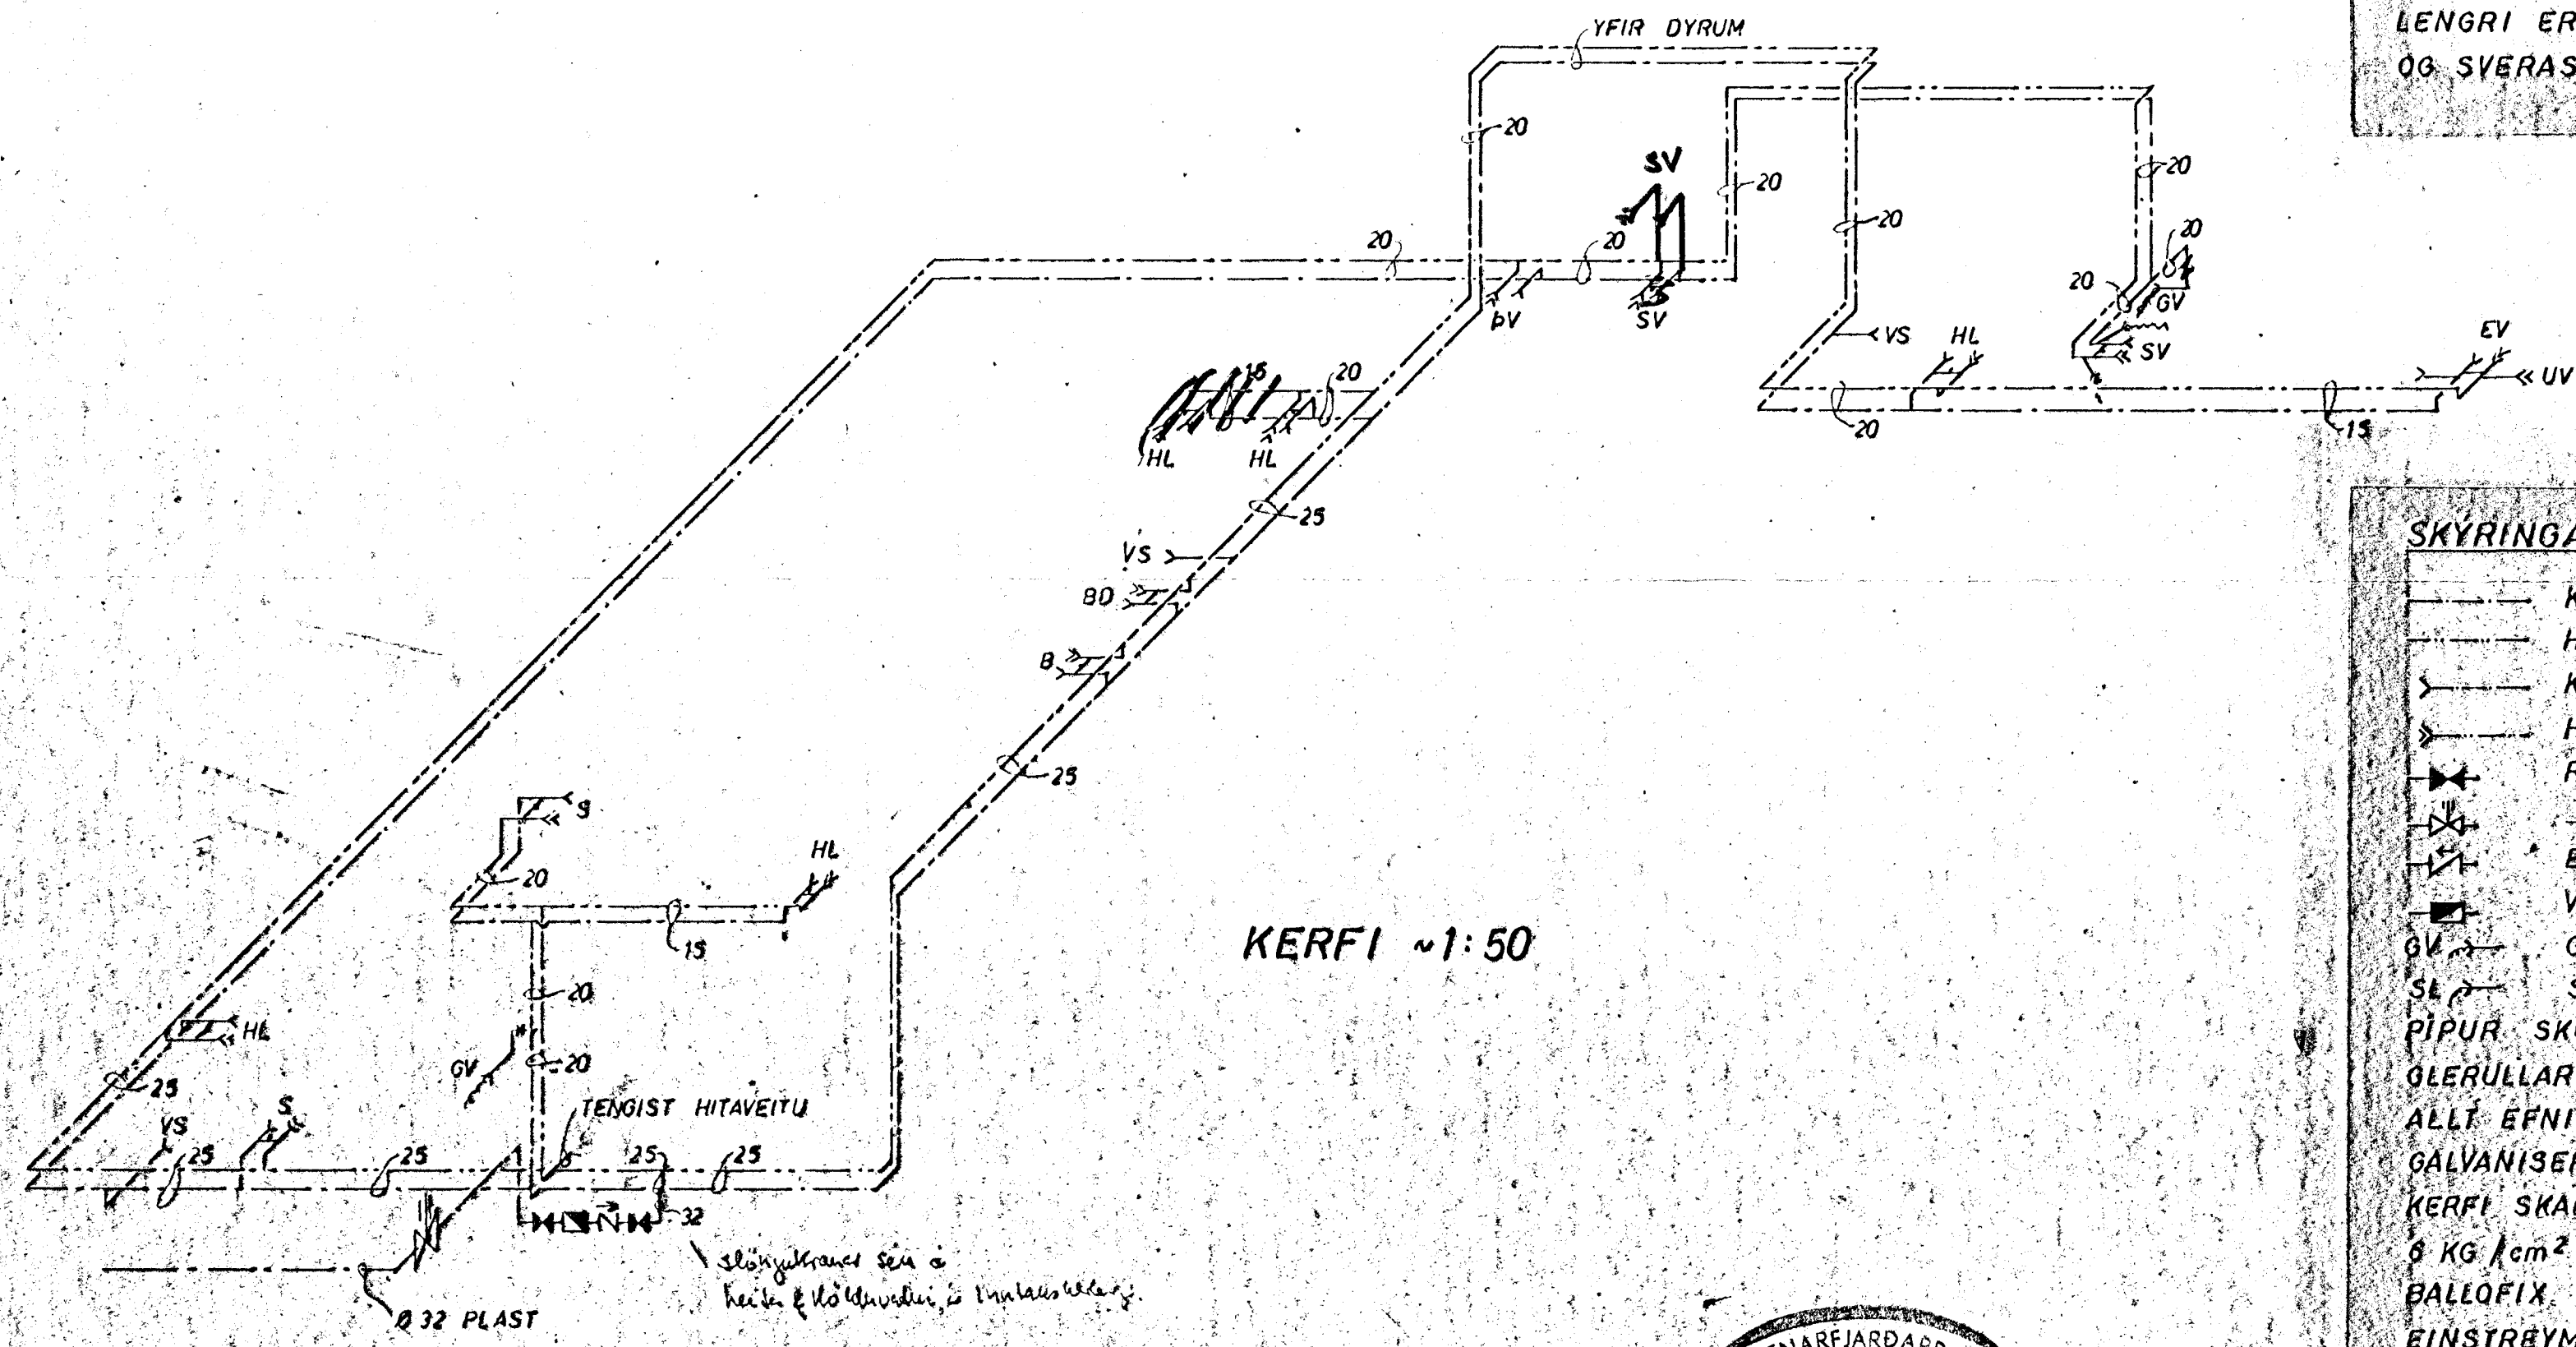

SKYRINGAR

- KALT VATN
- HEITT VATN
- KALDAVATNSKRANI
- HEITA
- RENNILOKI
- MED SPINDLI UPPUR JÖRÐ
- EINSTREYMISLOKI
- VATTSMELIR
- GV — GARDVATN
- SL — SLÖNGUKRANI

PIPUR SKULU EINANGRADAR MED 20mm
GLERULLARHÖLKUM OG VAFÐAR MED PLASTDUK.
ALLT EFNÍ, PÍPUR OG FITTINGS, SKAL VERA
GALVANISERAÐ.
KERFI SKAL PRÓFA MED KÖLDU VATNI OG
0 KG/cm² PRÝSTINGI.
BALLQFIX, RENNILOKAR SÉU VIÐ HVERT TÆKI
EINSTREYMISLOKI VIÐ ÞVOTTAVÉLAR.
FRAGANGUR INNTAKS OG LOFTPÚÐAR SKV.
FORSKR. VATNSKY. REYKJAVÍKUR.



VE STURVANGUR 331	MÆLIKYRÐI 1:50	VERK 7517	TEIKN NR 26
VATNSLAGNIR, KERFI	Hannað: ✓ Teiknað: ✓	Yfirfarið: ✓ Samb: ✓	DAGS DES '75
JÓHANN GUNNAR BERGPÓRSSON VERKFR. MVFI STRANDGÖTU 11 — HAFNARFIRÐI — SÍMI 53318	BREYTT:		