

**SKÝRINGAR**

REIKNAD ER MED OFNUM, SJA OFNASKRA.  
 STILLIHNÉ OG LOFTSKRÚFA A ÖLLUM OFNUM.  
 DANFOSS RAVL LOKAR A ÖLLUM OFNUM, NEMA NR 1,2,5,6,13  
 14,15,16,17,18 OG 19, ÞAR SÉU DANFOSS FJVR.

PÍPUR VENJULEGAR SVARTAR, SKAL MALA MEÐ  
 ASFALTMÁLNINGU OG EINANGRA MEÐ MINNST  
 20mm GLERULLARHÓLKUM OG VEFJA MEÐ  
 PLASTDÚK.

VEGGJAEINANGRUN A.M.K. 2½" PLAST.


ÞAKEINANGRUN A.M.K. 4".

TVÖFALT GLER I GLUGGUM.


PÍPUR LIGGI I EINANGRUN ÚTVEGGJA, LÉTTUM  
 INNVEGGJUM EÐA I GÓLFRAUFUM.

—— TÁKNAR RÁS (HEITAR PÍPUR, „TÚR“ LÖGN).  
 - - - - - BAKRÁS (KALDAR PÍPUR, „RETÚR“ LÖGN).  
 ······ INNTAK HITAVEITU.

TENGING HITAVEITU SKAL VERA SKV. REGLUGERÐ  
 HITAVEITU REYKJAVÍKUR.

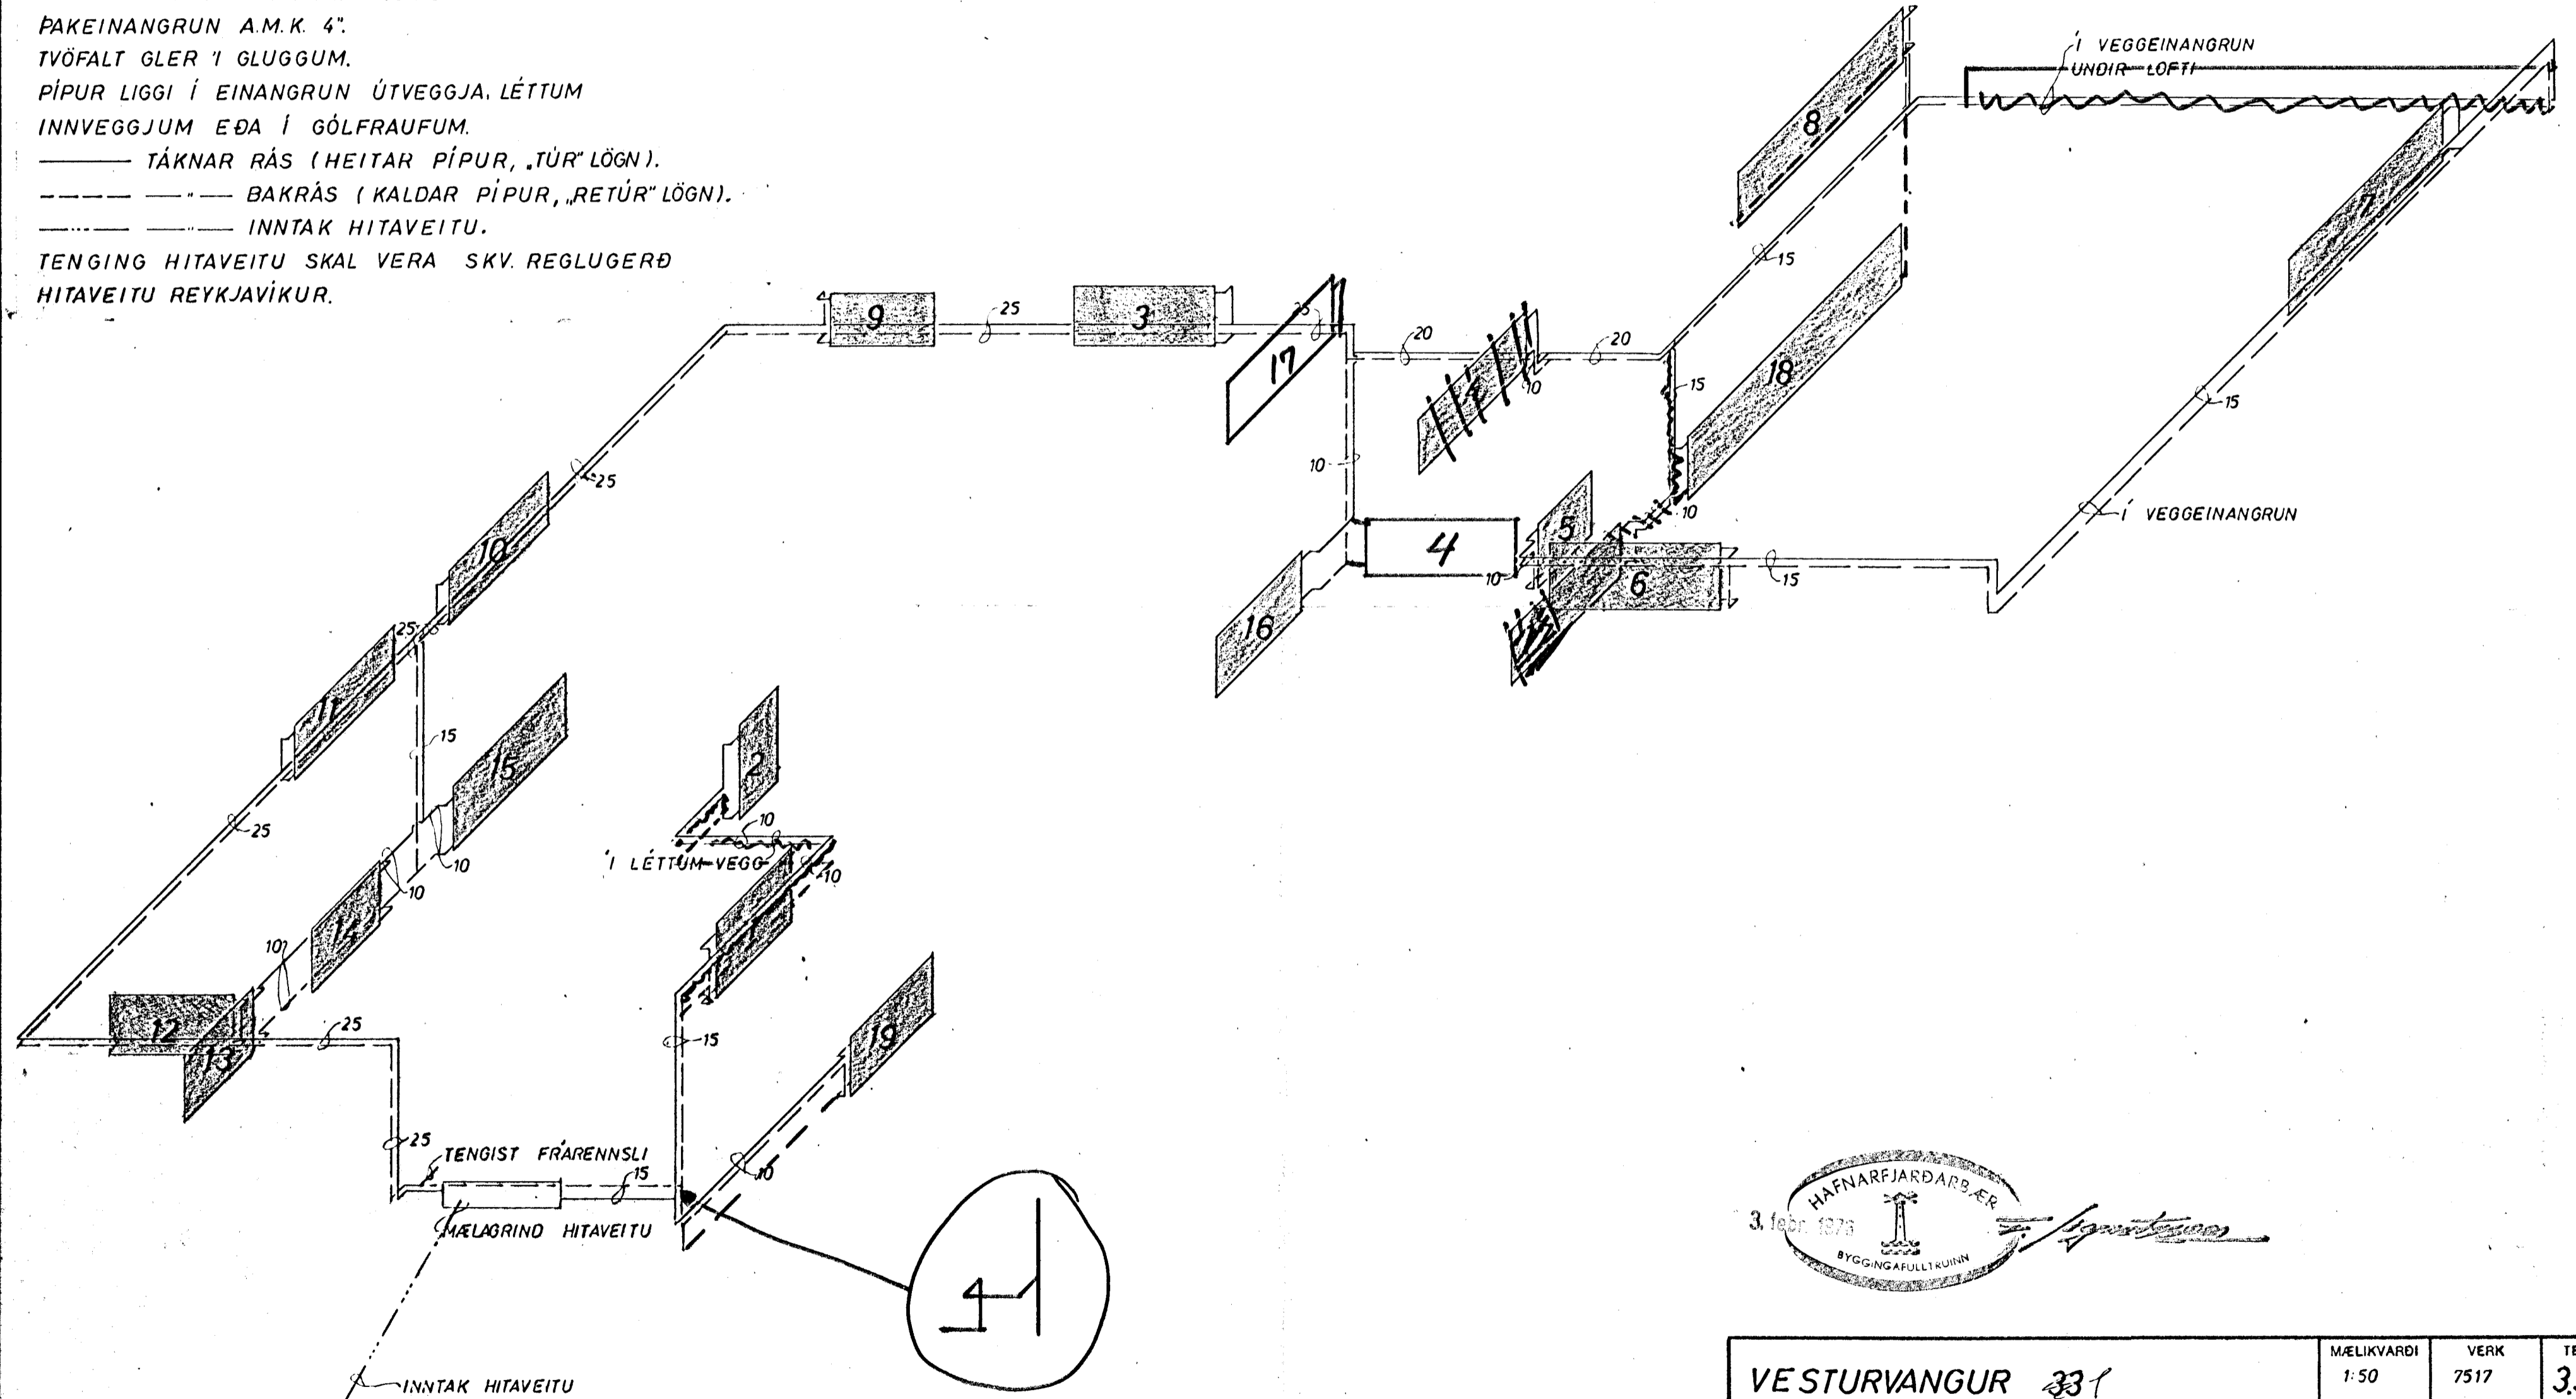

KERFI ~ 1:50

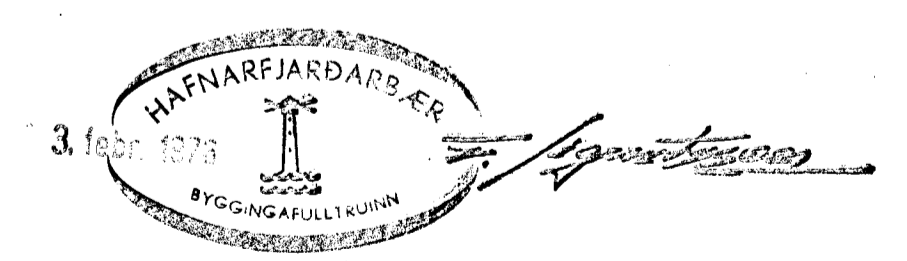

VE STURVANGUR 331	MÆLIKVARDI 1:50	VERK 7517	TEIKN NR 33
HITALÖGN, KERFI	Hannað: ✓ Teiknað: ✓	Yfirfarið: ✓ Samb: GB	DAGS DES. '75
JÓHANN GUNNAR BERGPÓRSSON VERKFR MVFI STRANDGÖTU 11 — HAFNARFIRÐI — SÍMI 53315	BREYTT		