



Verði haldið tillit upp til fróðsáttar
með skráningu eða á annan hátt


Samþykkt á fundi bygginga-
nefndar þ. 17.7.1974
BYGGINGAFULLTRÚINN
Í HAFNARFIRÐI
F. Sigurðsson

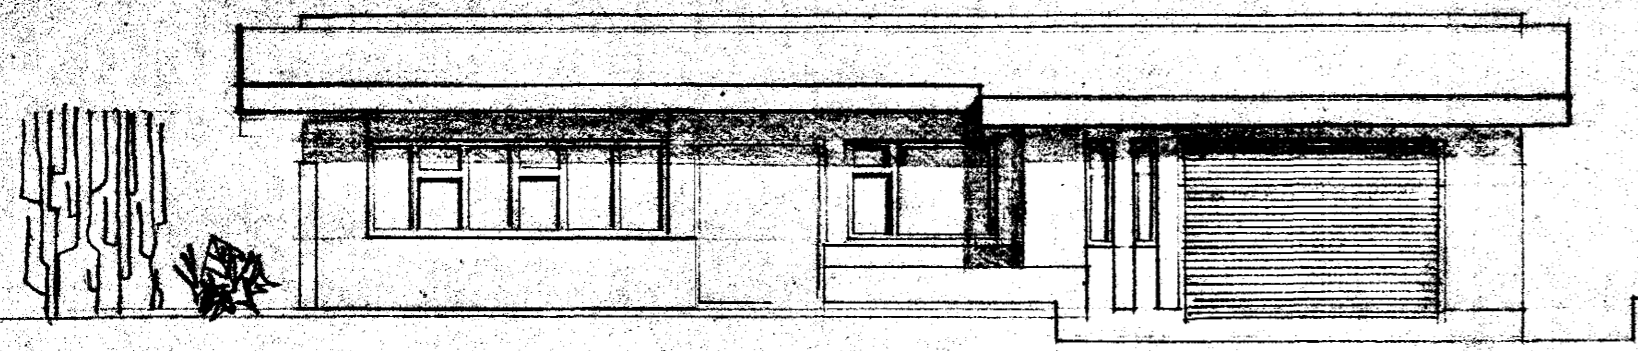


N. AUSTUR

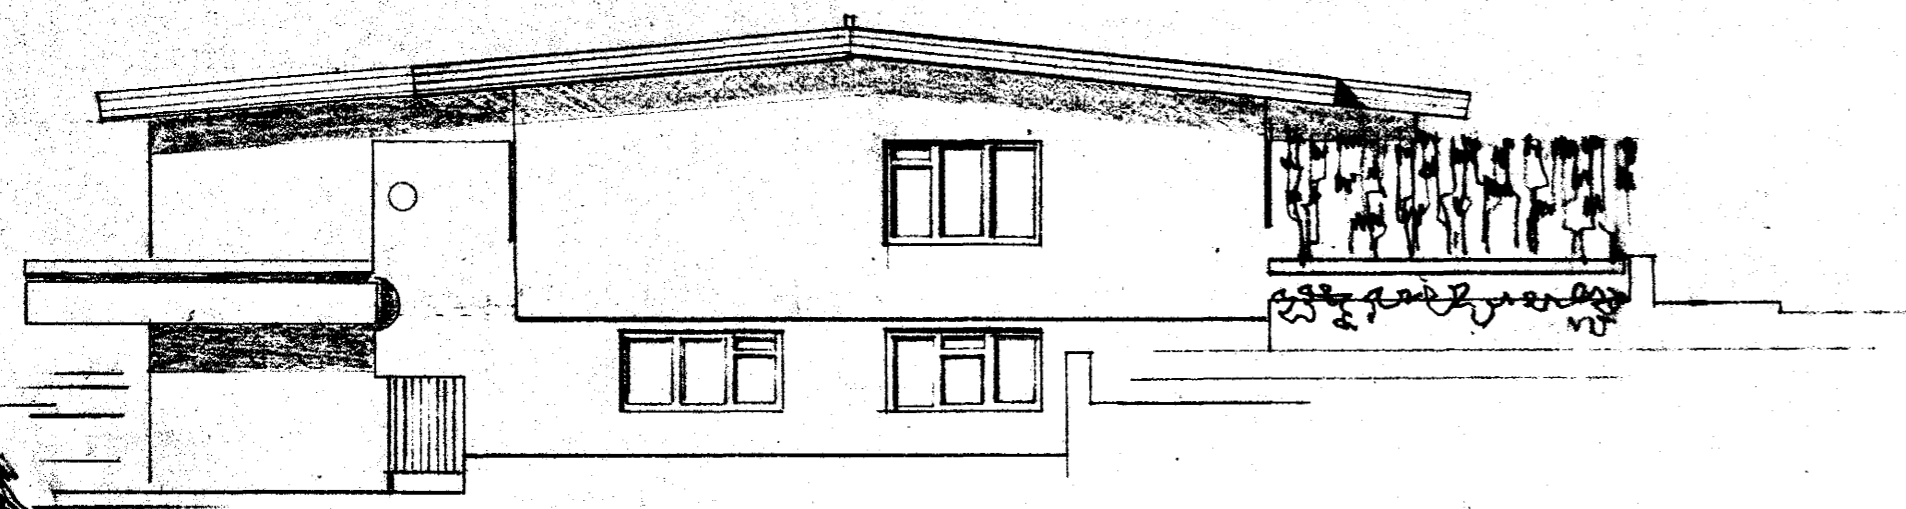


S. AUSTUR

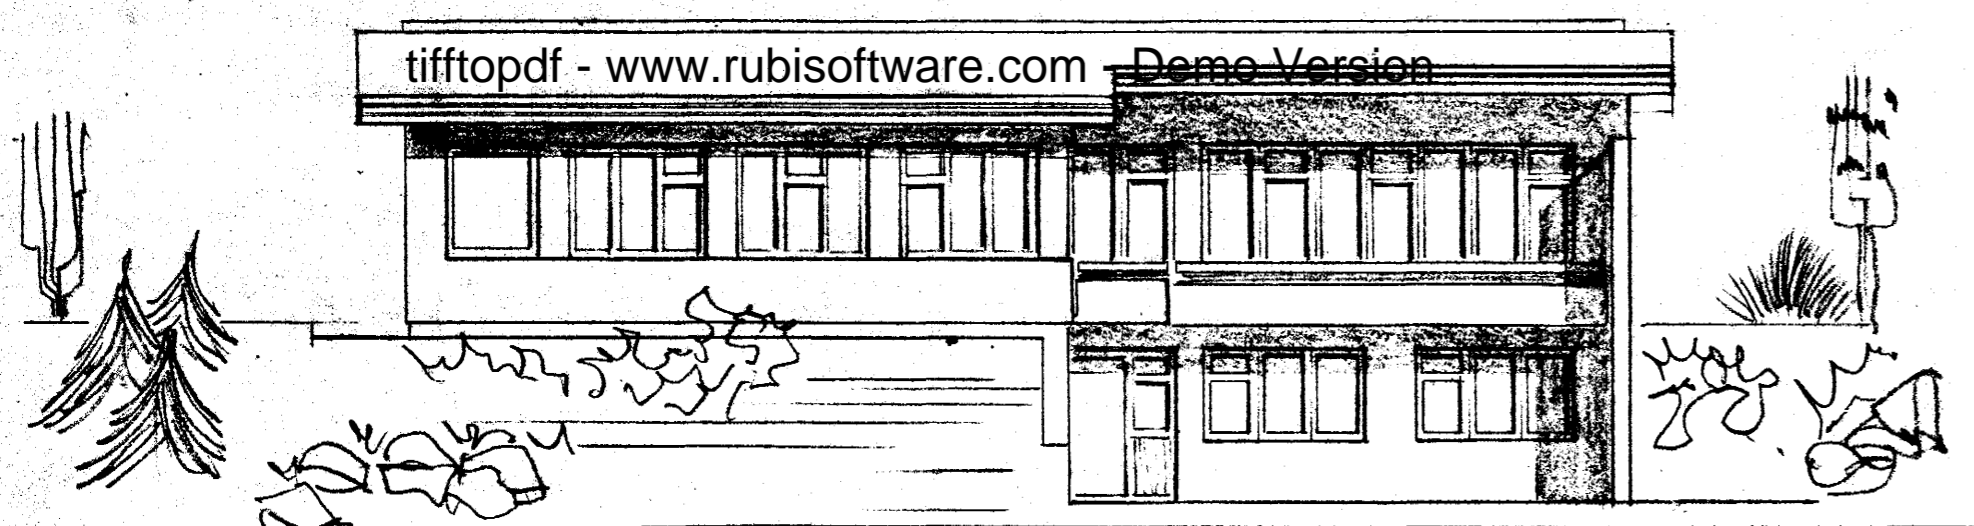

S. VESTUR

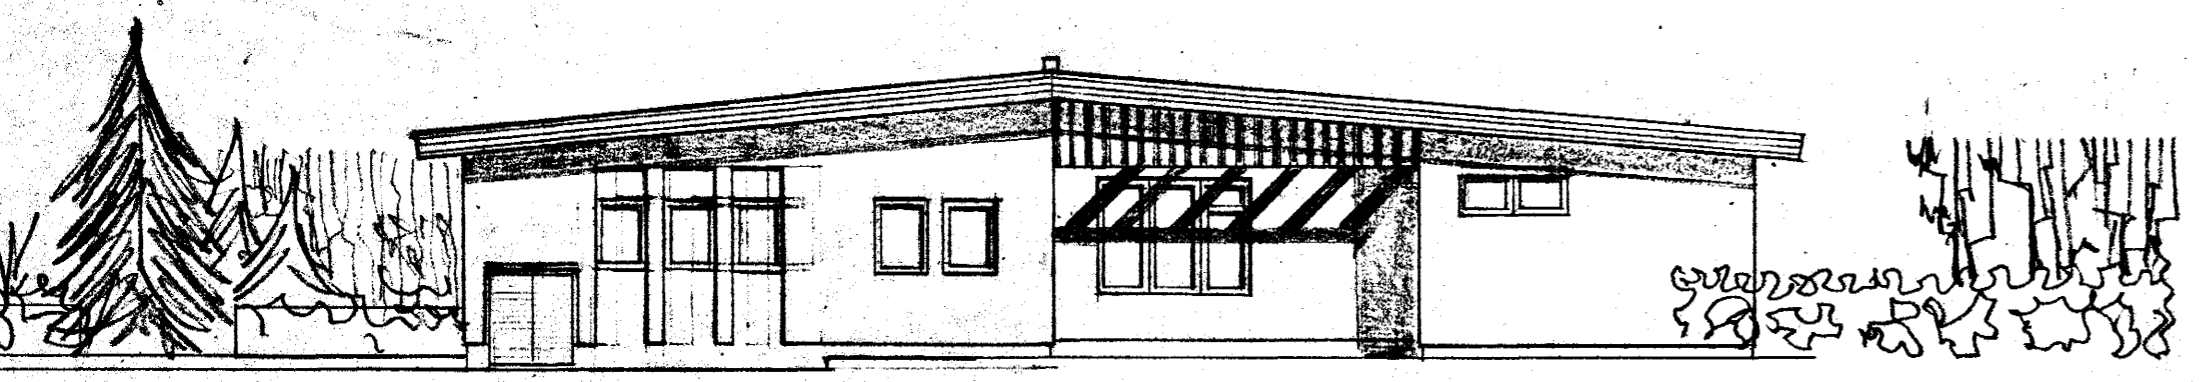

N. VESTUR

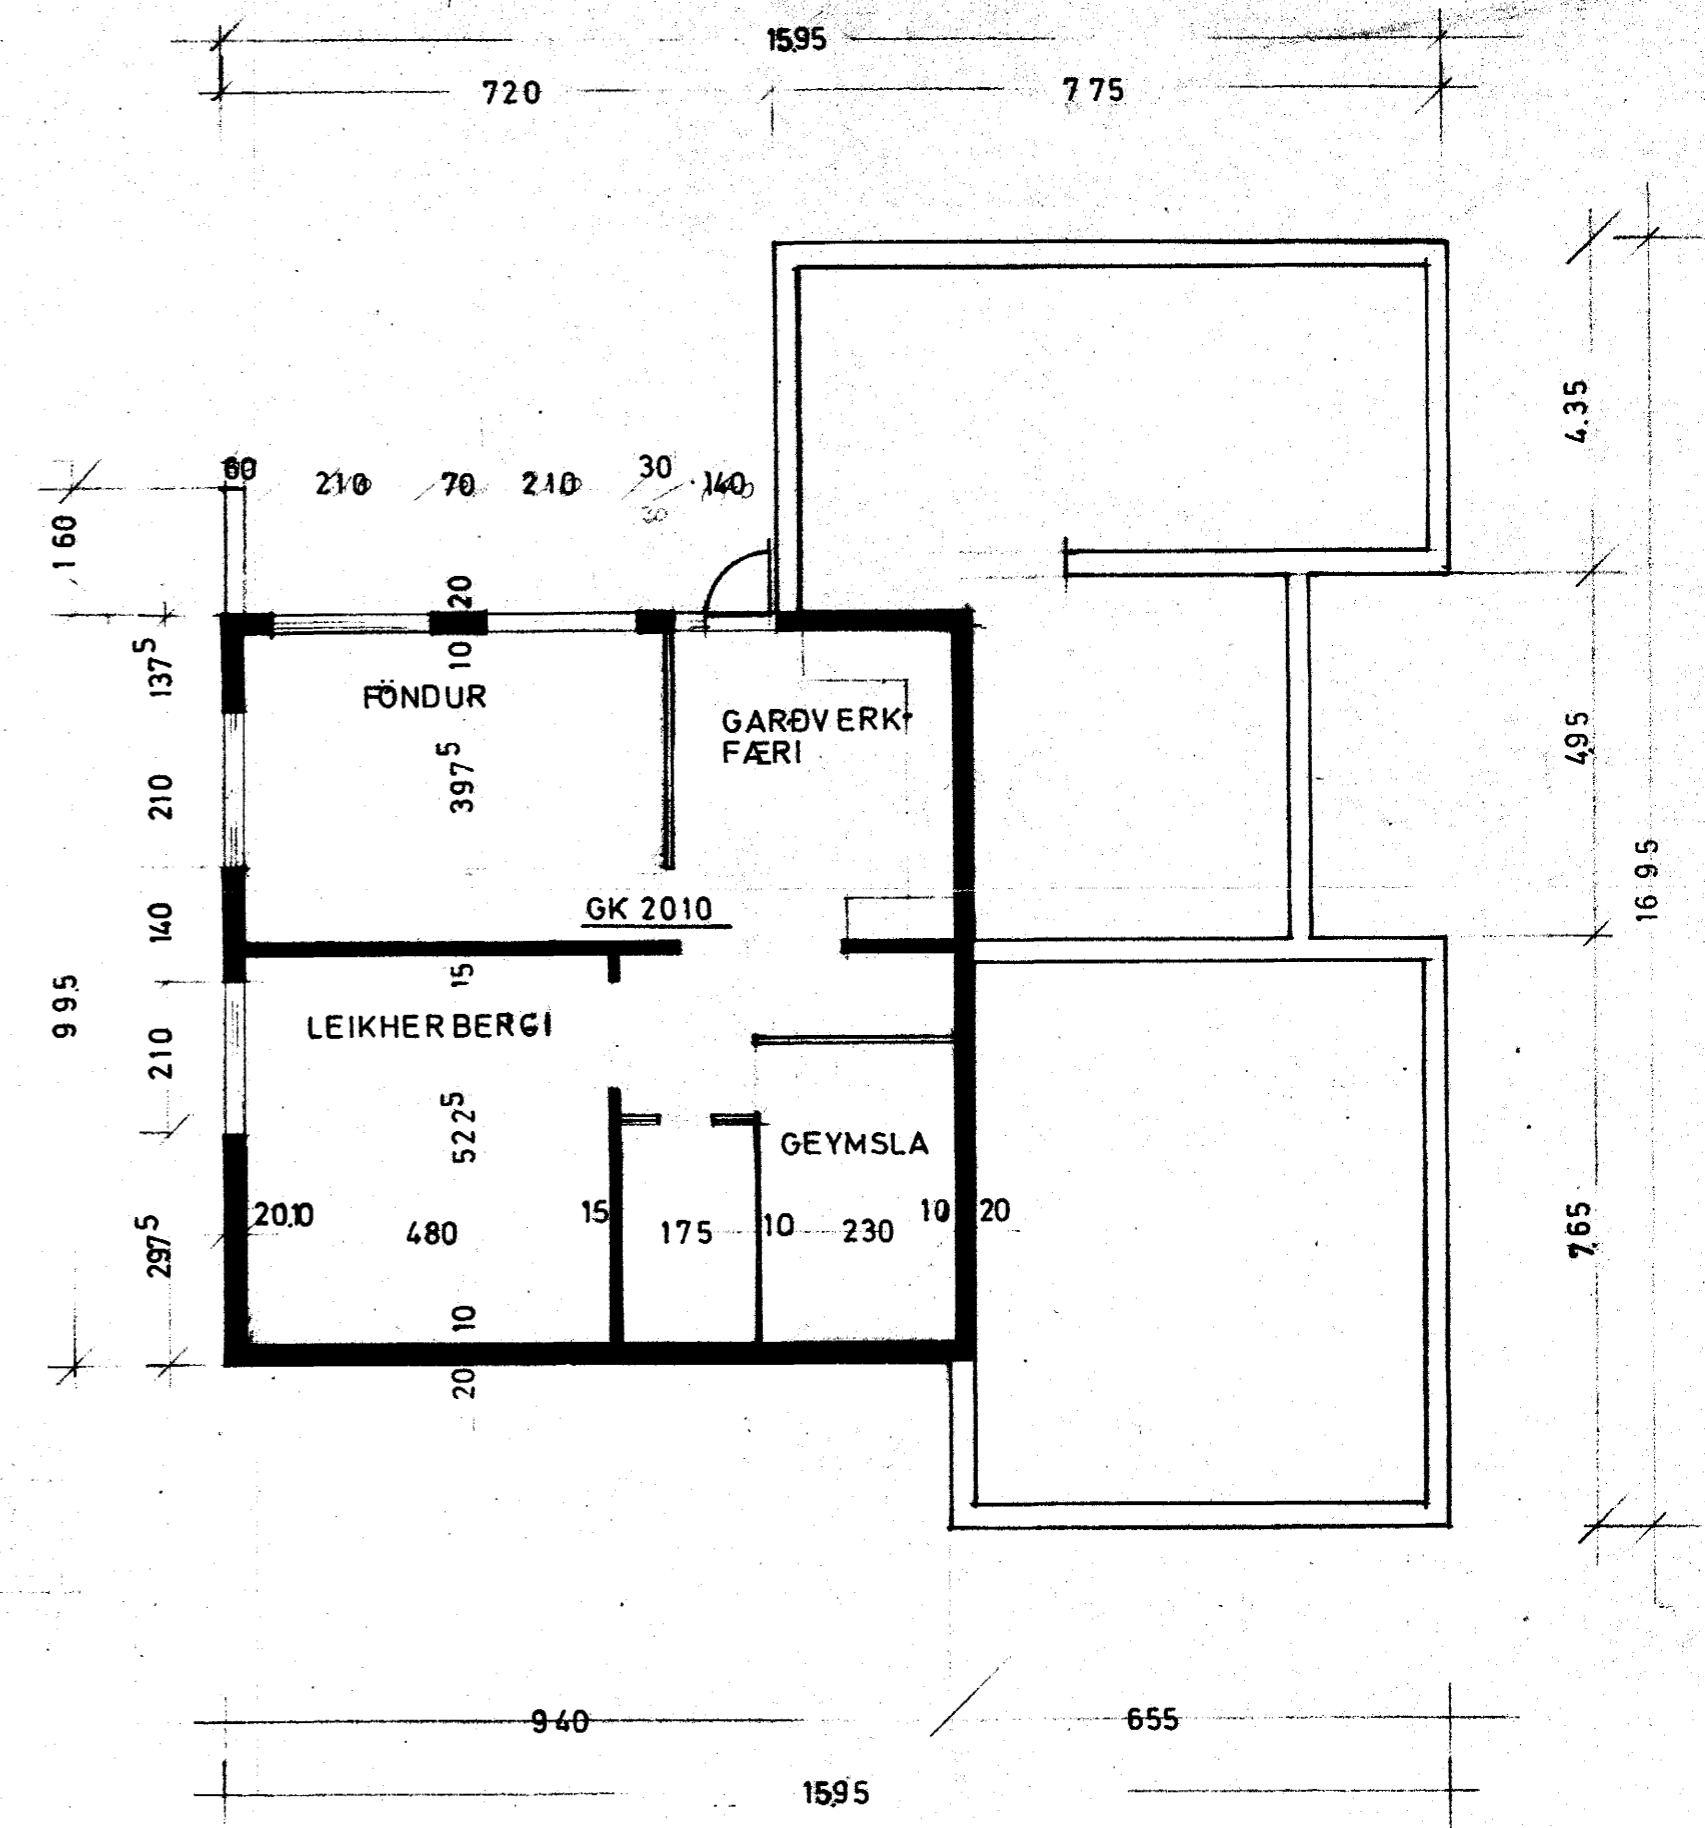

ÖLL MÁL ATHUGIST Á STAÐNUM.

ÚTLIT BREYTT Í JANUAR '75