

SKYRINGAR:

REIKNAD ER MED OFNUM SJA OFNASKRA
 STILLEIHNÉ OG LÖFTSKRÚPA A ÖLLUM OFNUM
 DANFOSS RAVE LOKAR A ÖLLUM OFNUM NEMA
 NR. 1, 2, 6, 12, 13, 14, 17, 18 OG 19.

ÞAR SEU DANFOSS FJVR PIPUR VENJULEGAR SVARTAR
 SKAL MALA MED ASFALTMALNINGU OG EINANGRA
 MED MINNST 20 mm GLERULLARHÖLKUM OG
 VEFJA MED PLASTDUK

VEGJAEINANGRUN A.M.K. 2 1/2" PLAST.

ÞAKEINANGRUN A.M.K. 4"


TVÖFALT GEER A GLUGGUM.

PIPUR LIGGI I EINANGRUN ÚTVEGGA EDA


I GÖLFRAUFUM

→ TAKNAR RAS (HEITAR PIPUR)

--- BAKRAS (KALDAR PIPUR)

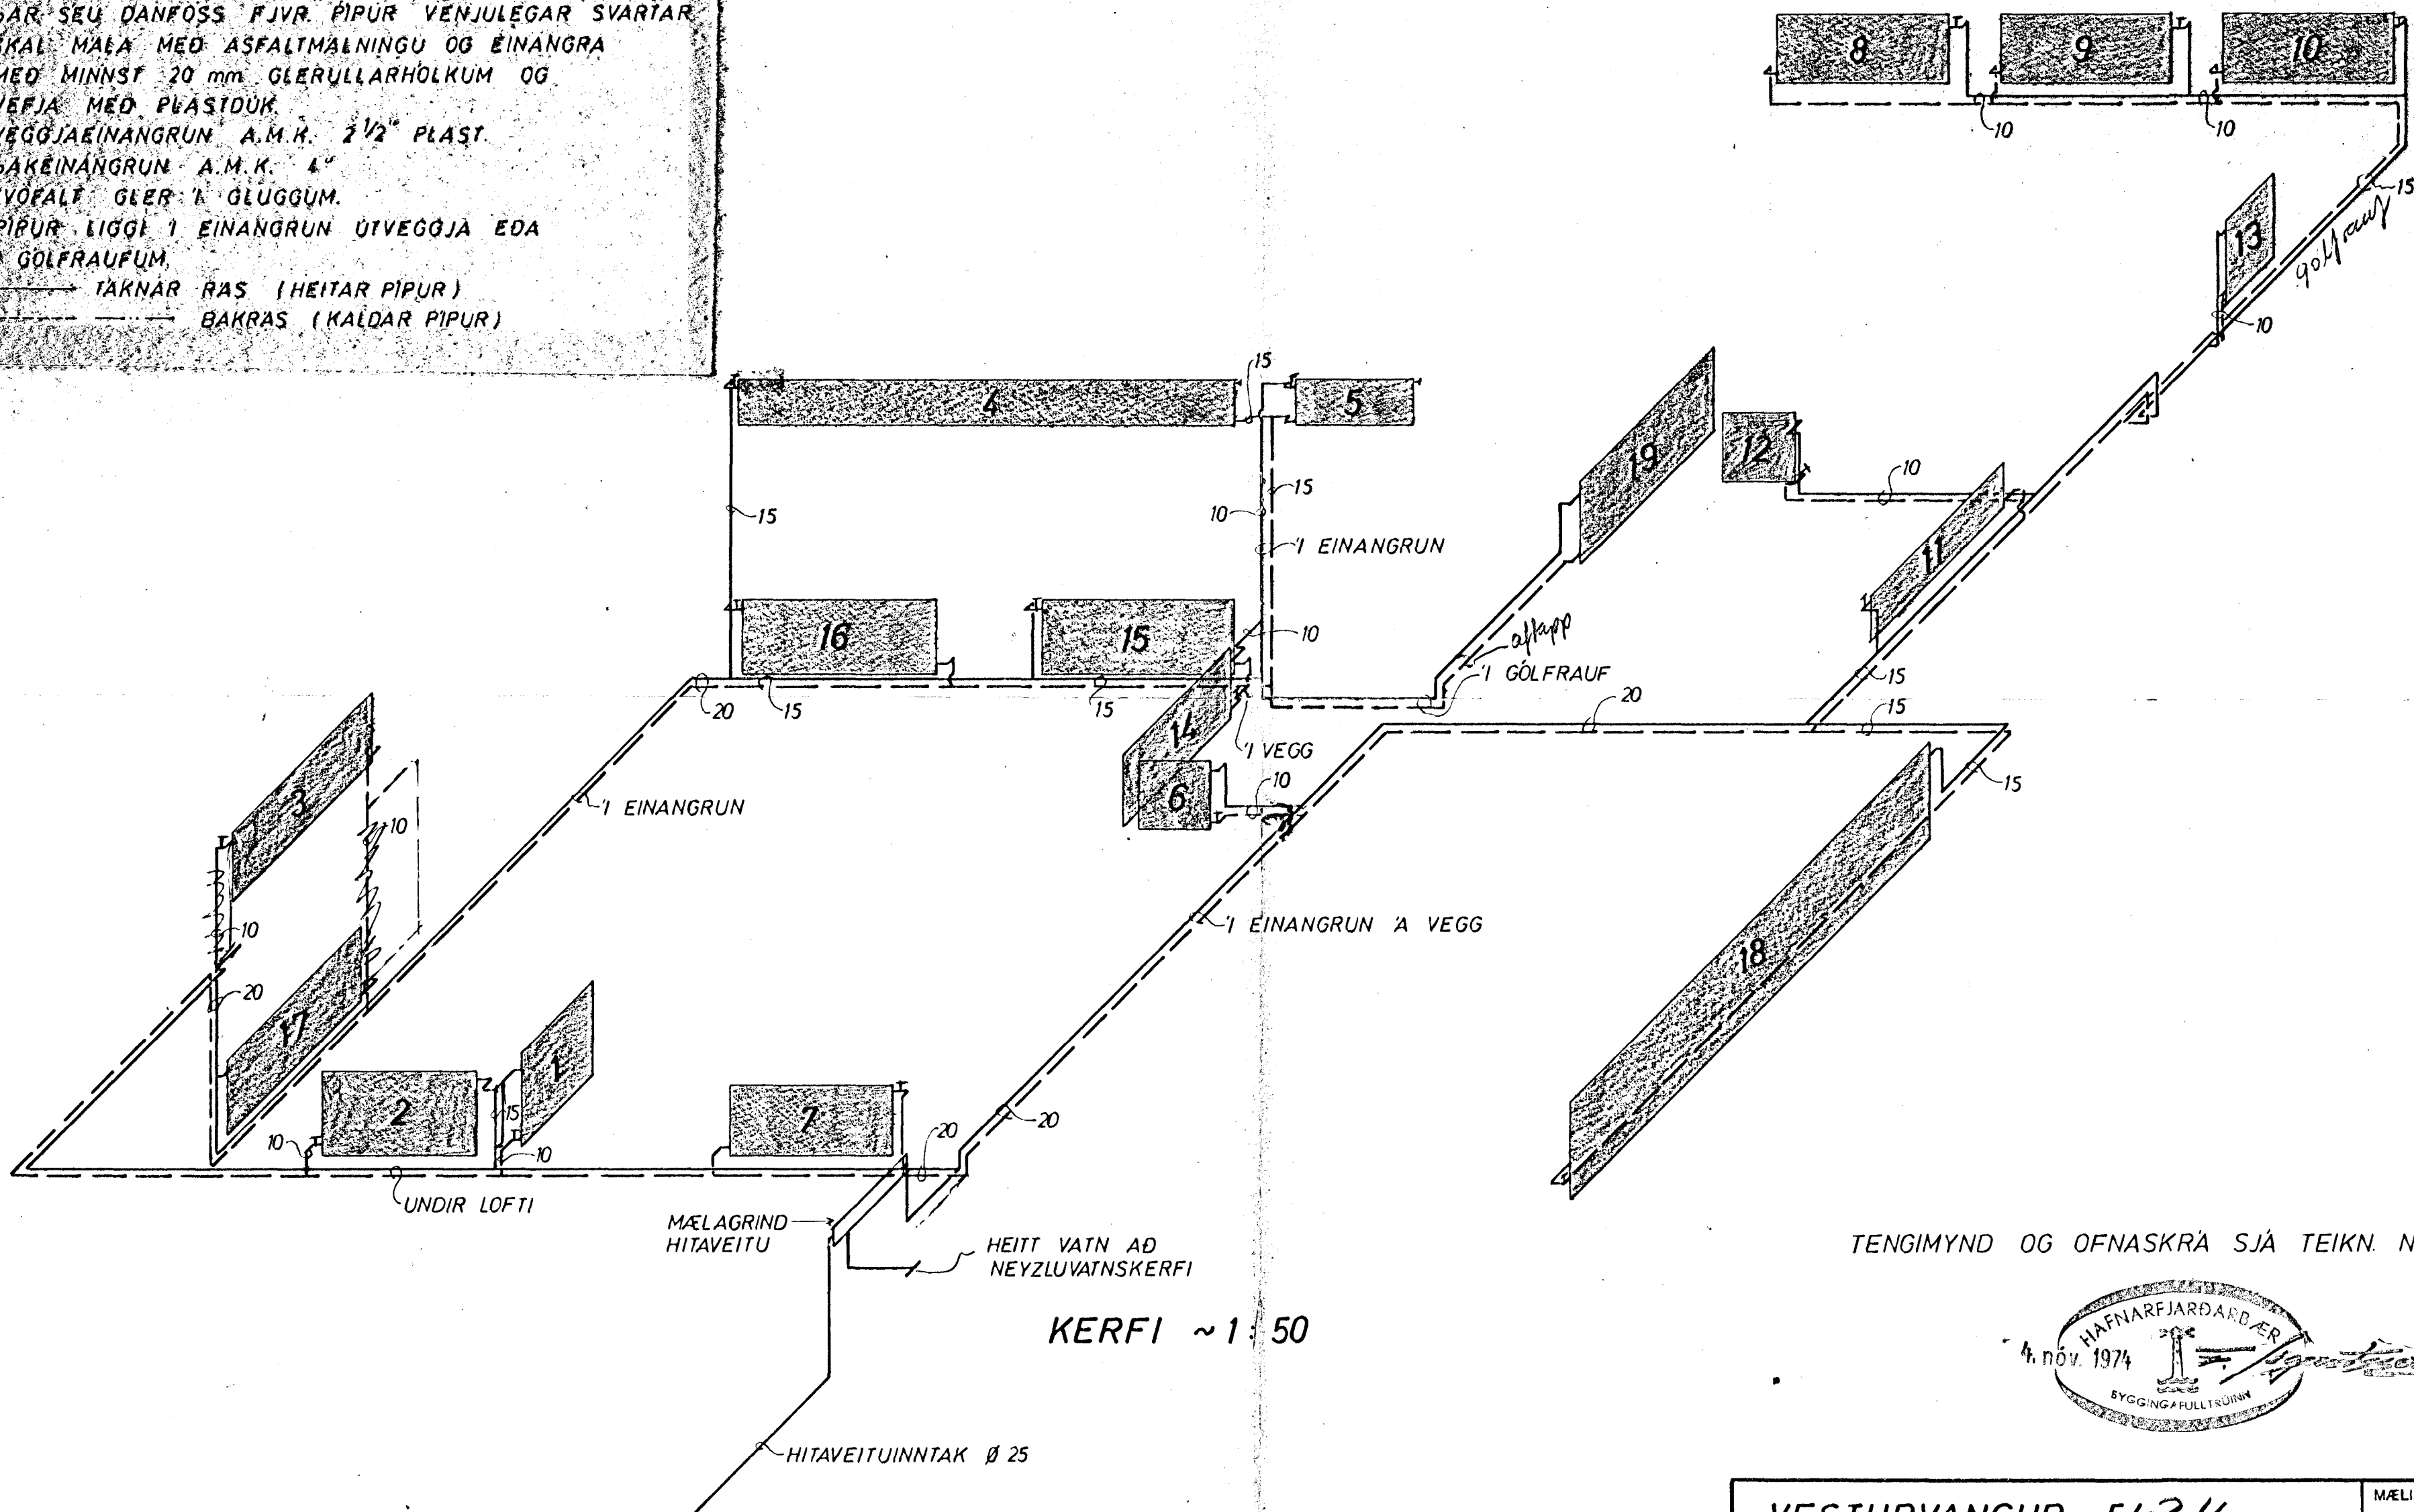

TENGIMYND OG OFNASKRÁ SJÁ TEIKN. NR. 14.

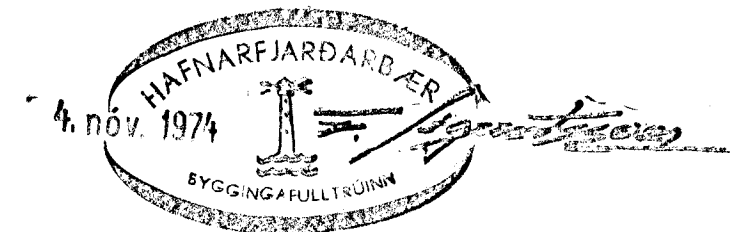

VESTURVANGUR 5424	MÆLIKVARDI ~1:50	VERK 7422	TEIKN NR 13
HITALÖGN KERFI	Hannað: <i>JSB</i> Teiknað: <i>JSB</i>	Yfirfarið: Samp: <i>JSB</i>	DAGS AGÚST '74
JÓHANN GUNNAR BERGPÓRSSON VERKFR MVFI STRANDGÖTU 11 — HAFNARFIRDI — SÍMI 53315	BREYTT		