


**SKÝRINGAR:**

- — — — — KALT VATN
- · — · — HEITT
- > — — — — KALDAVATNSKRANI
- > — — — — HEITA
- X — — — — RENNILOKI
- X — — — — MED SPINDLI UPPUR JÖRD.
- T — — — — EINSTREYMISLOKI
- ■ — — — — VATNSMÆLIR
- GV GARDVATN
- SL SLÖNGUKRANI


PIPUR SKULU EINANGRADAR MED 20mm GLERULLARHÖLKUM OG VAFÐAR MED PLASTDÜK ALLT EFNI, PIPUR OG FITTINGS SKAL VERA GALVANISERAD.  
KERFI SKAL PRÖFA MED KÖLDU VATNI OG 6 KG/cm<sup>2</sup> ÞRÝSTINGI.  
BALLOFIX RENNILOKAR SEU VID HVERT TÆKI EINSTREYMISLOKI VID ÞVOTTAVELAR.  
FRÁANGUR INNTAKS OG LOFTPÚÐAR SKV. FORSKR. VATNSV R.V.

**LOFTPÚÐI**


EFST Á ÖLLUM LÖDRETTUM STOFNUM SKAL VERA 30 cm LANGUR LOFTPÚÐI, ÞVERMAL JAFNT OG SVERASTI HLUTI STOFNSINS TALID FRA GREININGU VID ADALADFÆRSLUÆÐ

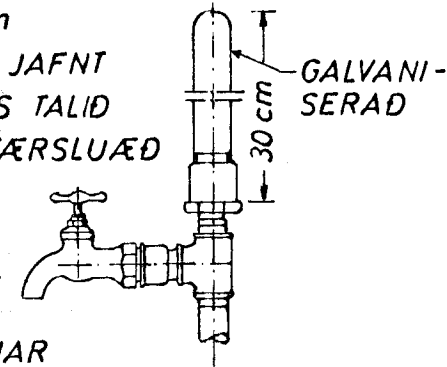

EINNIG SKAL VERA SAMSKONAR LOFTPÚÐI Á HLIDARGREINUM, SEM LENGRI ERU EN 8 M. ÞVERMAL JAFNT OG SVERASTI HLUTI HLIDARGREINAR.

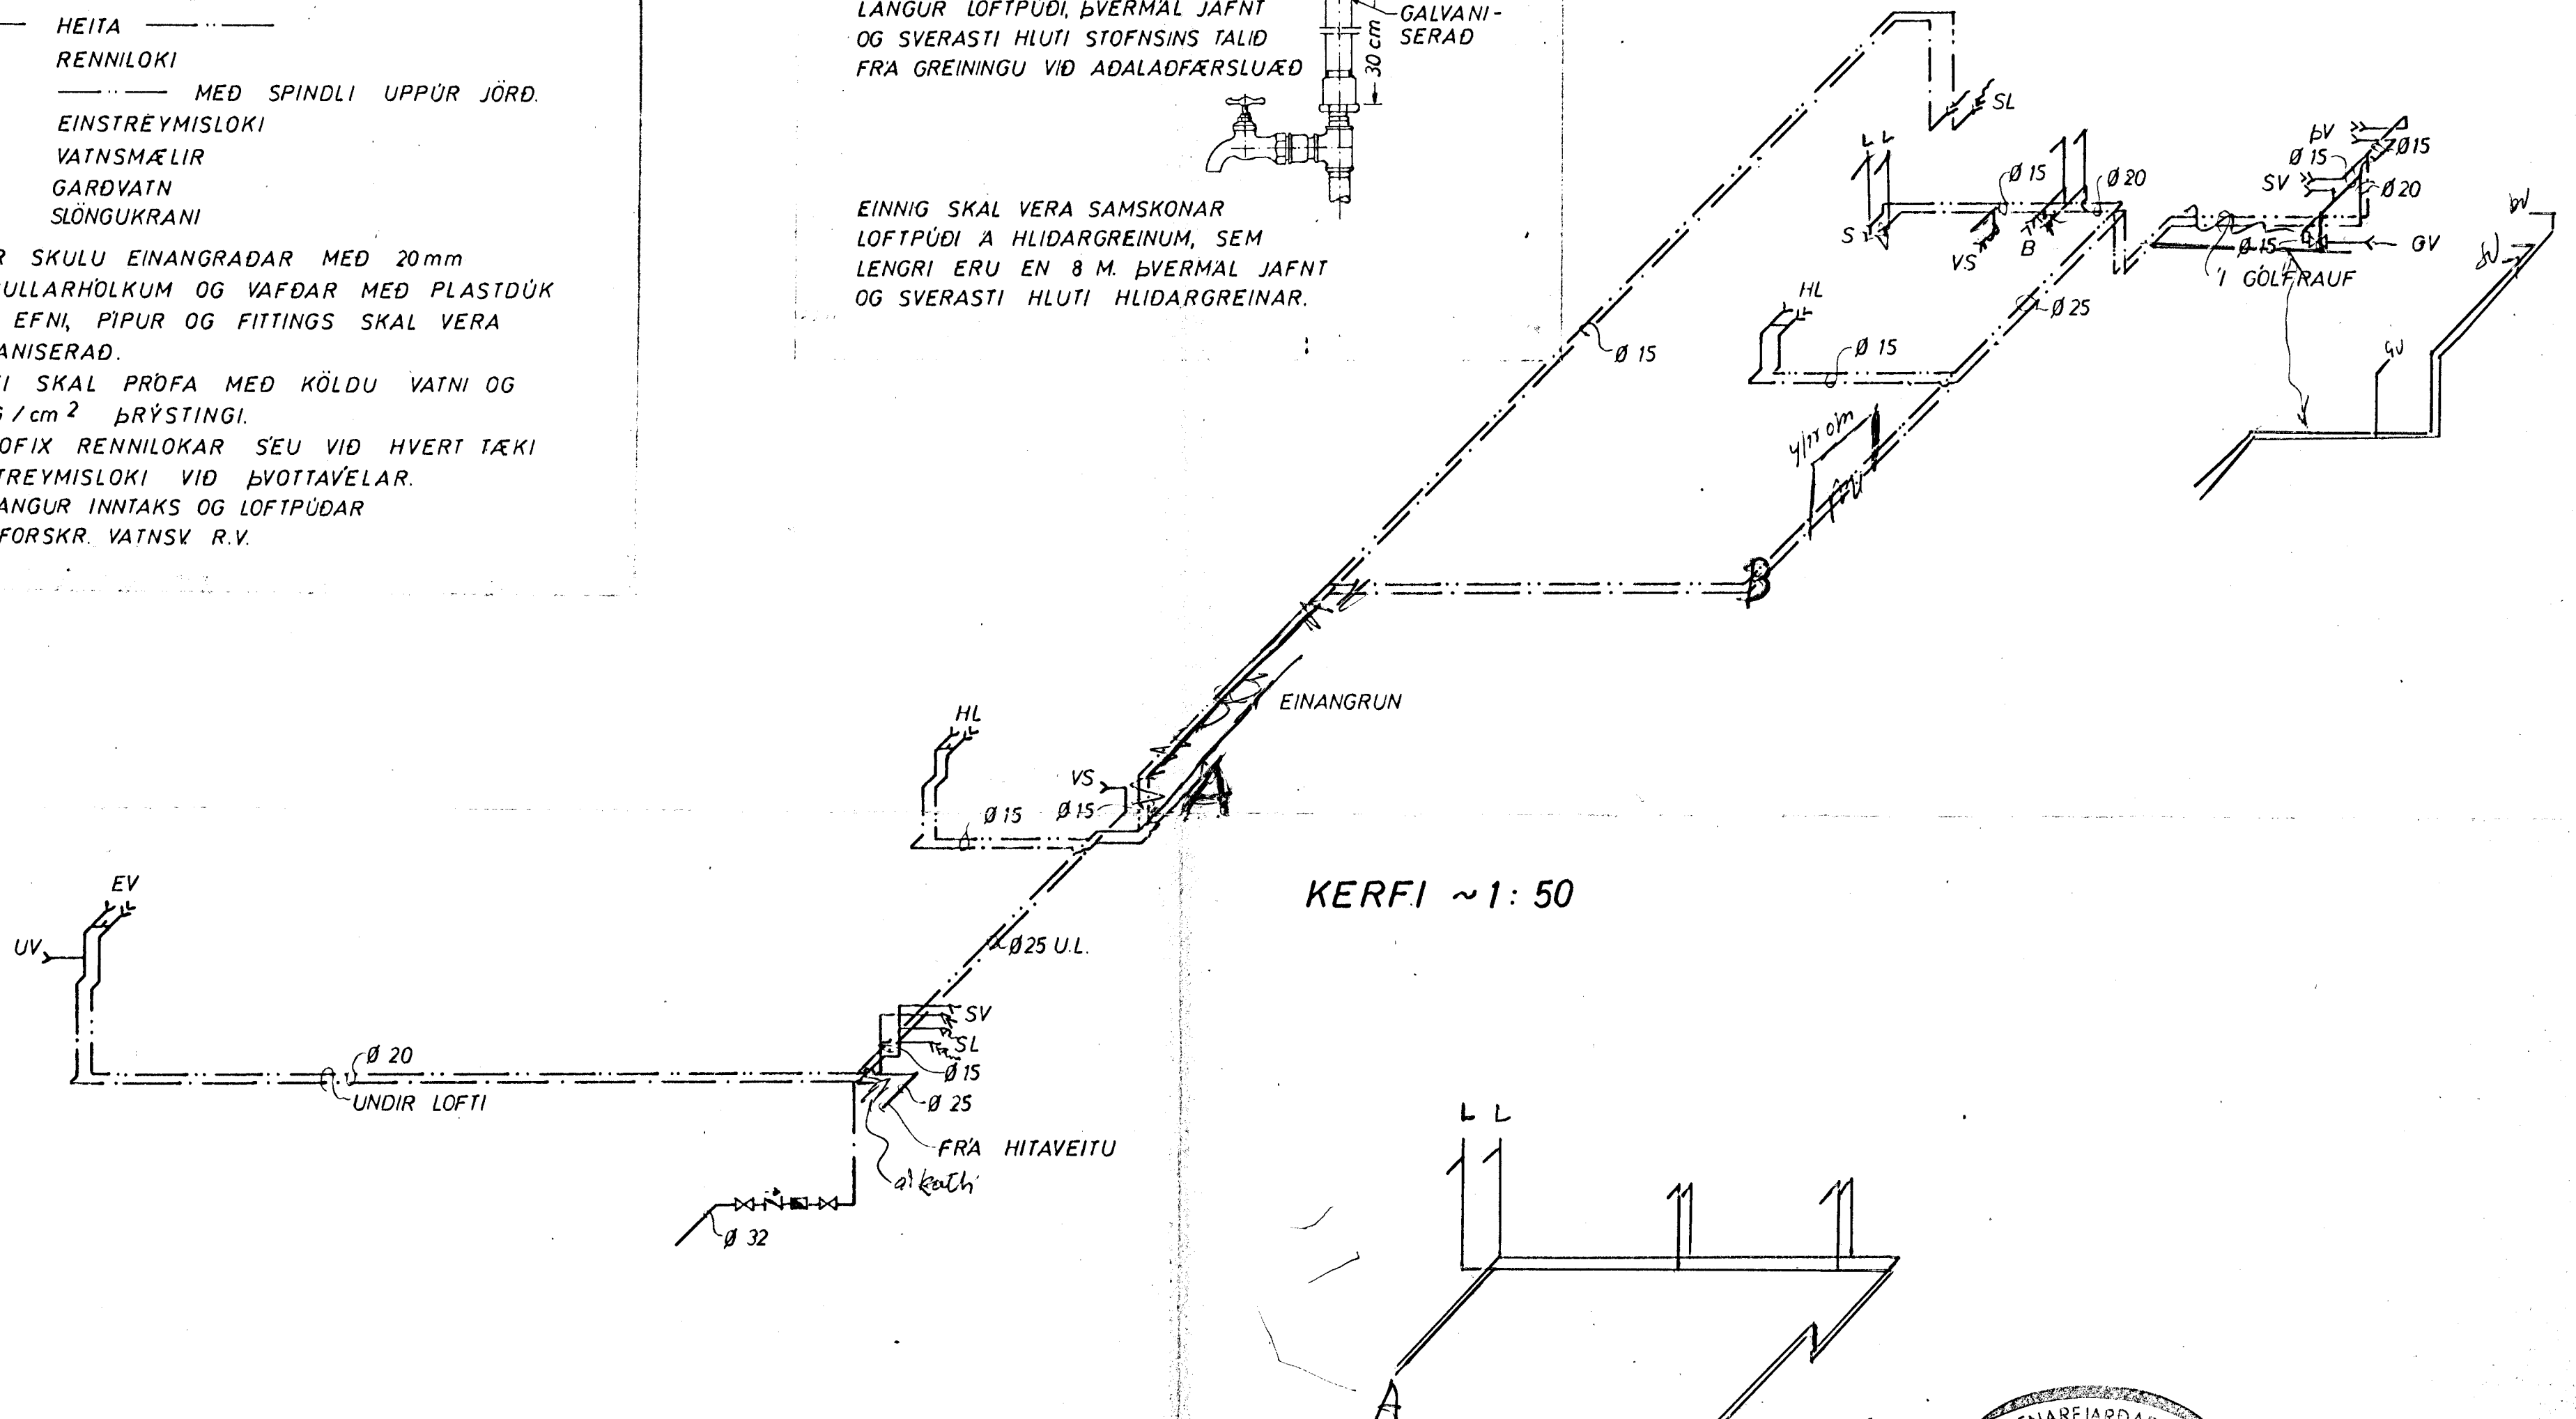

KERFI ~1:50

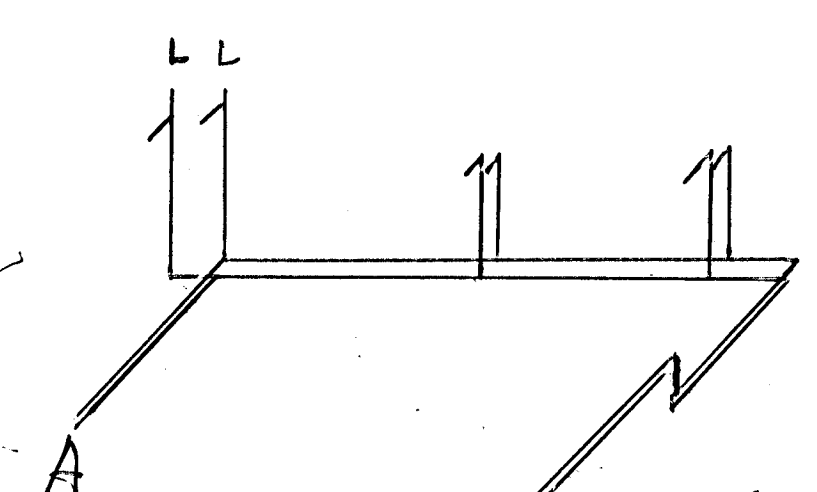

VESTURVANGUR 5424	MÆLIKVÁRDI ~1:50	VERK 7422	TEIKN NR 10
VATNSLÖGN KERFI	Hannað: JB Teiknað: JB	Yfirfarið: Samb: JB	DAGS AGÚST '74
JÓHANN GUNNAR BERGPÓRSSON VERKFR MVFI STRANDGÖTU 11 — HAFNARFIRÐI — SÍMI 53315	BREYTT		