VESTURVANGUR NR. 26 HAFNARFIRÐI M:1:100

Samþykkt á fundi byggingarnefndar þ. 5/10 1977
BYGGINGAFULLTRÚINN
Í HAFNARFIRÐI

Breyting á I. hæð

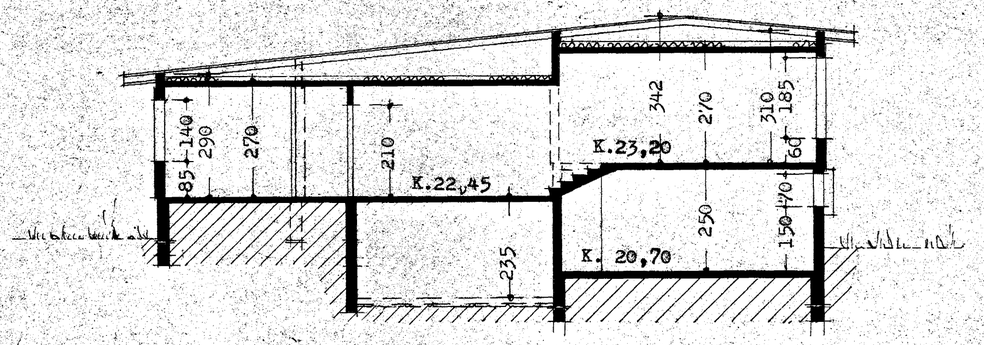

skurður A-A

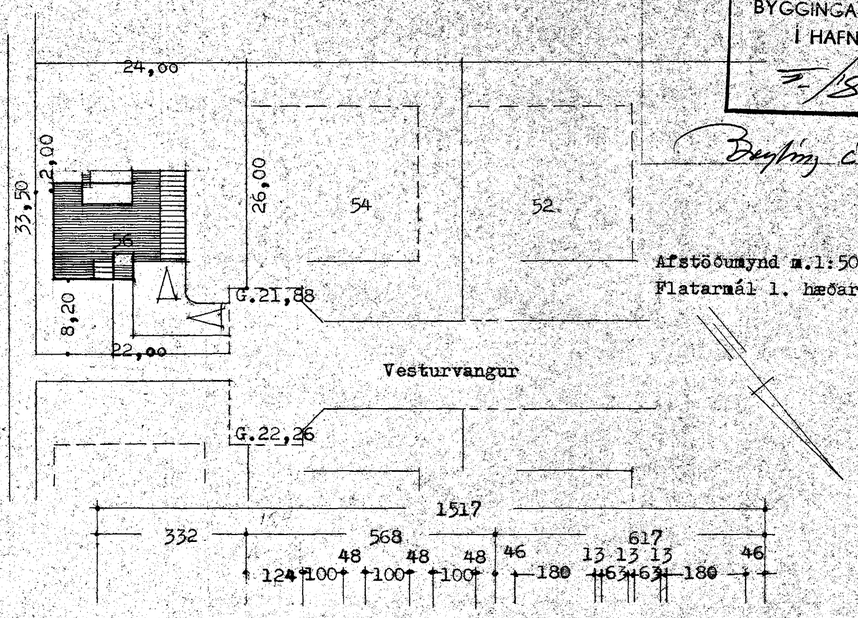

Afstöðumynd m.1:500
Flatarmál 1. hæðar 141,7 m.²

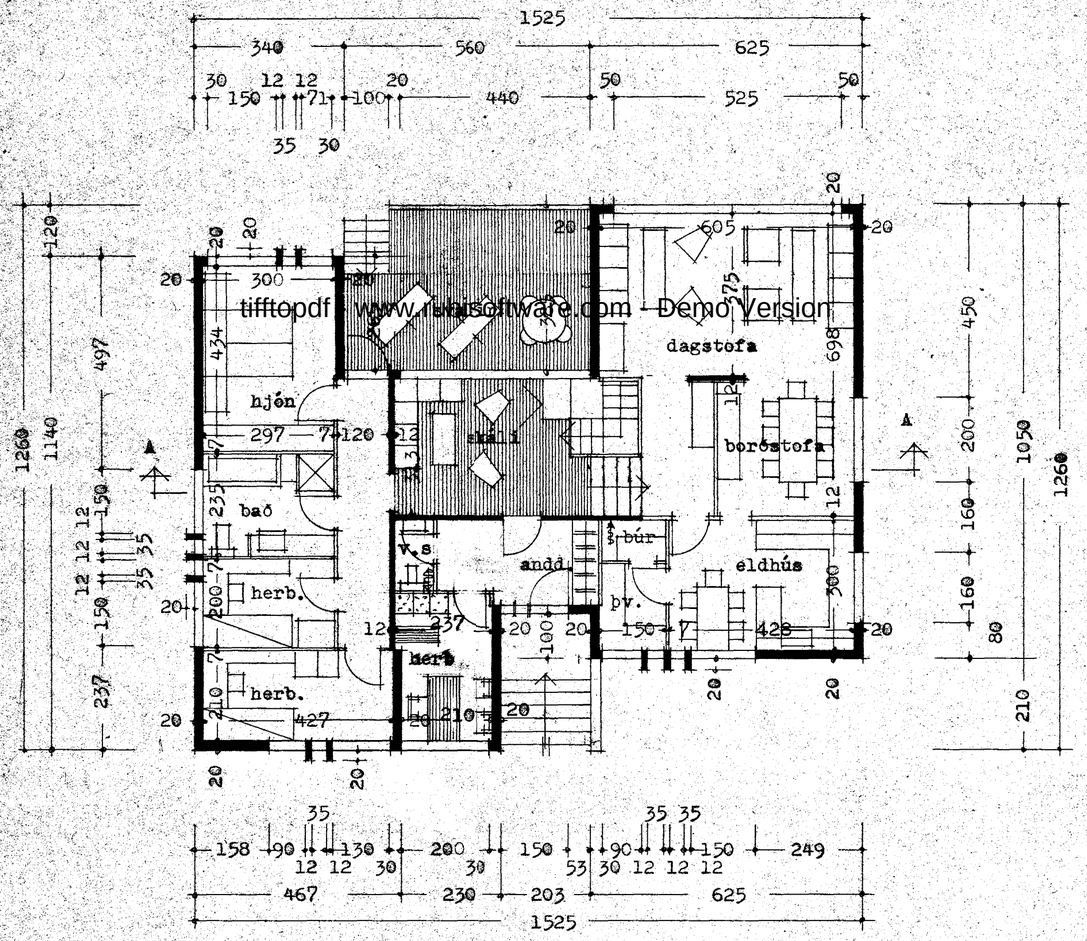

grunnmynd 1. hæð

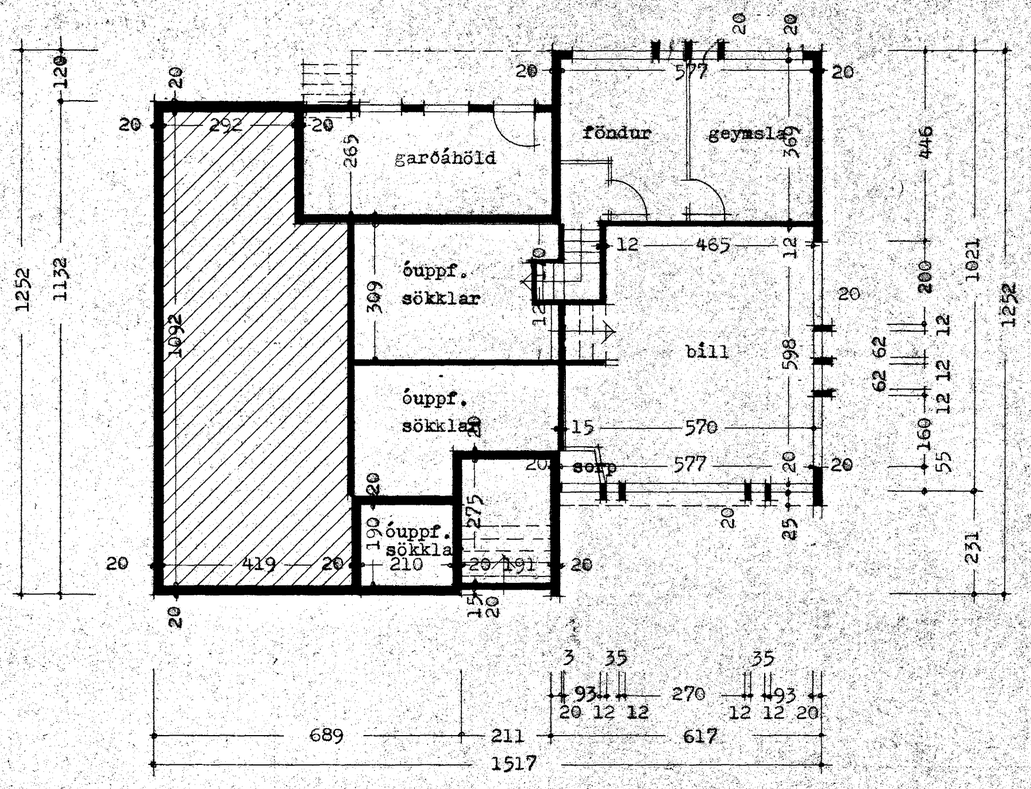

grunnmynd kjallara

Br. í sept. 1977

Breytt í febr. 1975

Ingartan Svernsson

Breytt í jan. 1975

Reykjavík í nóv. 1974

Ingartan Svernsson

th 2,1×2,2 = 4,8 m² × 2,7 = 13,0
pk
× 0,35
4,5
17,0

tifftopdf - www.rubisoftware.com - Demo Version