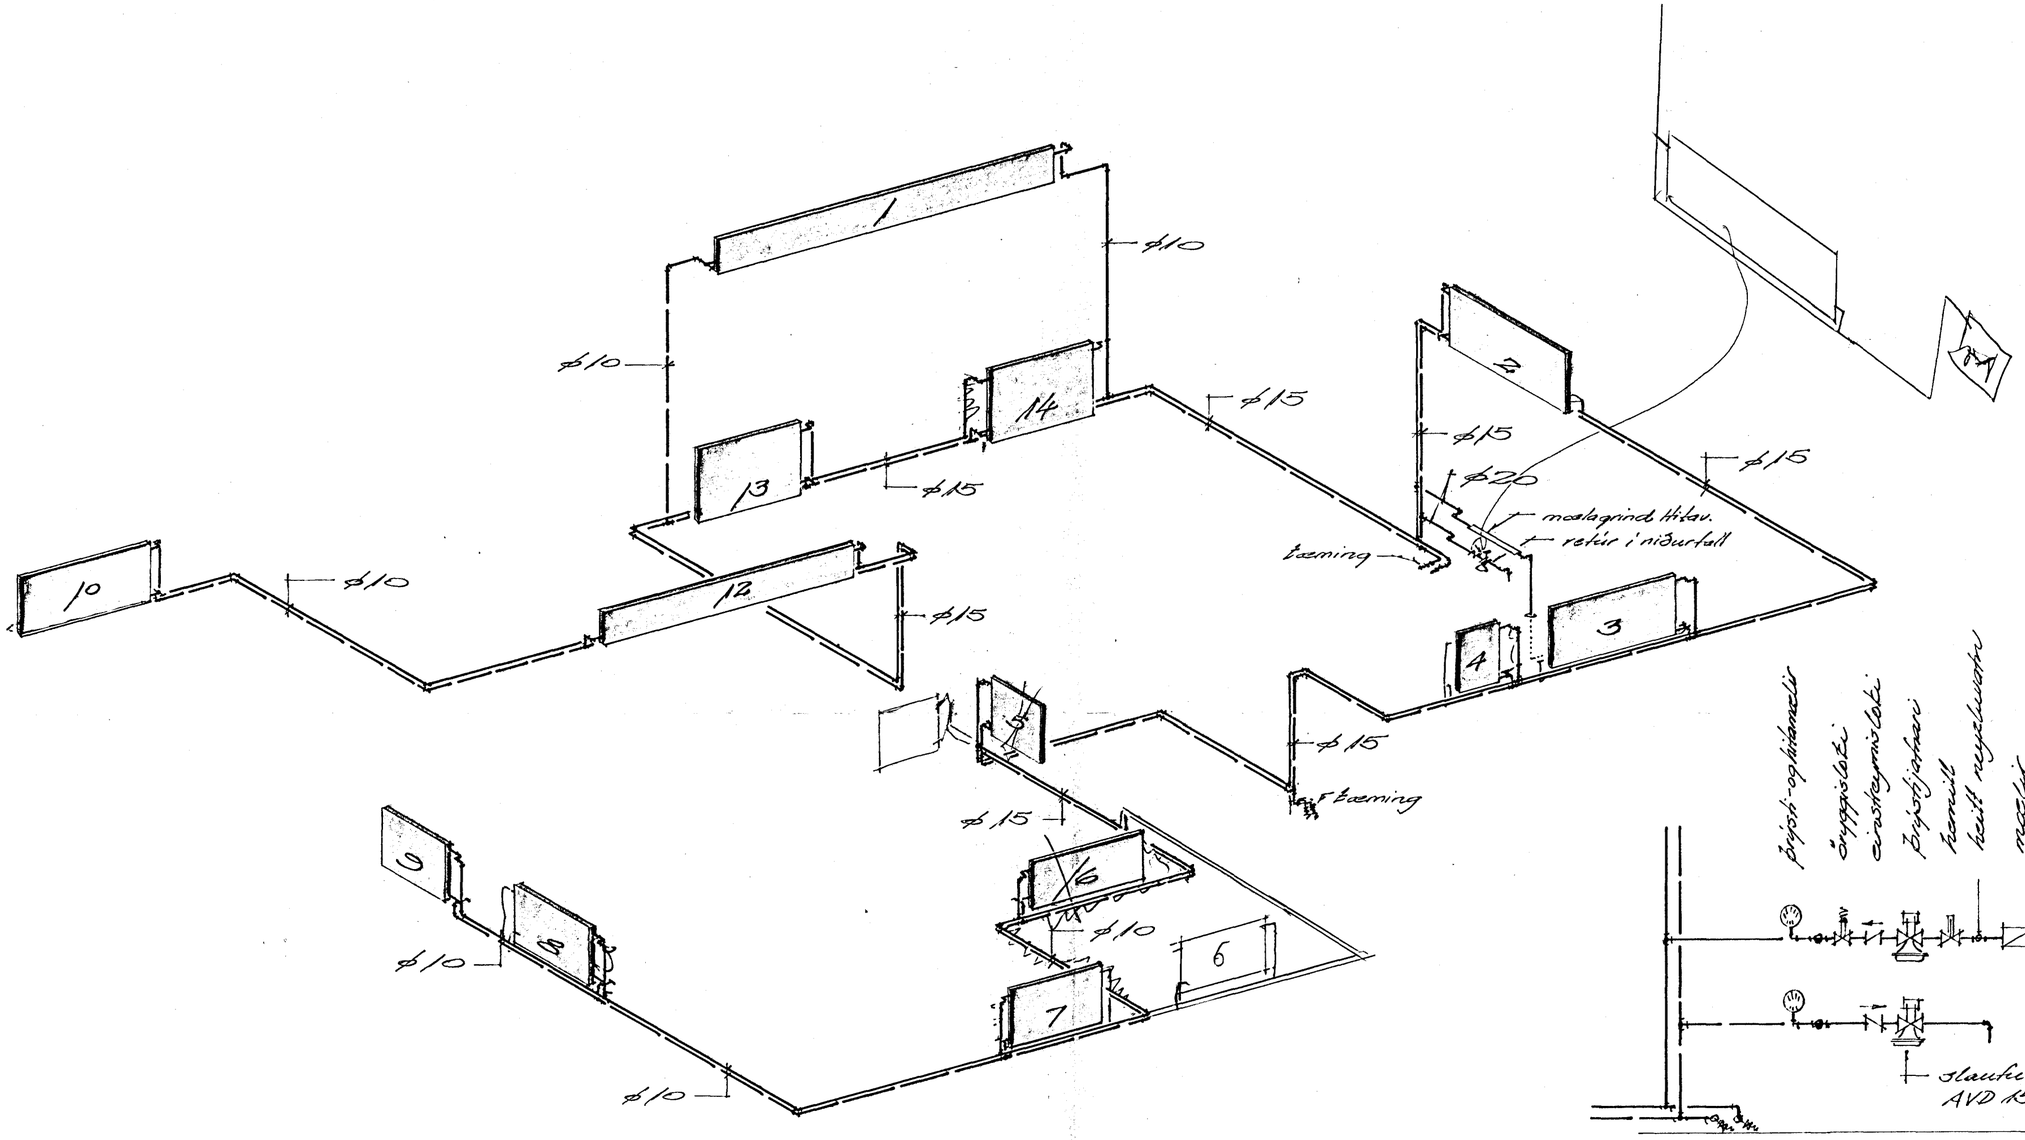

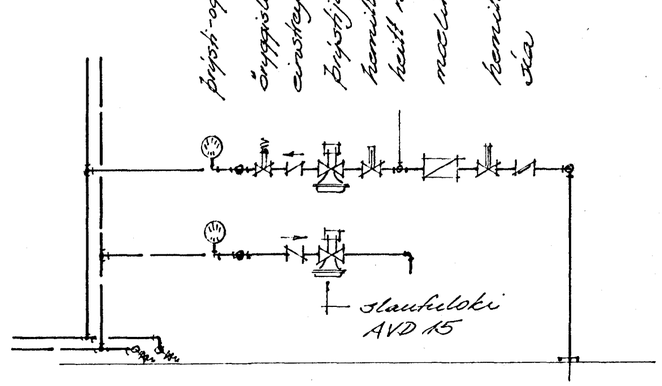

Mælagrind Hitaveitu

Teikning þessi er breyting á teikningu nr 7510-6, gerðri af Kolbeini Jónassyni, tæknifræðingi. Ofnaskrá gildir, nema ofn nr. 11 fellur niður, og ofn nr 12 skal anna 2160 kcal/h.

BR.	DAGS.	BREYTING

VESTURVANGUR ~~56~~ 26
HAFNARFIRÐI.
Hitalögn
Rúmmynd.

TÆKNIÞJÓNUSTAN SF.
ÁRMÚLA 1 - REYKJAVÍK - SÍMI 83844
Kristbergur Ólafsson

HANNAÐ		KVARÐI	1:50
TEIKNAÐ	HH.	DAGS.	Feb.'77.
YFIRFARIÐ		NR.	BL. AF. 3