



Samþykkt á fundi bygginga-
nefndar þ. 14/5 1975
BYGGINGAFULLTRÚINN
Í HAFNARFIRÐI
F. Sigurðsson

Verði húsið hlið upp til bráðabirgða,
með ofurdræmum cða á annan hátt,
skal hafi fall samráði við byggingafulltrúa
og slökkiðsýfjóra um frágang slíks
útbúnaðar.

Þanga skal frá önnu
stærðmi í samráði við
slökkiðsýfjóra

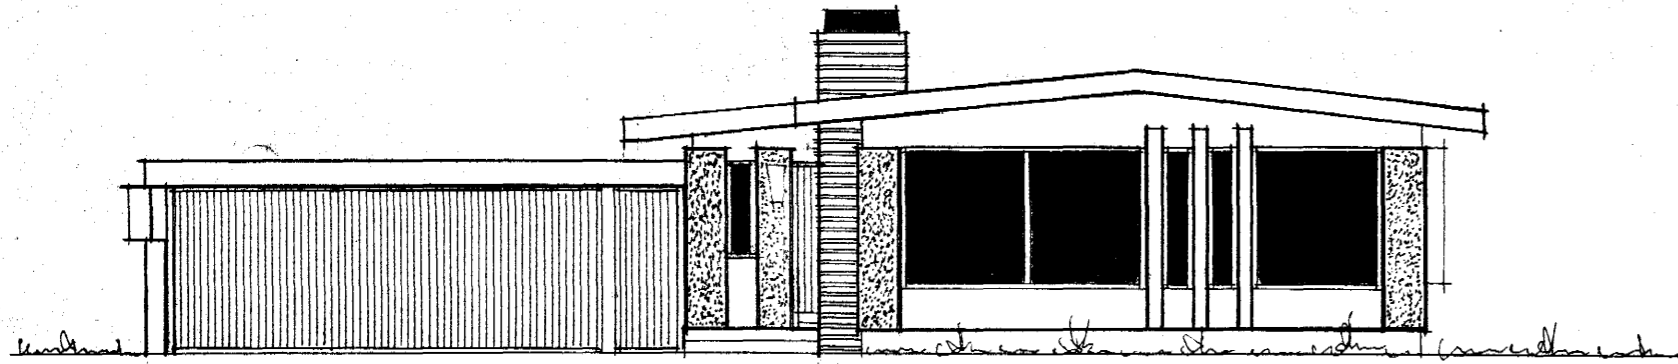


Suð-Vestur

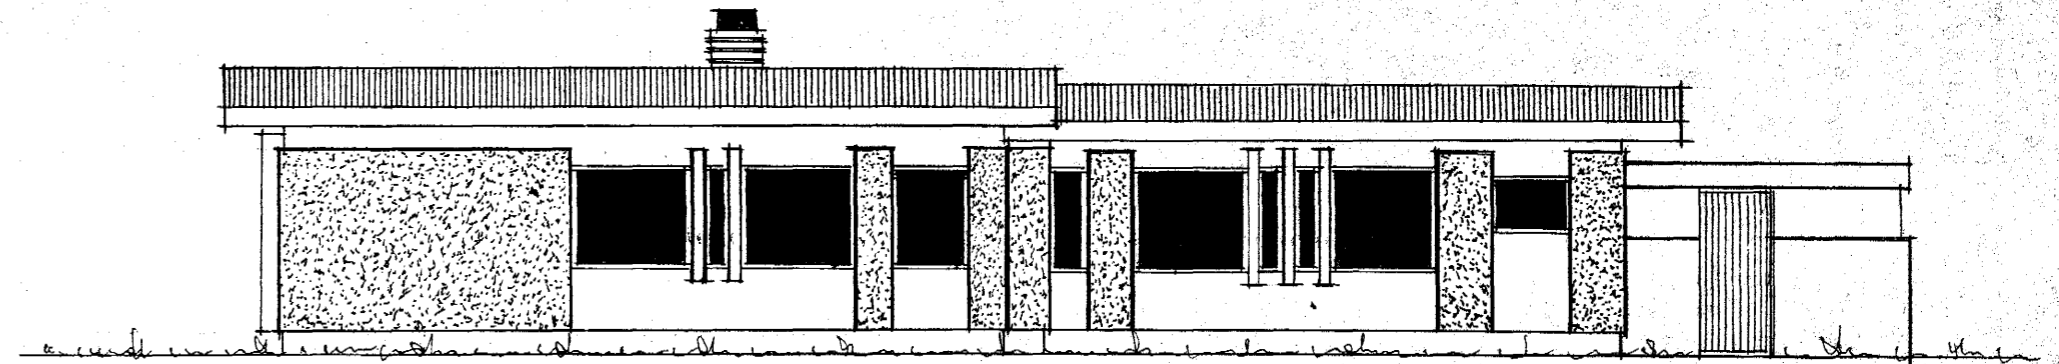


Suð-Austur

tifftopdf - www.rubissoftware.com - Demo Version

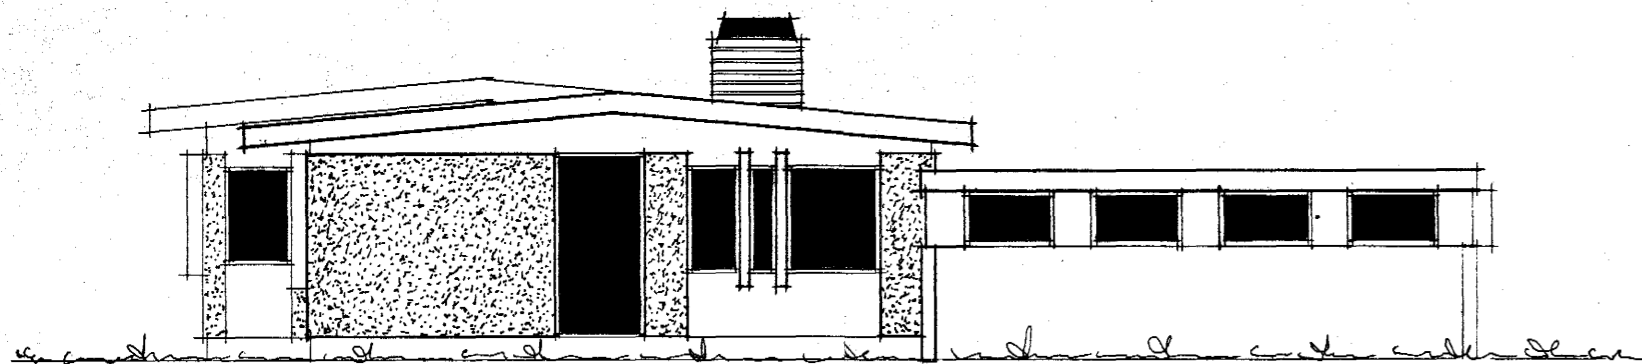

Norð-Austur

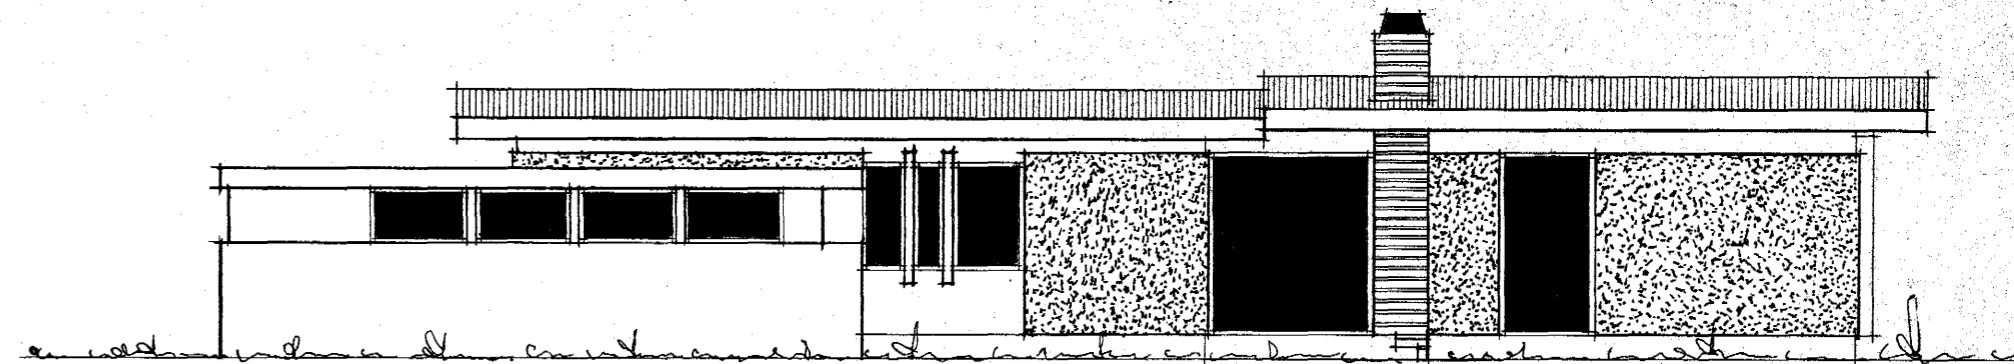

Norð-Vestur

Reykjavík í maí 1975

Fjartan Svinnsson