

TAFLA FYRIR TÖPPUNARSTADI


SKST	TÆKI	FJ	KALDIR KRANAR			HEITIR KRANAR		
			Ø15	Ø20	EIN	Ø15	Ø20	EIN
2	Hl	2	2		2		2	
1	Bk	1	1		1		1	
1	St	1	1		1		1	
1	Ev	1	1		1		1	
1	Up	1	1		1		1	
1	Sv	1	1		1		1	
1	Pv	1	1		1		1	
1	Bs	1	1		1		1	
	Úk							
2	Vs	2	2		2		2	
	Á							
	ÁFYLLING	11	SAMTALS	11			7	

ATHUGASEMDIR:

- PÍPUR UTANHÚSS SKAL BIKI, VEFJA MED STRIGA OG SÍÐAN BIKI Á NÝ EÐA LEGGJA ÚR PLASTI
- PÍPUR FYRIR KALT VATN INNAHÚSS SKAL EINANGRA MED 2SM PLASTHÓLKUM OG VEFJA MED SISALPAPPA
- PÍPUR FYRIR HEITT VATN SKAL EINANGRA MED 2 SM GLERULLARHÓLKUM OG VEFJA MED SISALPAPPA
- ALLT LAGNAEFNI INNAHÚSS FYRIR HEITT OG KALT NEYZLUVATN SKAL VERA GALVANISERAD
- SÝNILEGAR PÍPUR SKAL EINANGRA SEM AD FRAMAN GREINIR OG AUK ÞESS VEFJA MED GRISJU, LÍMBERA OG TVÍMÁLA
- KERFI SKAL PRÓFA MED KÖLDU VATNI OG 6KG/SM² ÞRÝSTING

SKÝRINGAR:


- KALT VATN
- - - HEITT VATN
- > KRANI - KALT VATN
- - -<< KRANI - HEITT VATN
- X— SÆTISLOKI
- X— RENNILOKI
- X— RENNILOKI MED SPINDLI UPP ÚR JÖRD
- N— EINSTREYMSLOKI
- VATNSMELIR
- T— TÆMINGARVENTIL
- X— ÖRYGGISLOKI
- o— FLOTKRANI

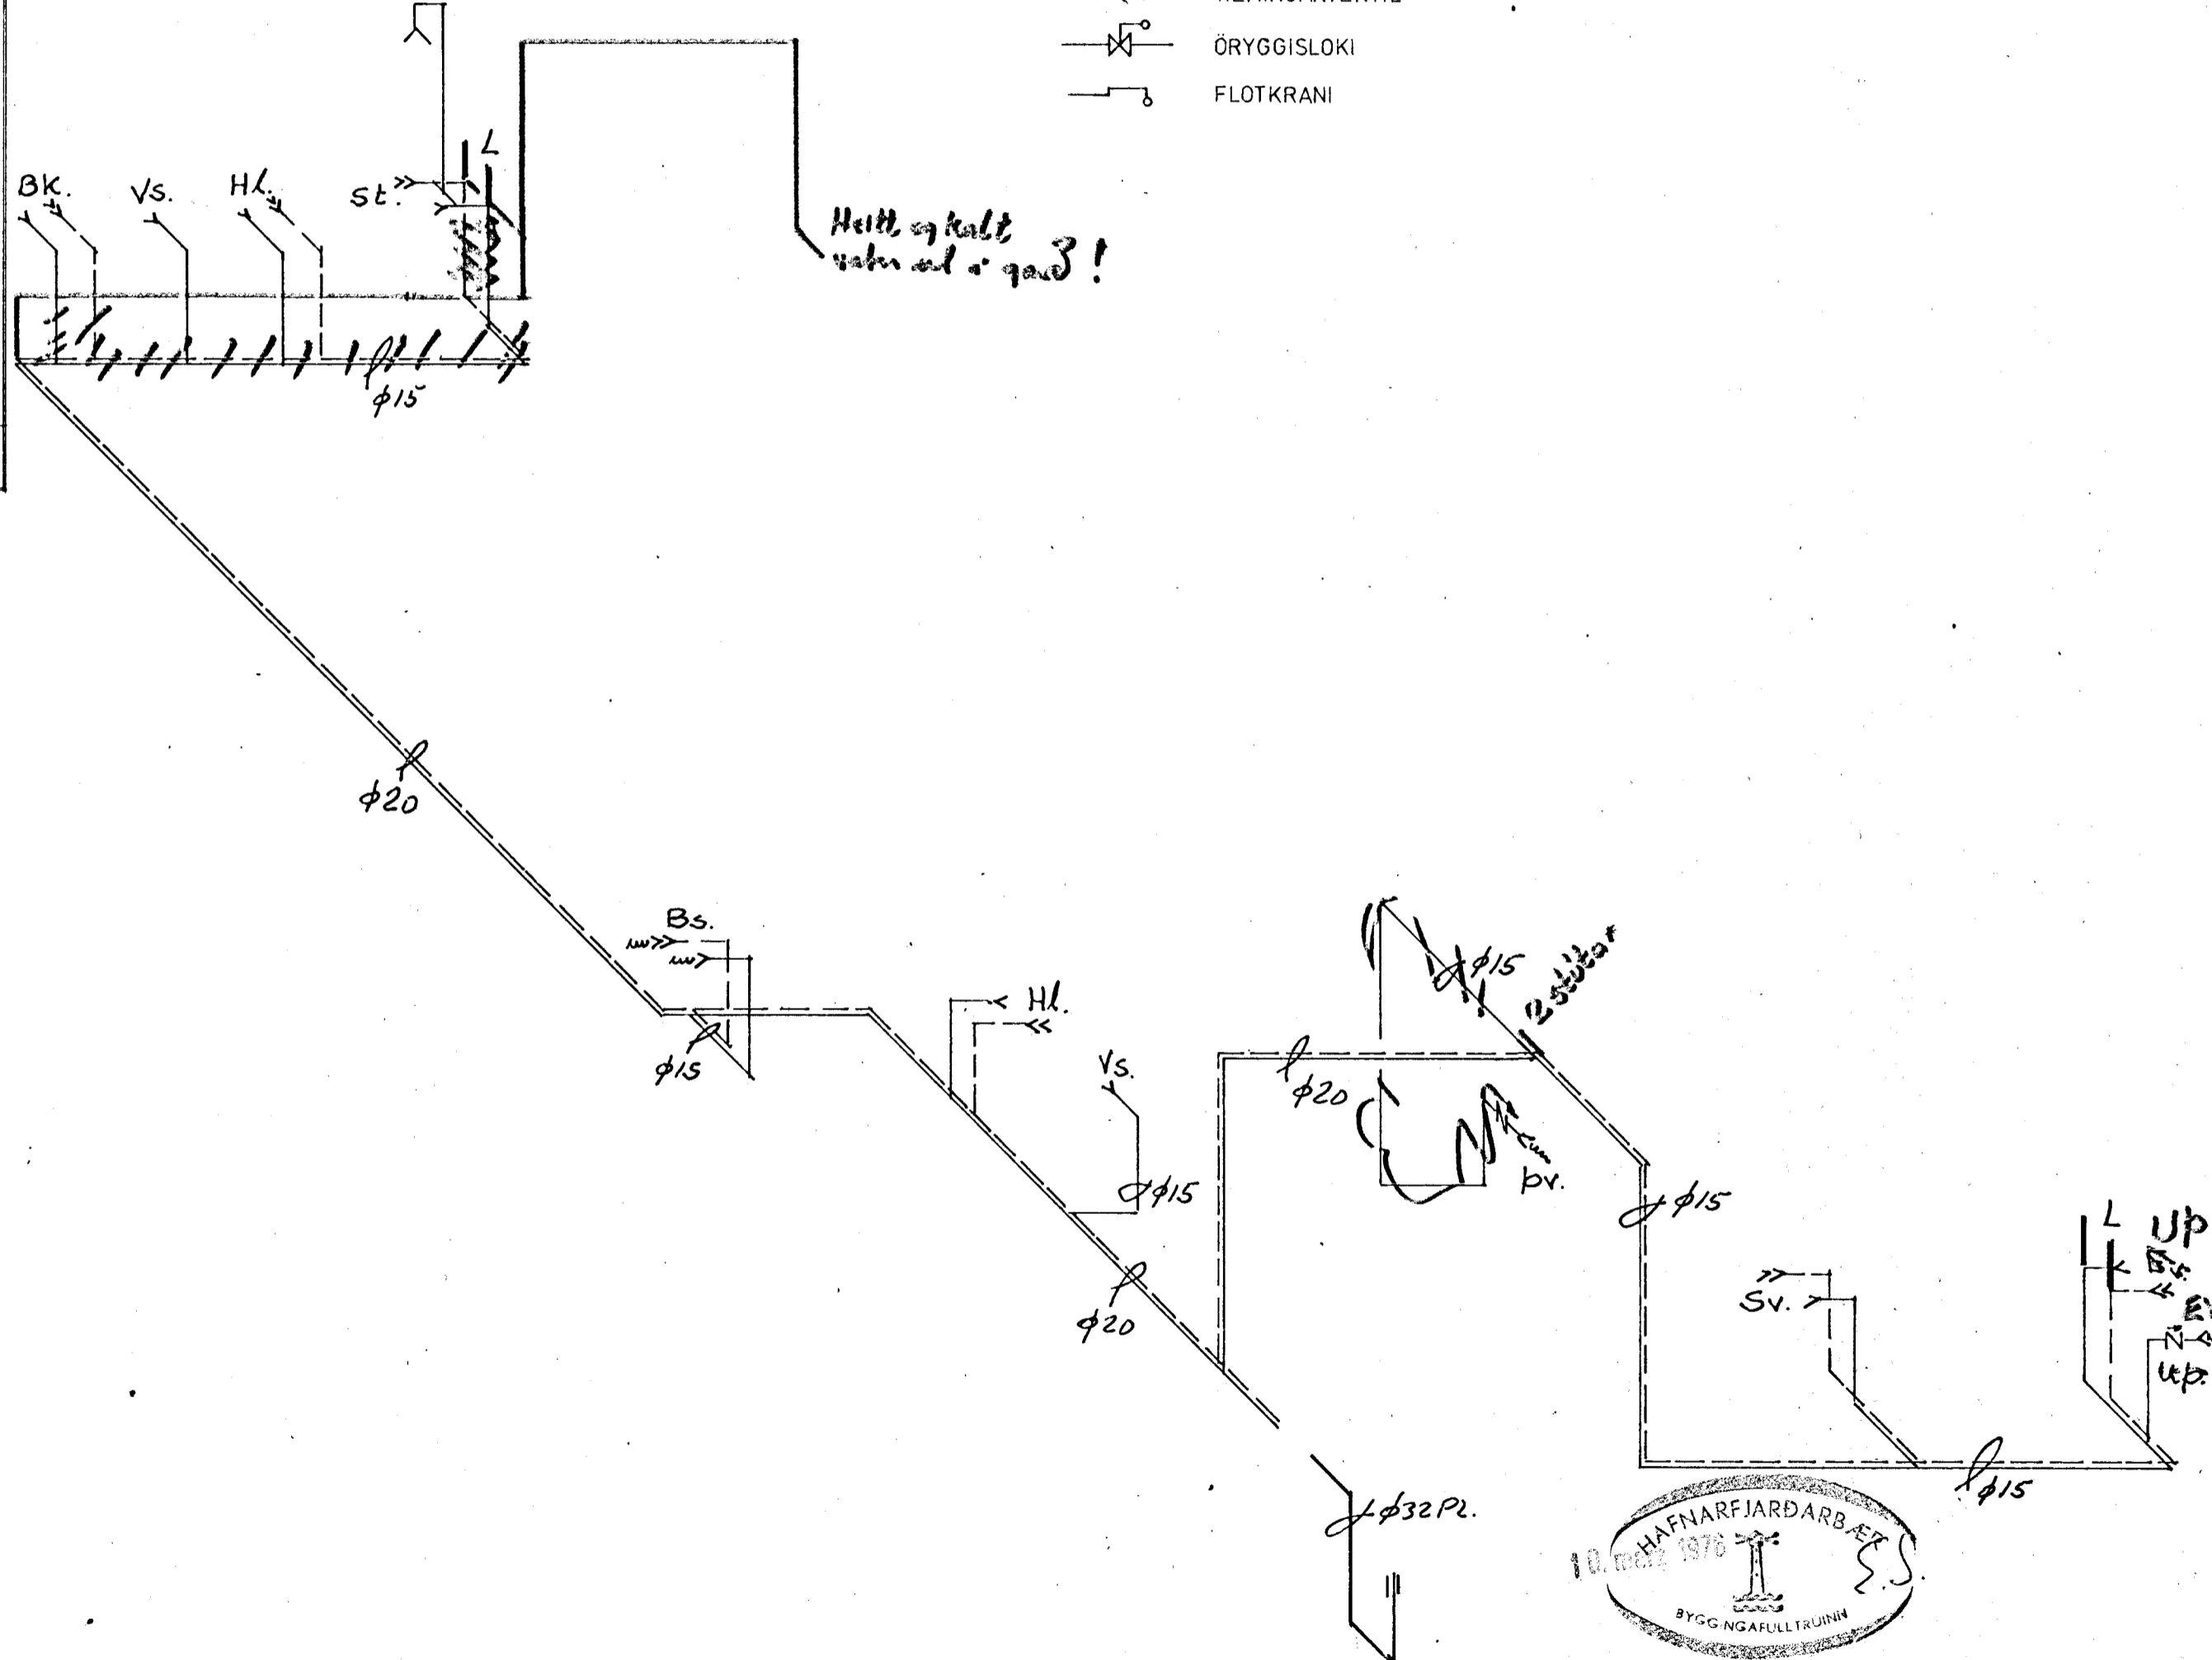

HEIMÆD ER Ø32 MM PL.


ATH. ÞVOTTAVÉLAR SKAL TENGJA MED EINSTREYMSLOKUM

LOFTPÚDI (L)

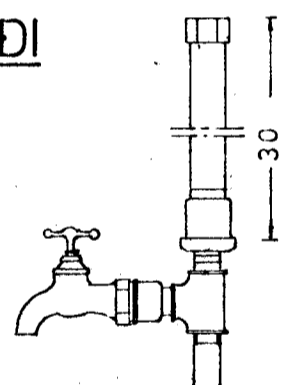

EFST Á ÖLLUM LÓDRETTUM STOFNUM SKAL VERA 30 SM LANGUR LOFTPÚDI. ÞVERMÁL JAFNT OG SVERASTI HLUTI STOFNSINS TALID FRÁ GREININGU VID ADFÆRSLÆD. EINNIG SKAL VERA SAMSKONAR LOFTPÚDI Á HLIDARGREINUM, SEM ERU LENGRI EN 4M. ÞVERMÁL JAFNT OG SVERASTI HLUTI HLIDARGREINAR

INNTAK

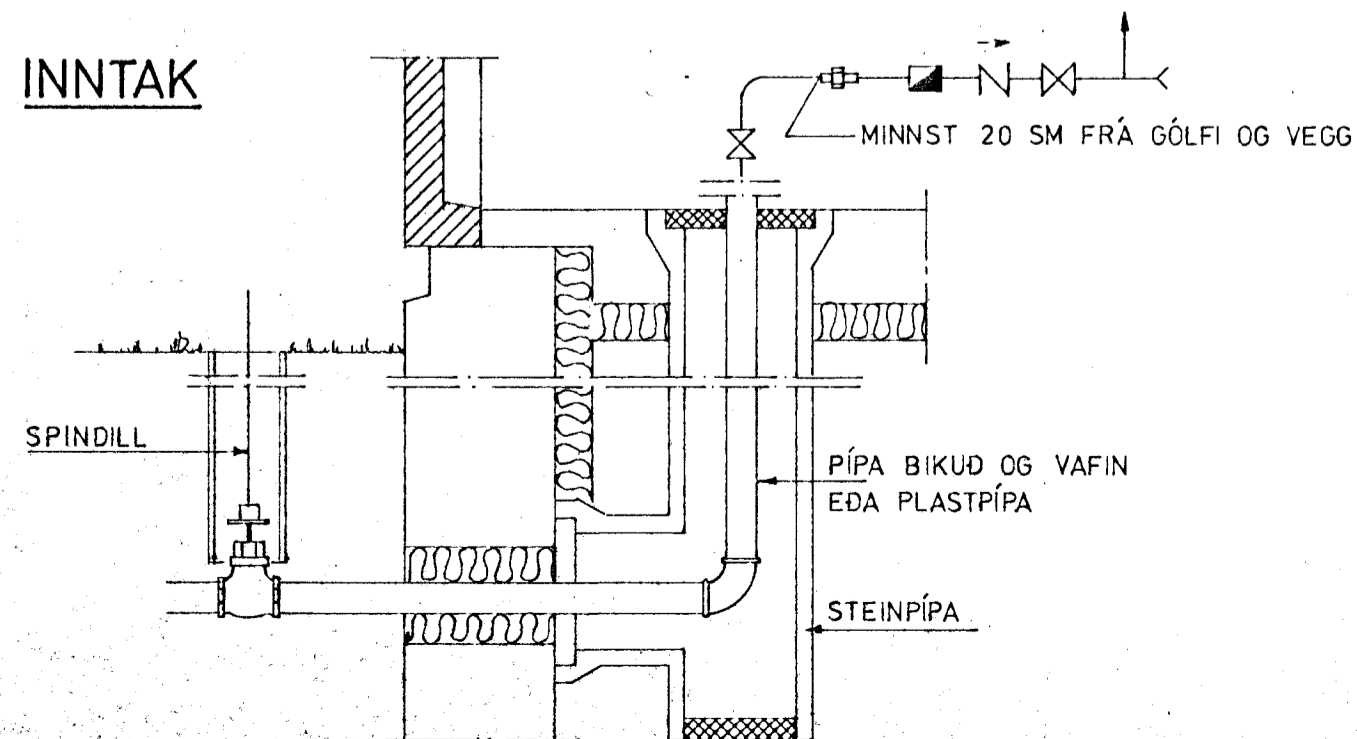

	RVK 1083 75	VERK LAUGAVEGUR 120 PÓSTHÓLF 5076, REYKJAVÍK Sími 25600.	GERÐ NR. VL
	REIKN. TEIKN. SGS YFIRF.		VERK NR. 235
	MÆLIKV. 1:50		TEIKN NR. 23

VESTURVANGUR 32, HAFNAFIRÐI.
VATNSLÖGN-RÖMMYND-TÖPPUNARSTADI