



OFNASKRÁ

OFN	MESTA		VARMA-ÞÖRF kcal/klst	STAÐ-SETN. STÚTA	GERÐ OFNA		ÞYKKT cm.	TÁKN FRAM-LEIÐANDA.
	LENGD cm.	HÆÐ cm.			LENGD cm.	HÆÐ cm.		
01	80	X	350	CD				
02	80	X	820	AB				
03	165	70	1170	CD				
04	105	70	1000	AB				
05	225	20	2600	CD				
06	225	20	1170	CD				
07	50	X	500	CD				
08	165	70	1070	CD				
09	70	X	500	AB				
10	70	X	500	CD				
11	105	70	450	AB				
12	105	70	680	AB				
13	105	70	680	AB				
14	105	70	680	AB				
15	70	X	550	AB				
16	70	X	350	CD				
17	X	70	2000	CD				
18								
17 Stk.			15.070 kcal/klst					

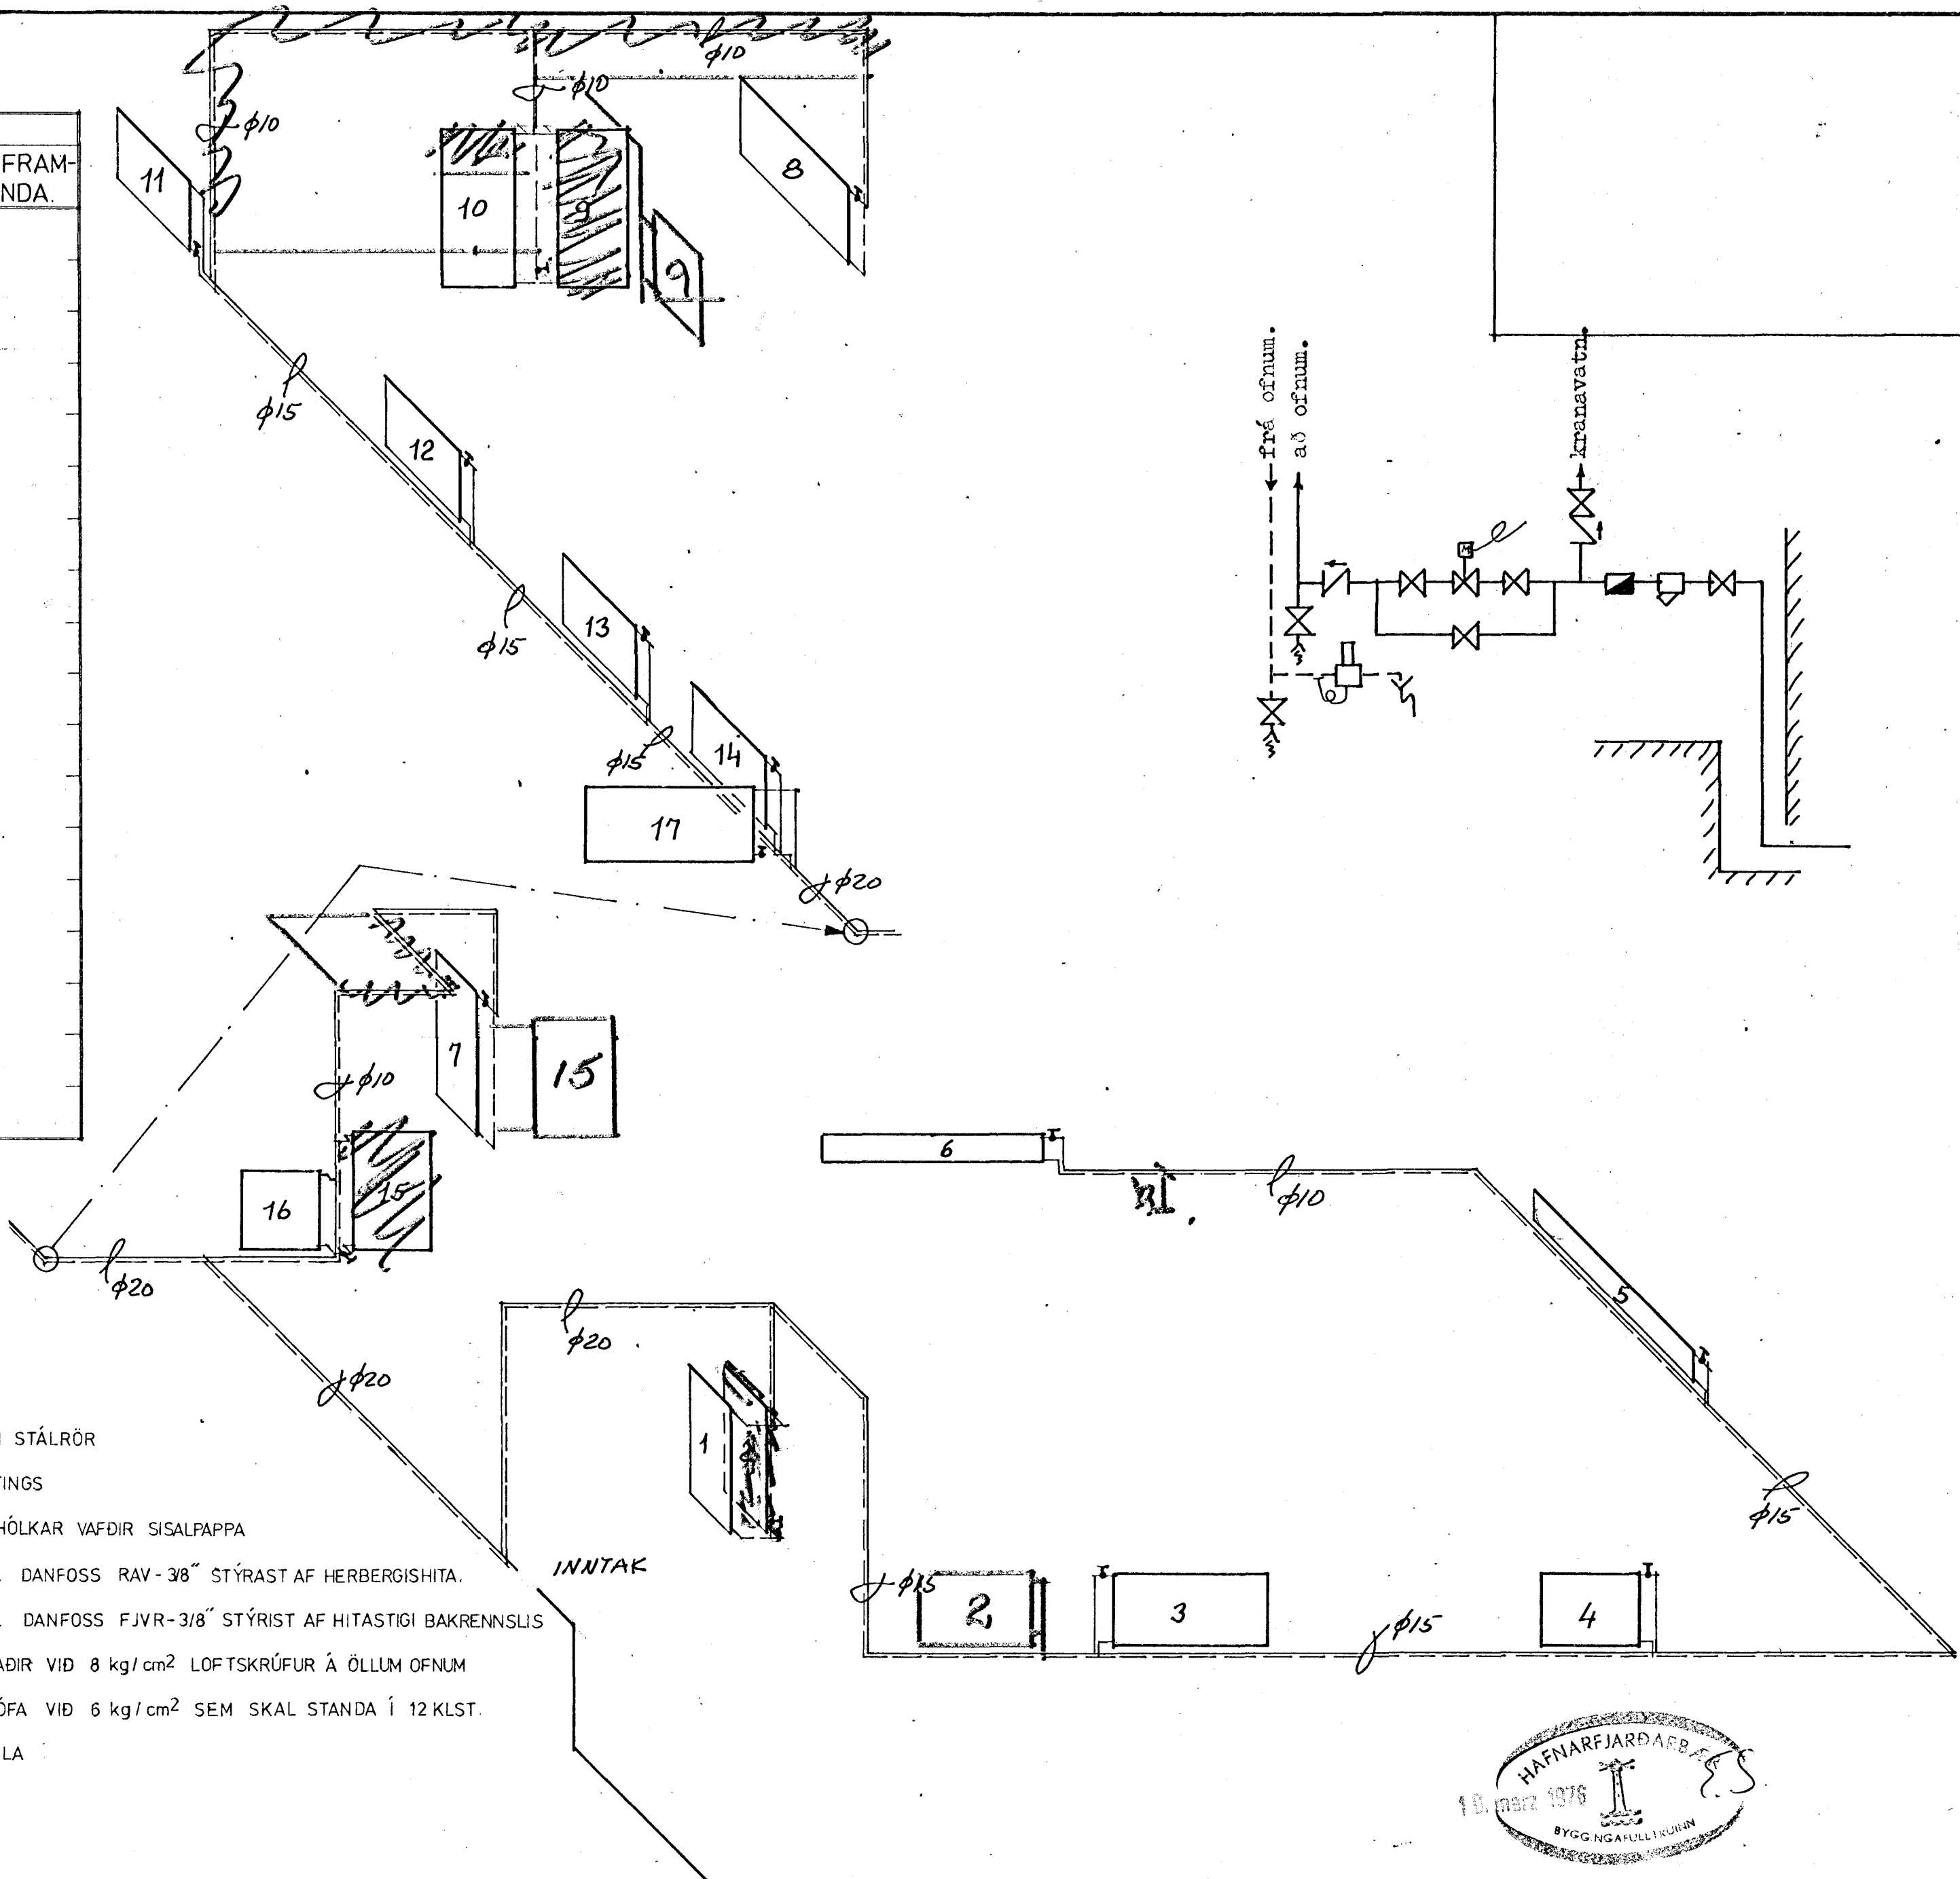


STAÐSETNING STÚTA
(SÉD FRAMAN Á)

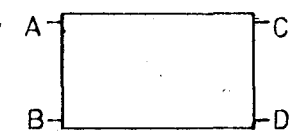

SKÝRINGAR:

- FRAMRENNSLI
- - - BAKRENNSLI
- MAGNMÆLIR
- SÍA
- ⊗ TÆMING
- ⊗ RENNIOKI
- ⊗ EINSTREYMISLOKI
- ⊗ HEMILL
- ⊗ MÓTORLOKI
- ⊗ ÖRYGGISLOKI
- ⊗ BLÖNDUNARLOKI
- AVD DANFOSS. SLAUFULOKI
- AVTB " HITASTILLILOKI

- PÍPUR SVÖRT HEILDREGIN STÁLROÐR
- FITTINGS SVARTUR RANDFITTINGS
- EINANGRUN 20MM GLERULLARHÓLKAR VAFDIR SISALPAPPA
- OFNLOKAR Á FRAMRENNSLI T.D. DANFOSS RAV-3/8" STÝRAST AF HERBERGISHITA.
- Á BAKRENNSLI T.D. DANFOSS FJVR-3/8" STÝRIST AF HITASTIGI BAKRENNSLIS
- OFNAR STÁLÖFNAR PRÓFADIR VID 8 kg/cm² LOFTSKRÚFUR Á ÖLLUM OFNUM
- PRÓFUN LÖGNINA SKAL PRÓFA VID 6 kg/cm² SEM SKAL STANDA Í 12 KLST.
- ÁN ÞESS AD FALLA

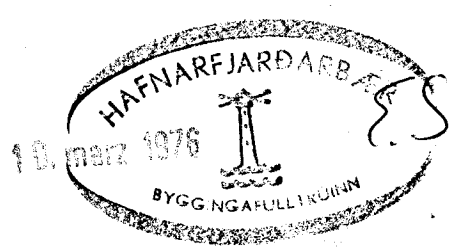

	RVÍK des 75	VERK LAUGAVEÐUR 120 PÓSTHÓLF 5078, REYKJAVÍK. Sími 25600.	GERÐ NR. HL
	REIKN. SGS TEIKN. YFIRF. MÆLIKV.		VESTURVANGUR 32, HAFNAFIRÐI.
1:50	HITALOÐN - RUMMYND - TENGMÝND - OFNASKRÁ		TEIKN NR. 25