



Grunnmynd, hitalagnir, kjallari, m=1:50.

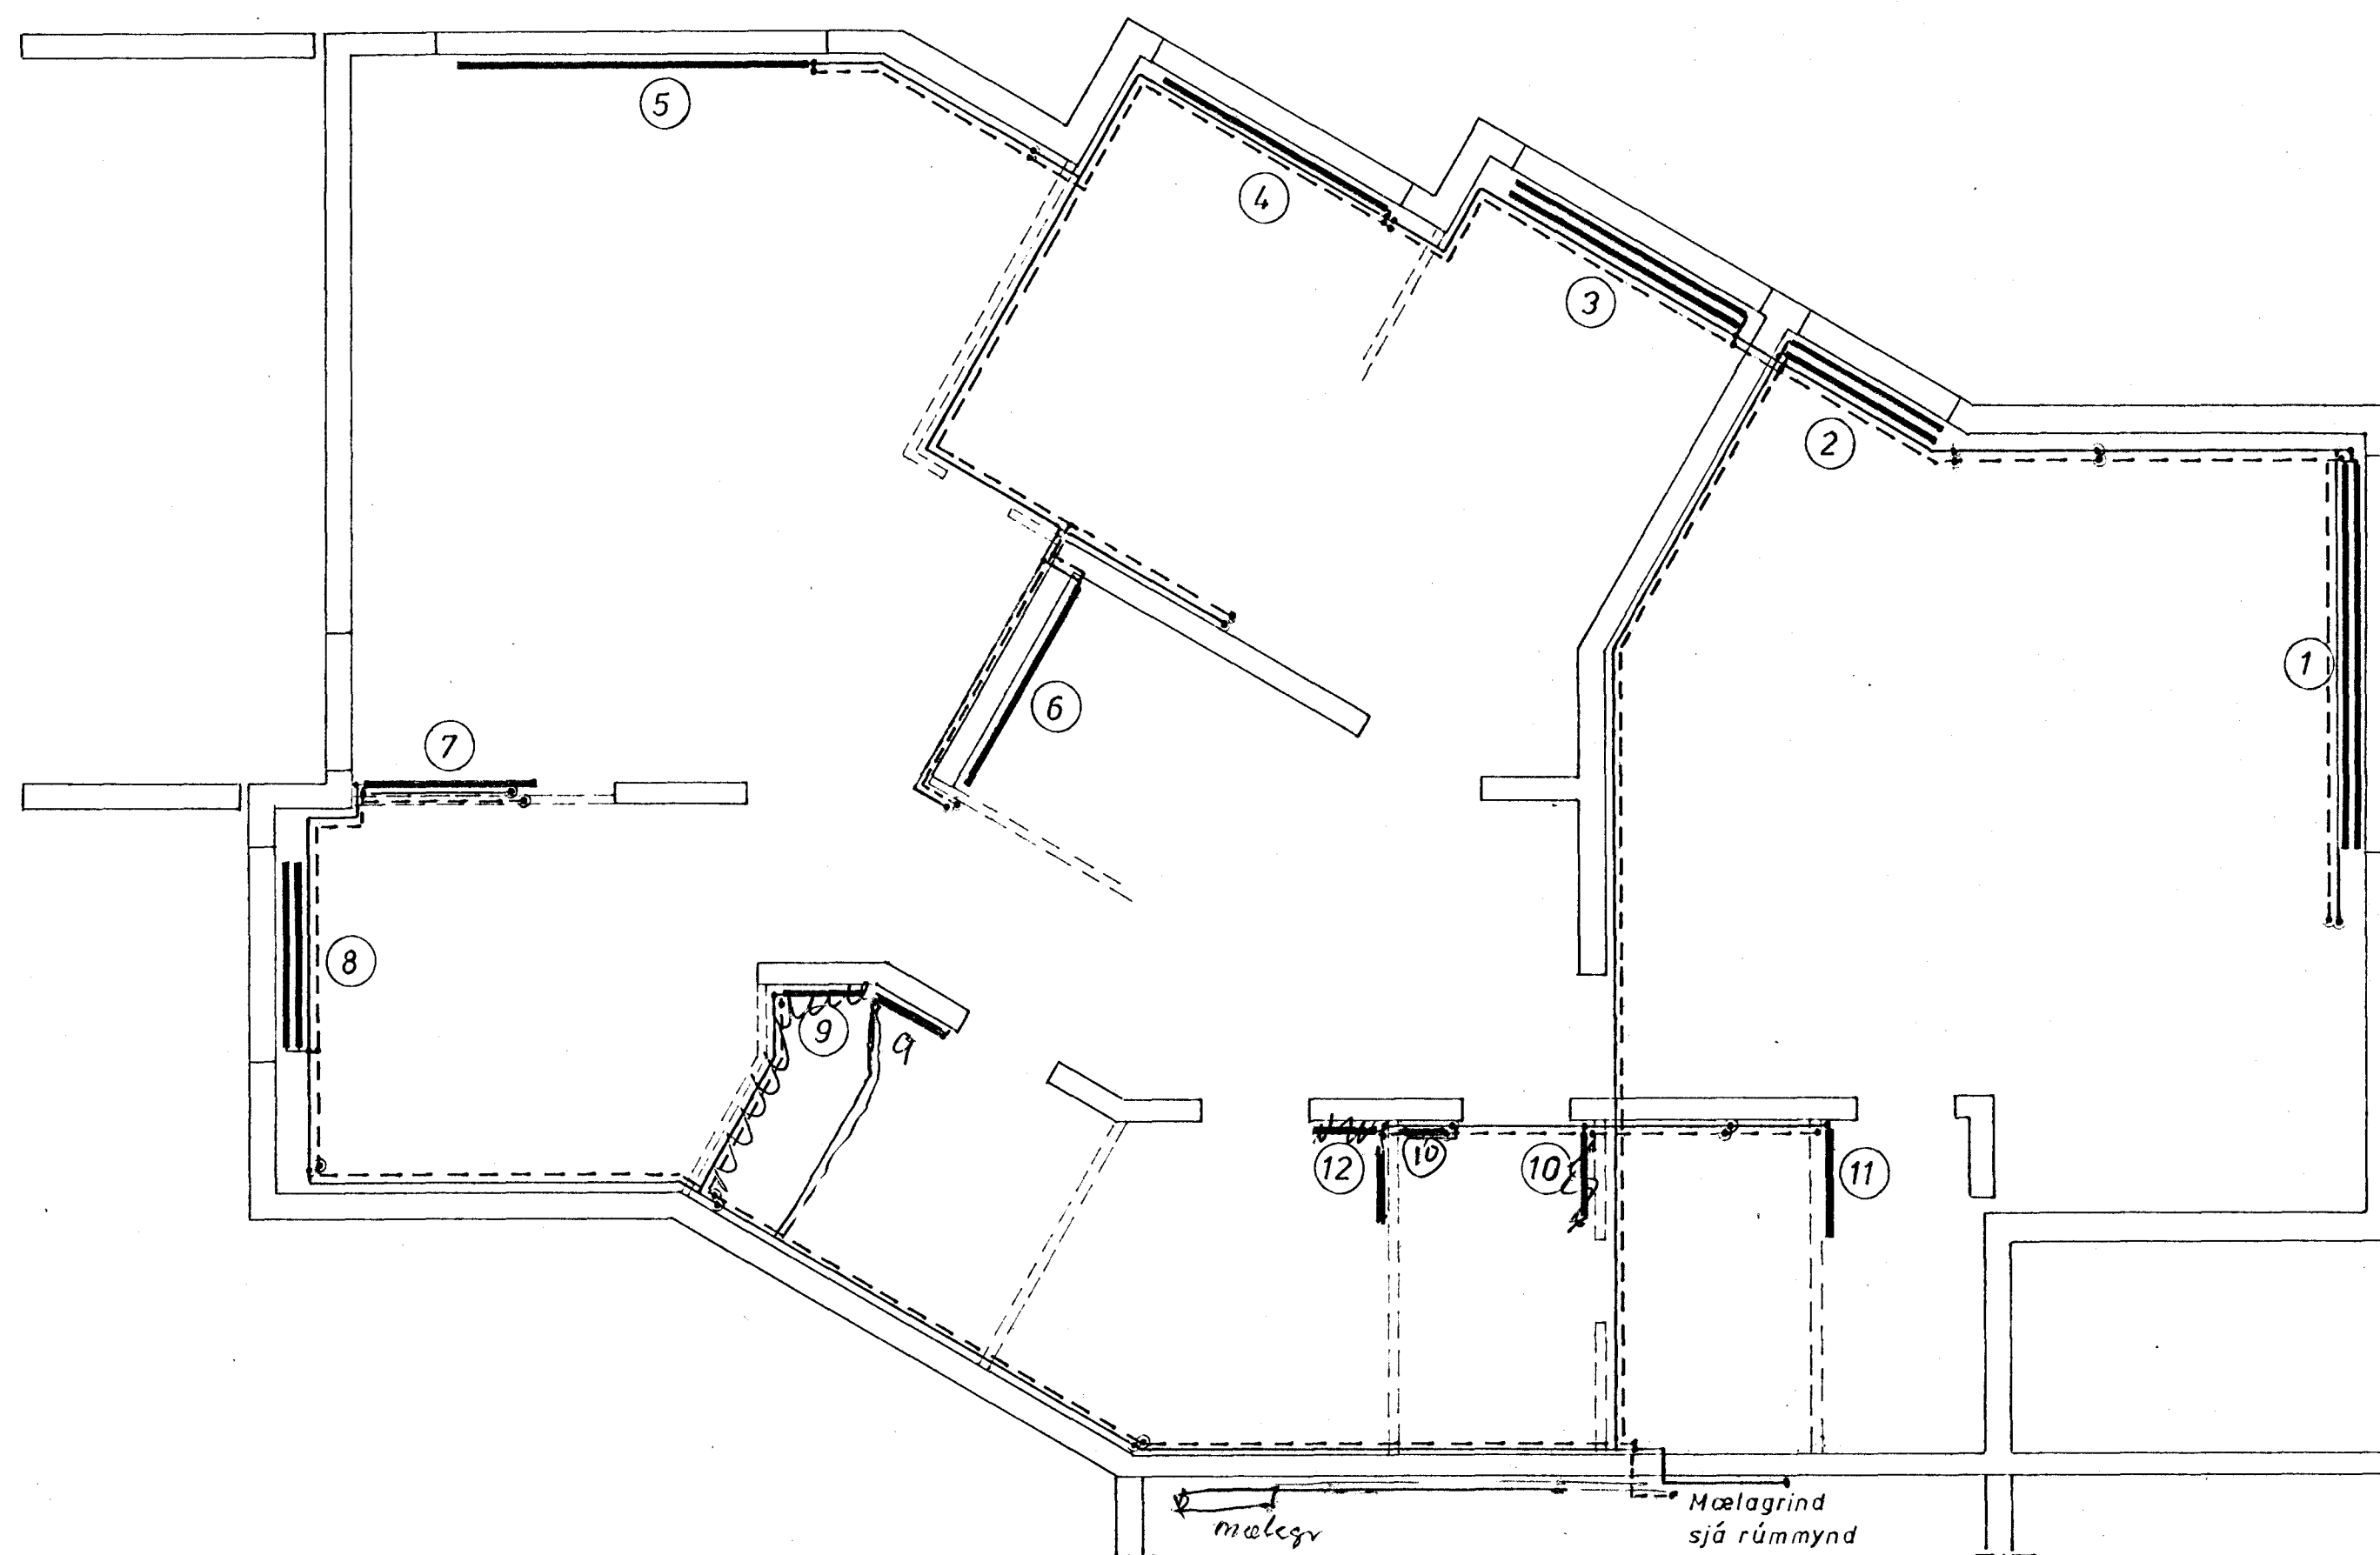


Afstöðumynd, m=1:500.

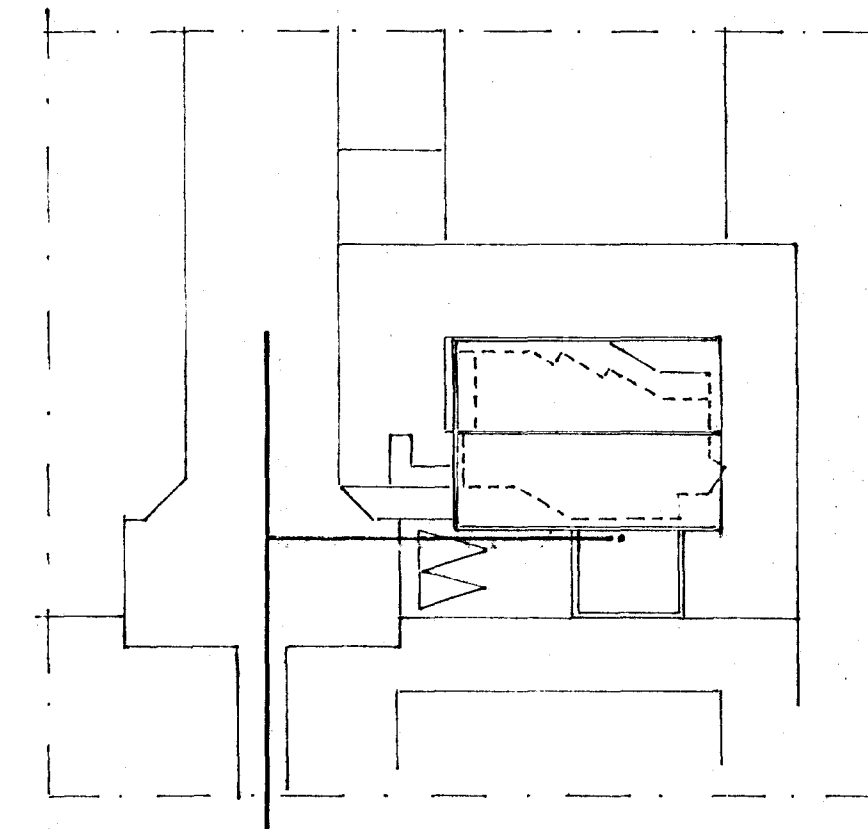

Skýringar:

- aðrennsli
 - - - bakrennsli
 - lóðrétt lögn að ofnum
 - ⊙ lóðrétt lögn upp í gegnum plötu.
- Ofnkerfi stýrist með „Danfoss“ bakrennslislokum
 Pípur séu stálpípur, einangradar með 2 cm glerullarhólkum.
 Ofnar eru af „Runtal“ gerð.

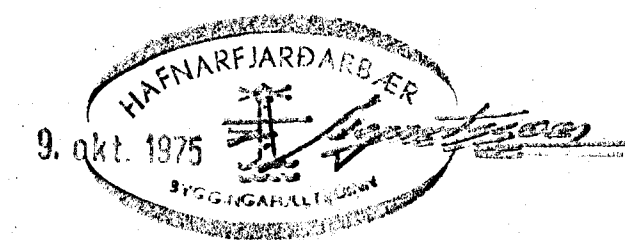

HAGVERK VERKFRÆÐISTOFA BANKASTRÆTI 11 SÍMI 26011	Hannað	19.09.'75	A.A.
	Teiknað	19.09.'75	A.A.
Verkefni Vesturvangur 603 o	Málkvæði	1:50; 1:500.	
Grunnmynd, hitalagnir, kjallari	Tekning nr.	74041-14	
	Undirskrift	<i>[Signature]</i>	