




Samþykkt þann

13 JUL 2011

Byggingarvitaunni í Hafnarfirði  
F.h. Hrölfur S. Gunnlaugsson

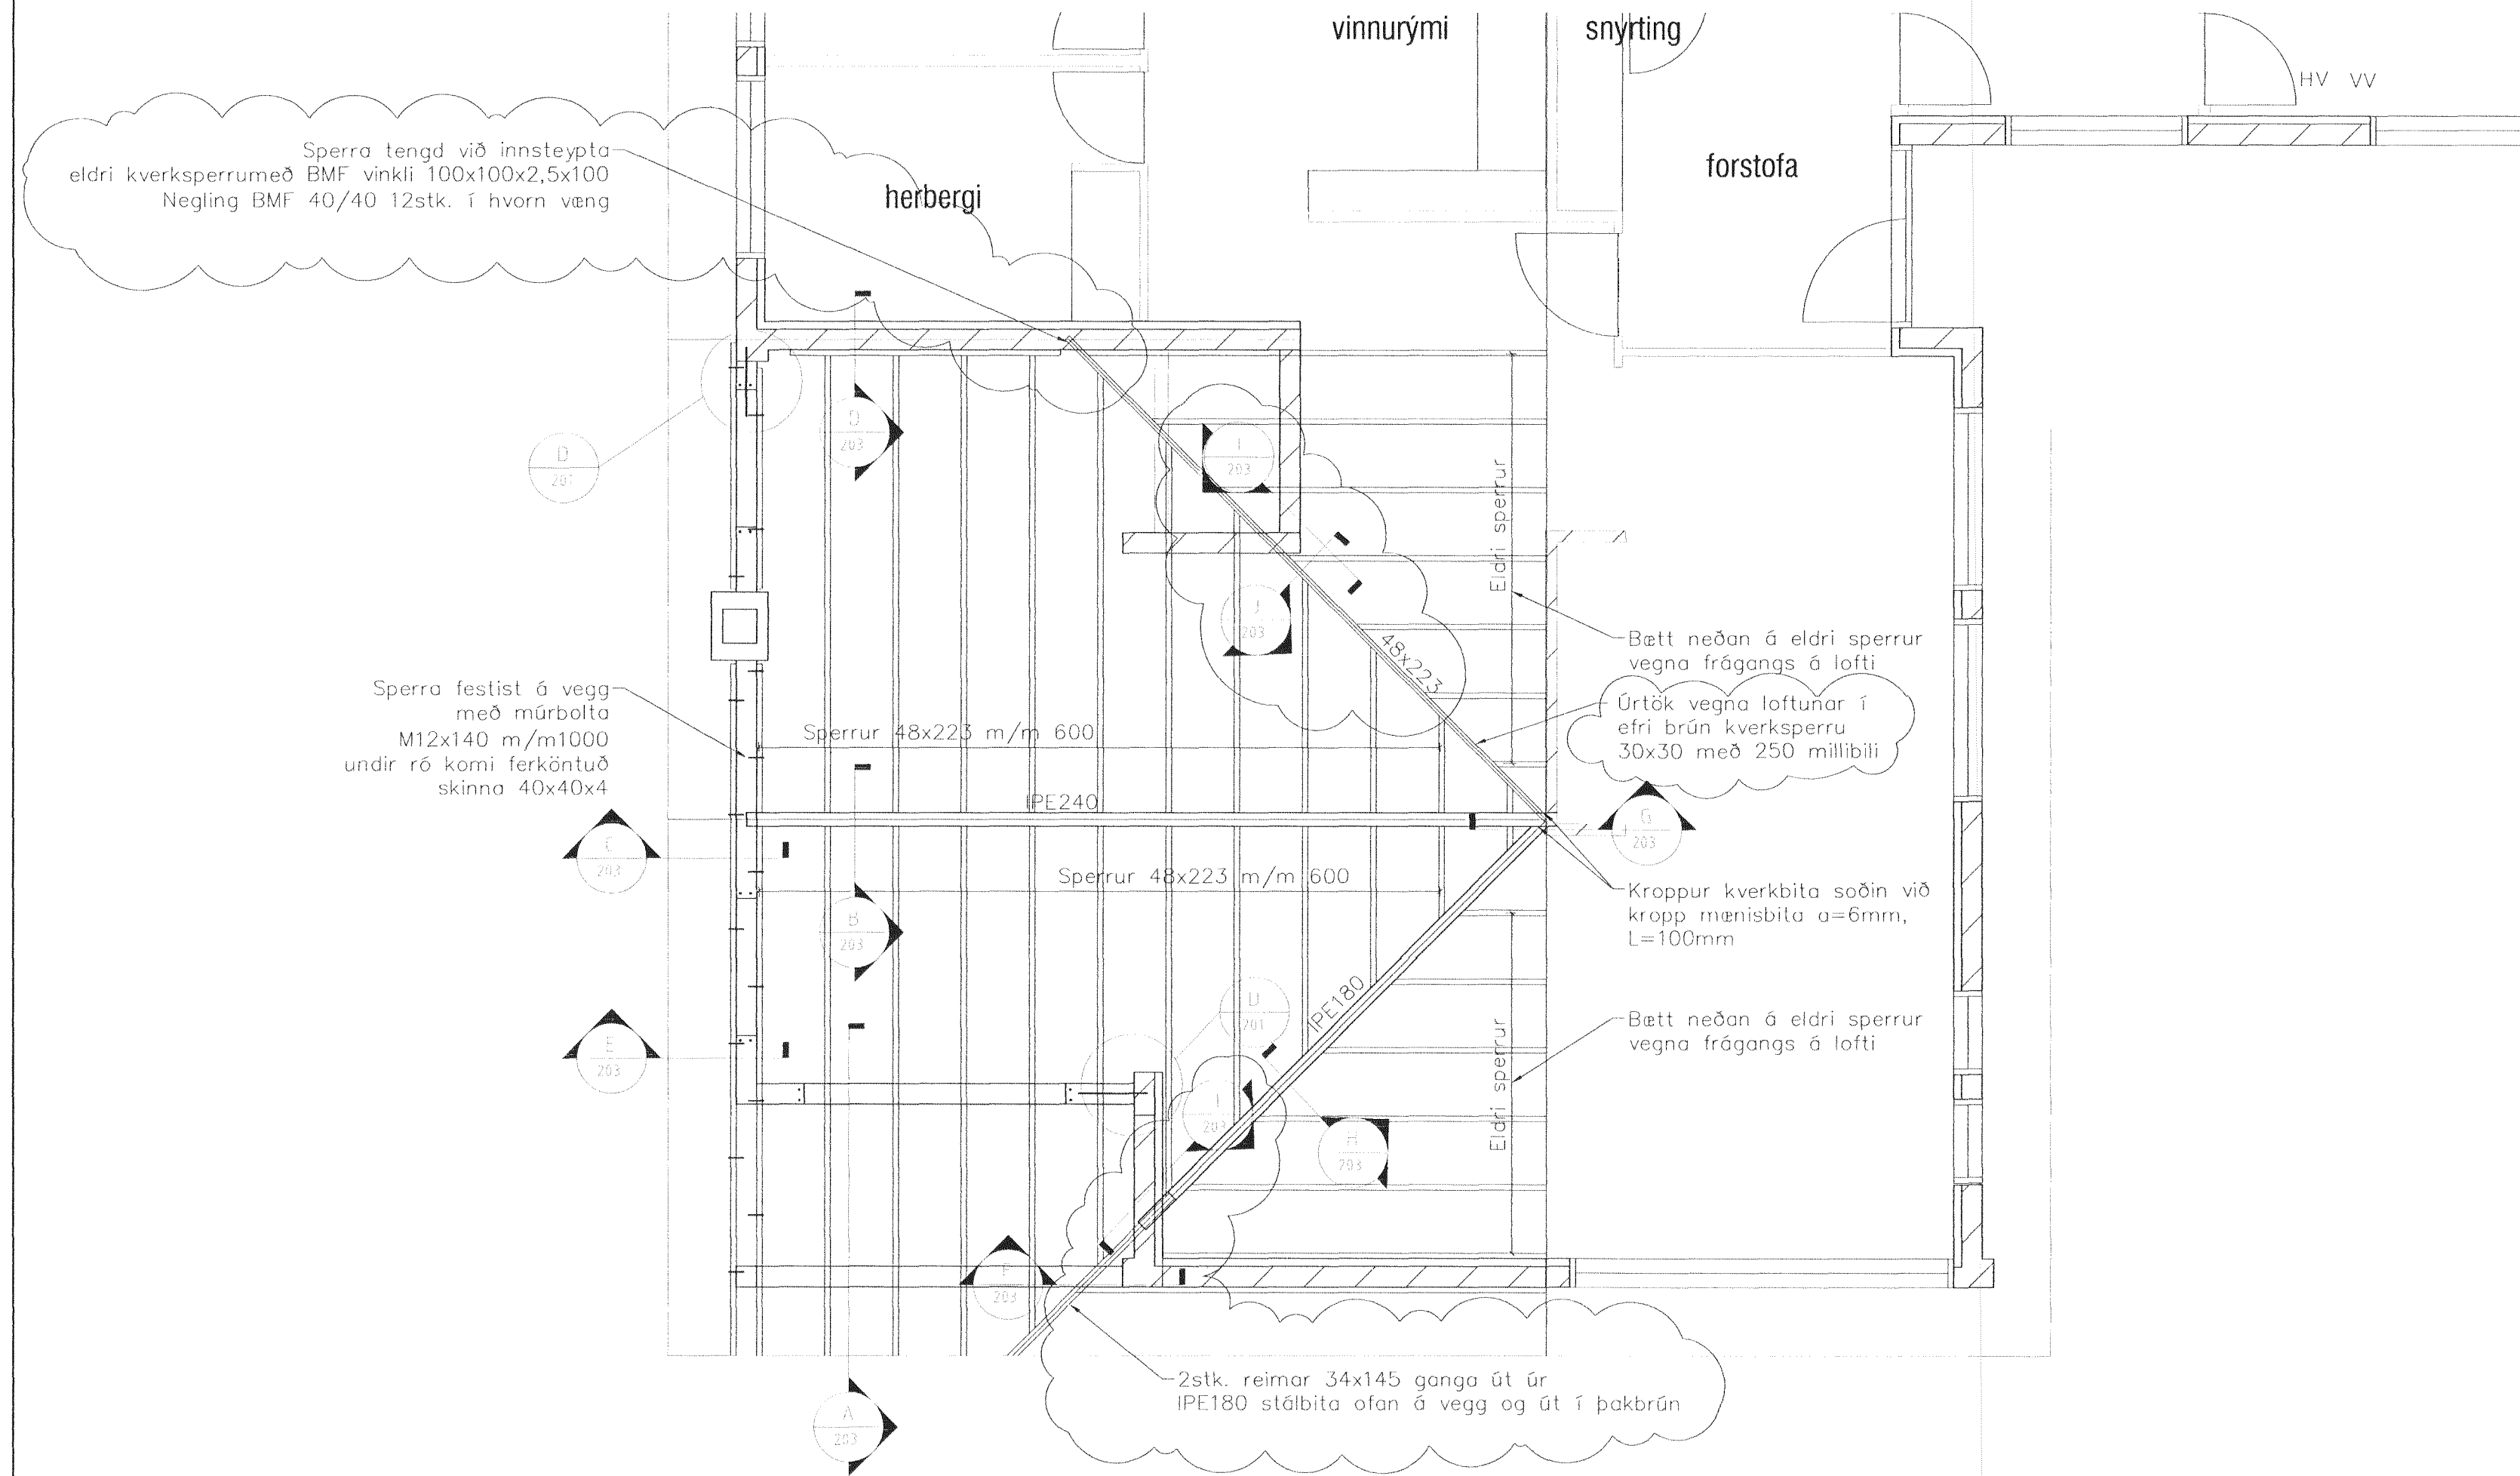

Grunnmynd  
1 = 50 mm

Nýjustu breytingar sjá ský

Skýringar  
Frekari skýringar sjá teikn.nr. 200

A	Útfærslur festinga og kverkbítur	HfM	29.06.11
Ótg. Nr.	Breytingar	Hinnuður	Daga
Verkteikning			

Vesturvangur 32, Hafnarfirði

<b>Strendingur ehf.</b> Verkefnaþjónusta Fjardargata 15-15, 220 Hafnarfjörður Sími: 565 5646, fax: 565 5641	Viðbygging – Þak Grunnmynd		
	Hinnuður Hafþór Þór Markússon kt. 240563-2909	Daga júní. 2005	Teknið / Hunnað af JW/HfM
Samþykking Hrölfur S. Gunnlaugsson	Málsvæði 1:50	Númer teikningar 202	Útgáfa A

