



Samþykkt á fundi bygginga-
nefndar þ. 25/7 1984
BYGGINGAFULLTRÚINN
I HAFNARFIRDI
Þh. G. Nallsdóttir

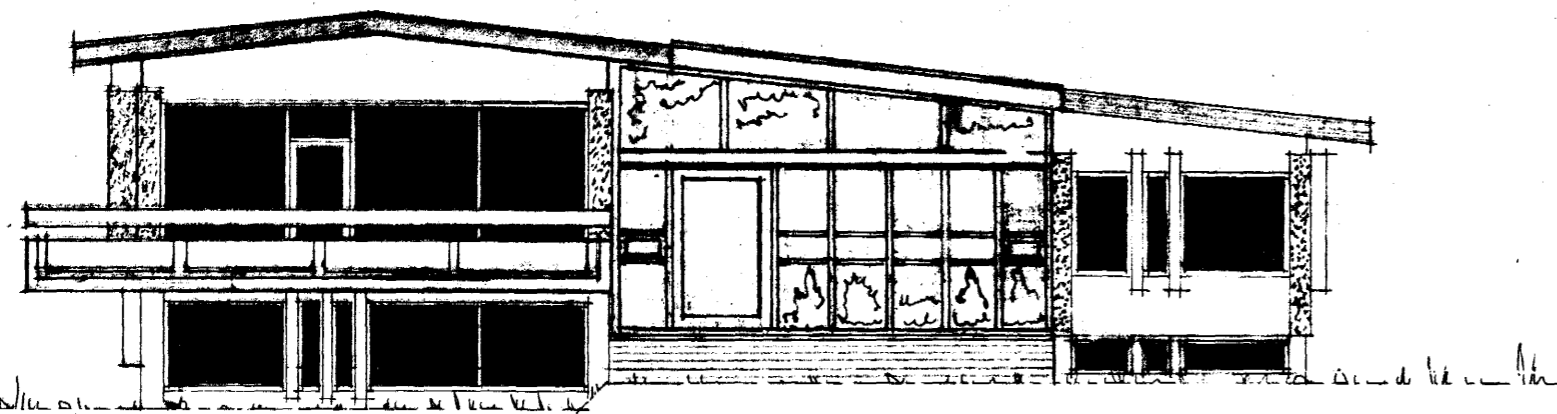


Suð-vestur

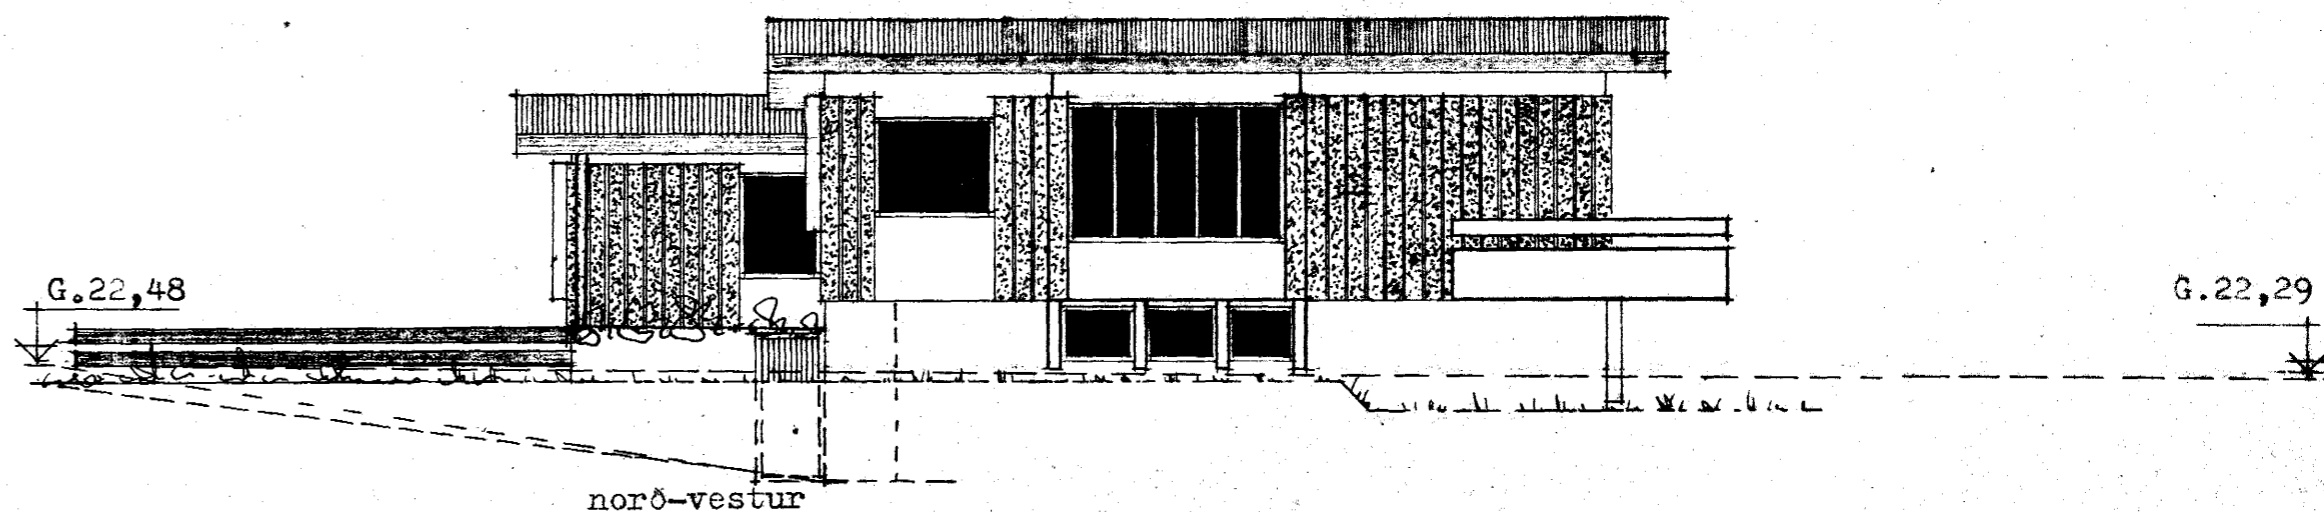


norð-vestur

tifftopdf - www.rubissoftware.com - Demo Version

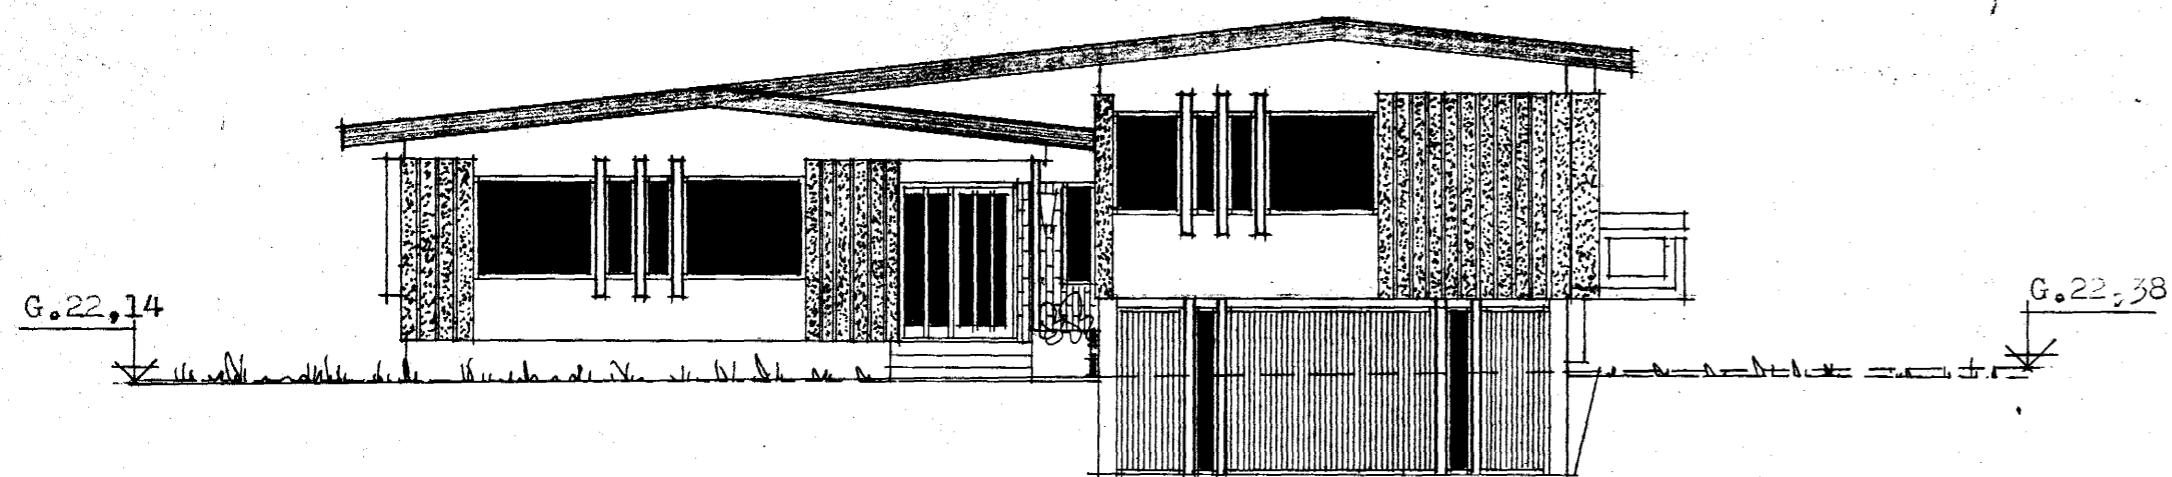

Norð-austur

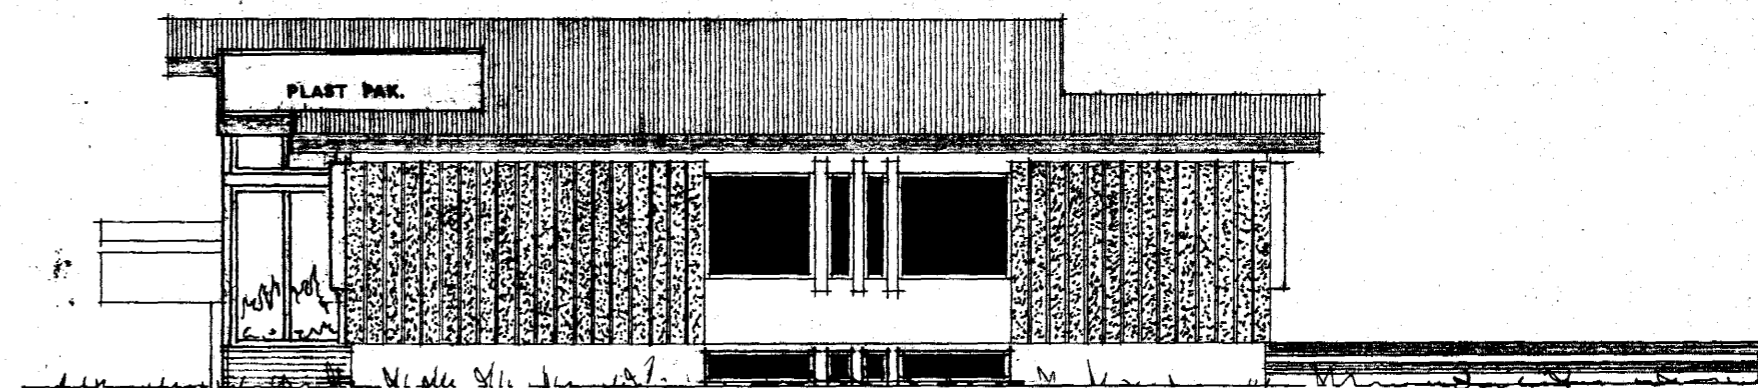

Suð-austur

Breytt í okt. 1976
Þ. Hjartan Þeirsson

Reykjavík í okt. 1974
Þ. Hjartan Þeirsson

BREYTT. 22.-7.-84. BLÓMASTOFA
MEÐ LEYFI HÖFUNDAR.