
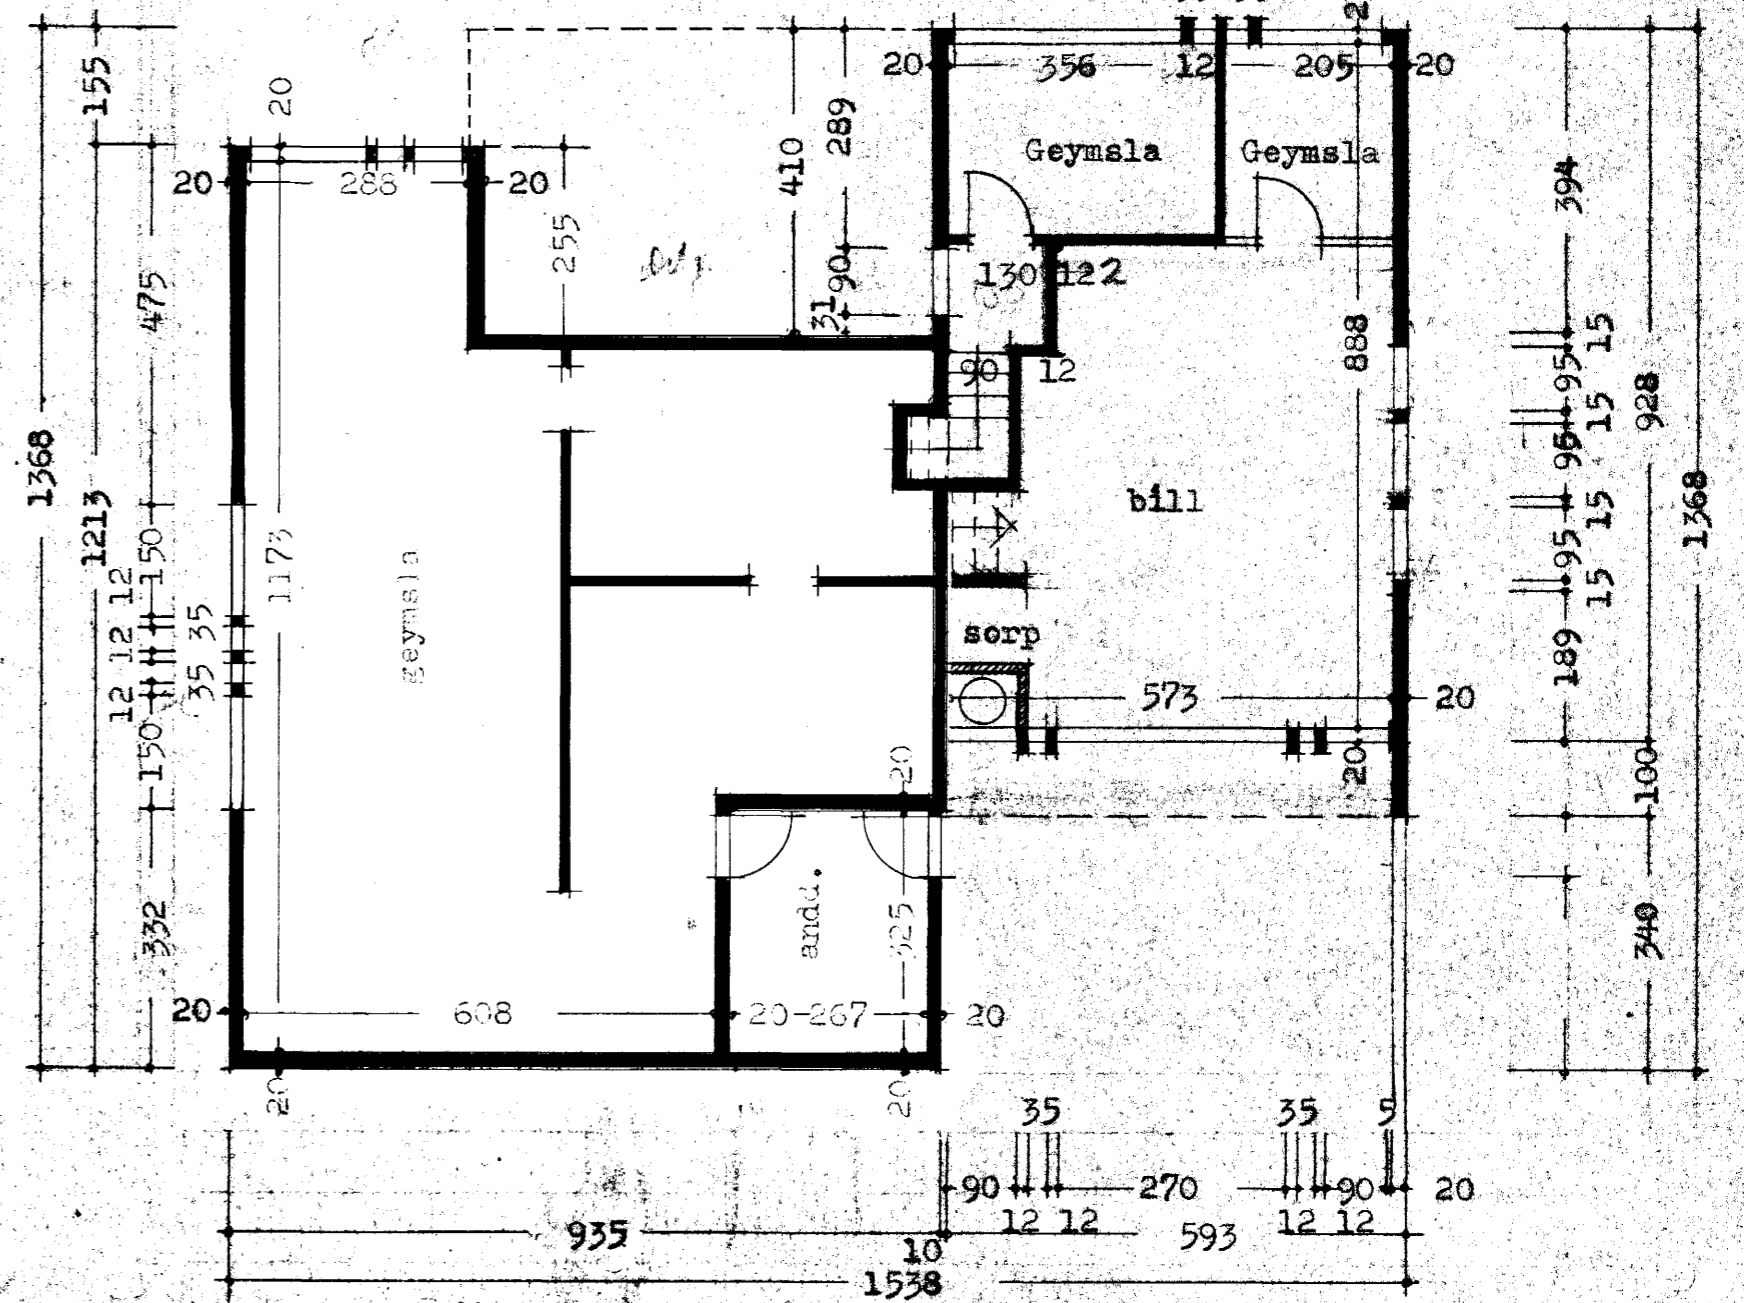


Samþykkt á fundi bygginga-
nófnadar þ. 25/7 1984
BYGGINGAUFLLTRUINN
I HAFNARFIRÐI
Jh. G. Vallisdóttir



Afstöðumynd m. 1:500
Flatarmál húss 155,47 m.²
Flatarmál bílskúrs 55,85 m.²
FLATARMÁL BLÓMASTOFU. 24.0 m²

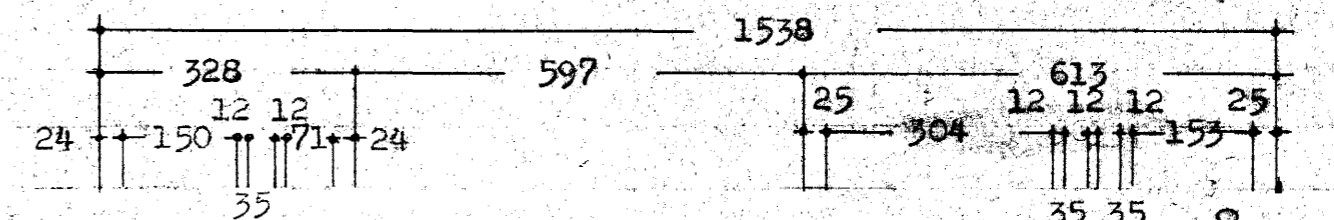

grunnmynd kjallara breytt í okt. 1976 Reykjavík í okt. 1974

BREYTT. 22.-7.-84.
MEÐ LEYFI HÖFUNÐAR
Dán Ludmíndsson. ARKITEKT.

J. G. Vallisdóttir
Jartan Svendsen
Jartan Svendsen

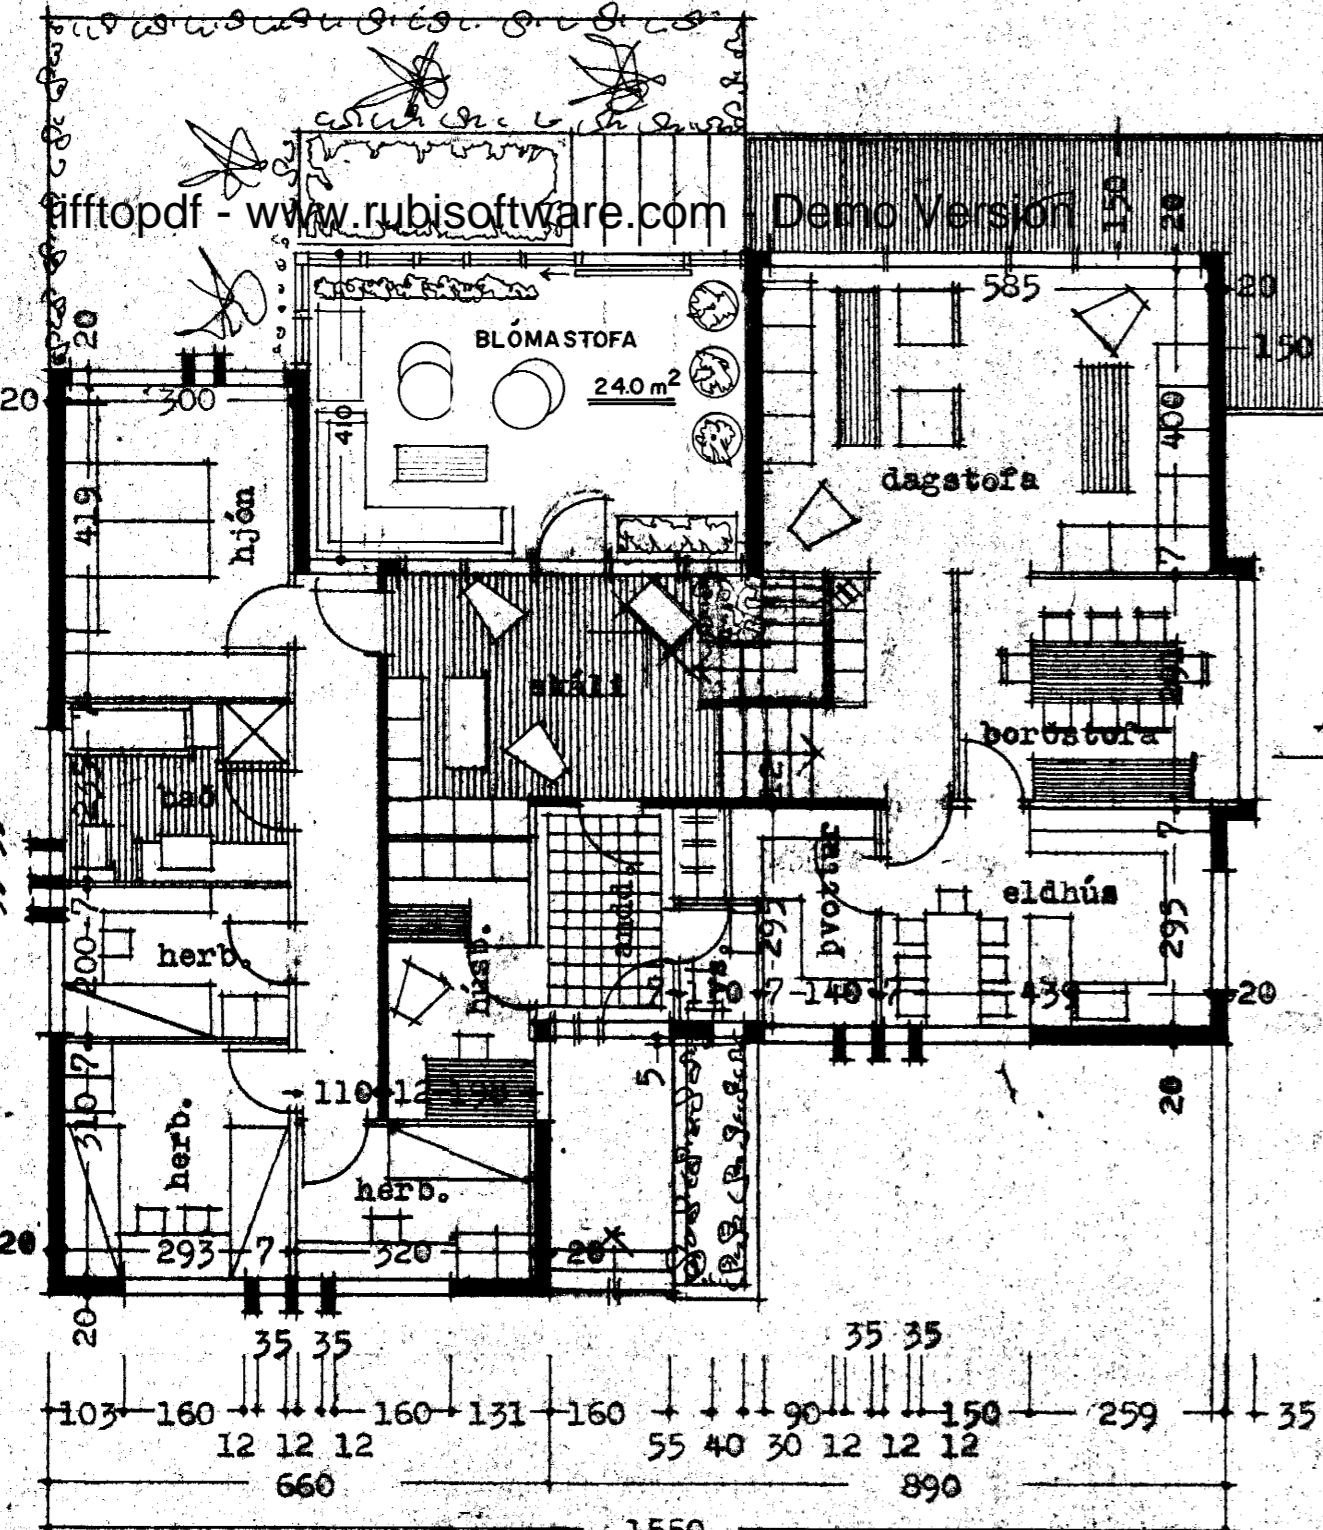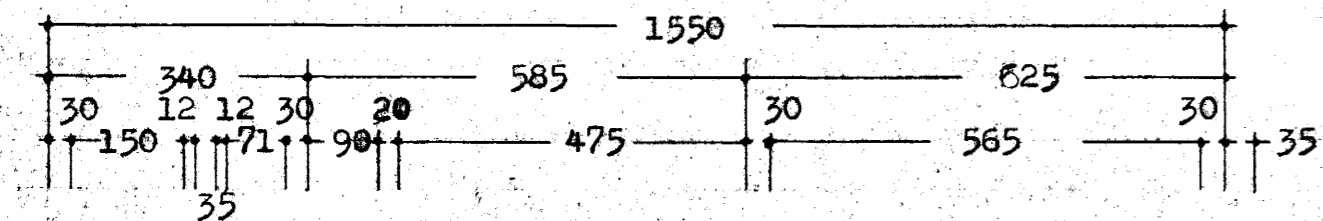

grunnmynd efri hæðar