

Verði hætt þrátt um úrdrög, með óljúffindum eða á annan hátt, skal hafi falli samráð við byggingarstjórn og stjórnvaldið um frágang slíks útbúnaðar.

Ganga skal frá önnur eldstæði í samráði við stjórnvaldið.

nefndar þ. 13/8 1975

BYGGINGAFULLTRÚINN

Í HAFNARFIRÐI



F. Sigurðsson

Ganga skal frá bílrymsleidd at norðvestan í samráði við Brunnakassamp. F. Sig.

BRÚTTÓ FLATARMÁL:

ÍBÚÐARHÚSS	141,6 M ²
BIFREIDAGEYMSLU	56,0 M ²
KJALLAPA	25,15 M ²
SÖRP	1,6 M ²
ALLS	224,35 M ²

NETTÓ FLATARMÁL ÍBÚÐARHÚSS: 125,2 M²

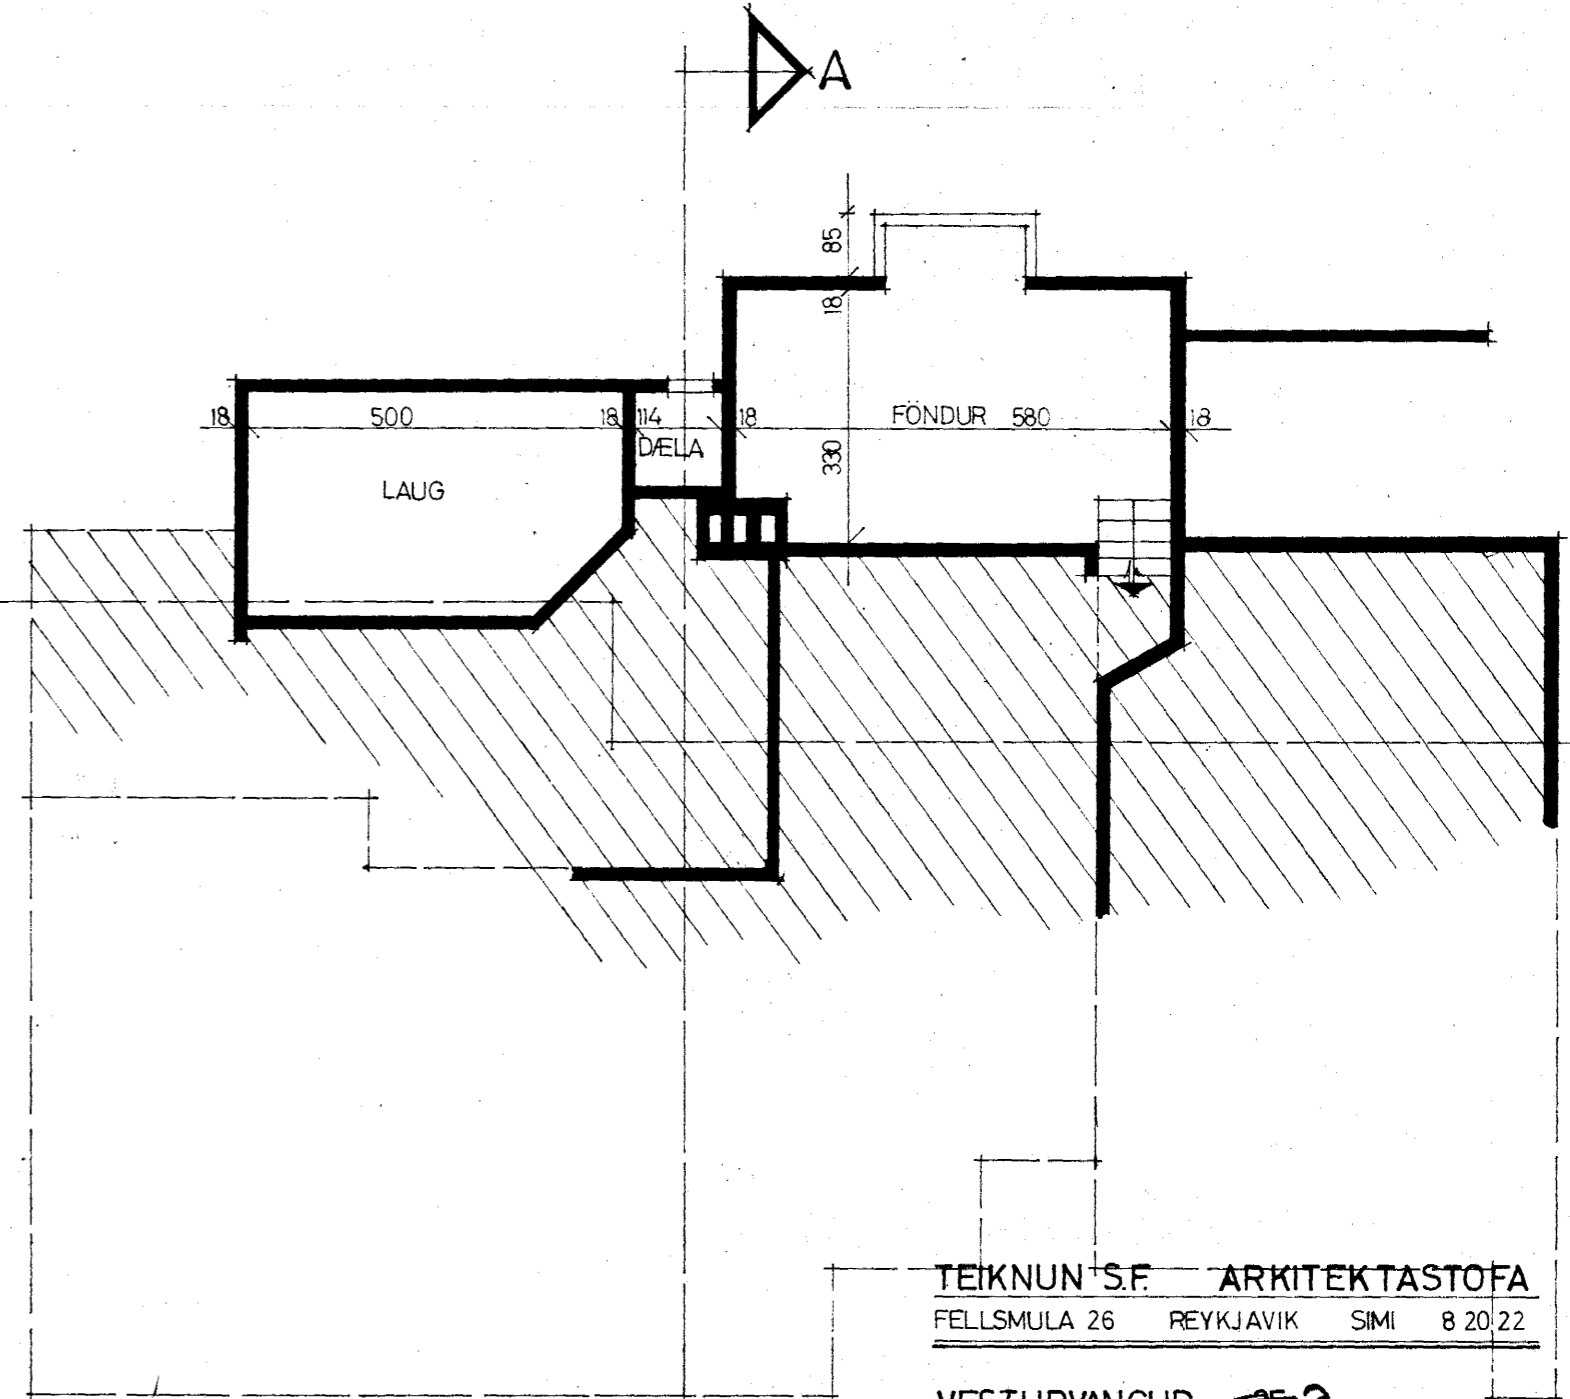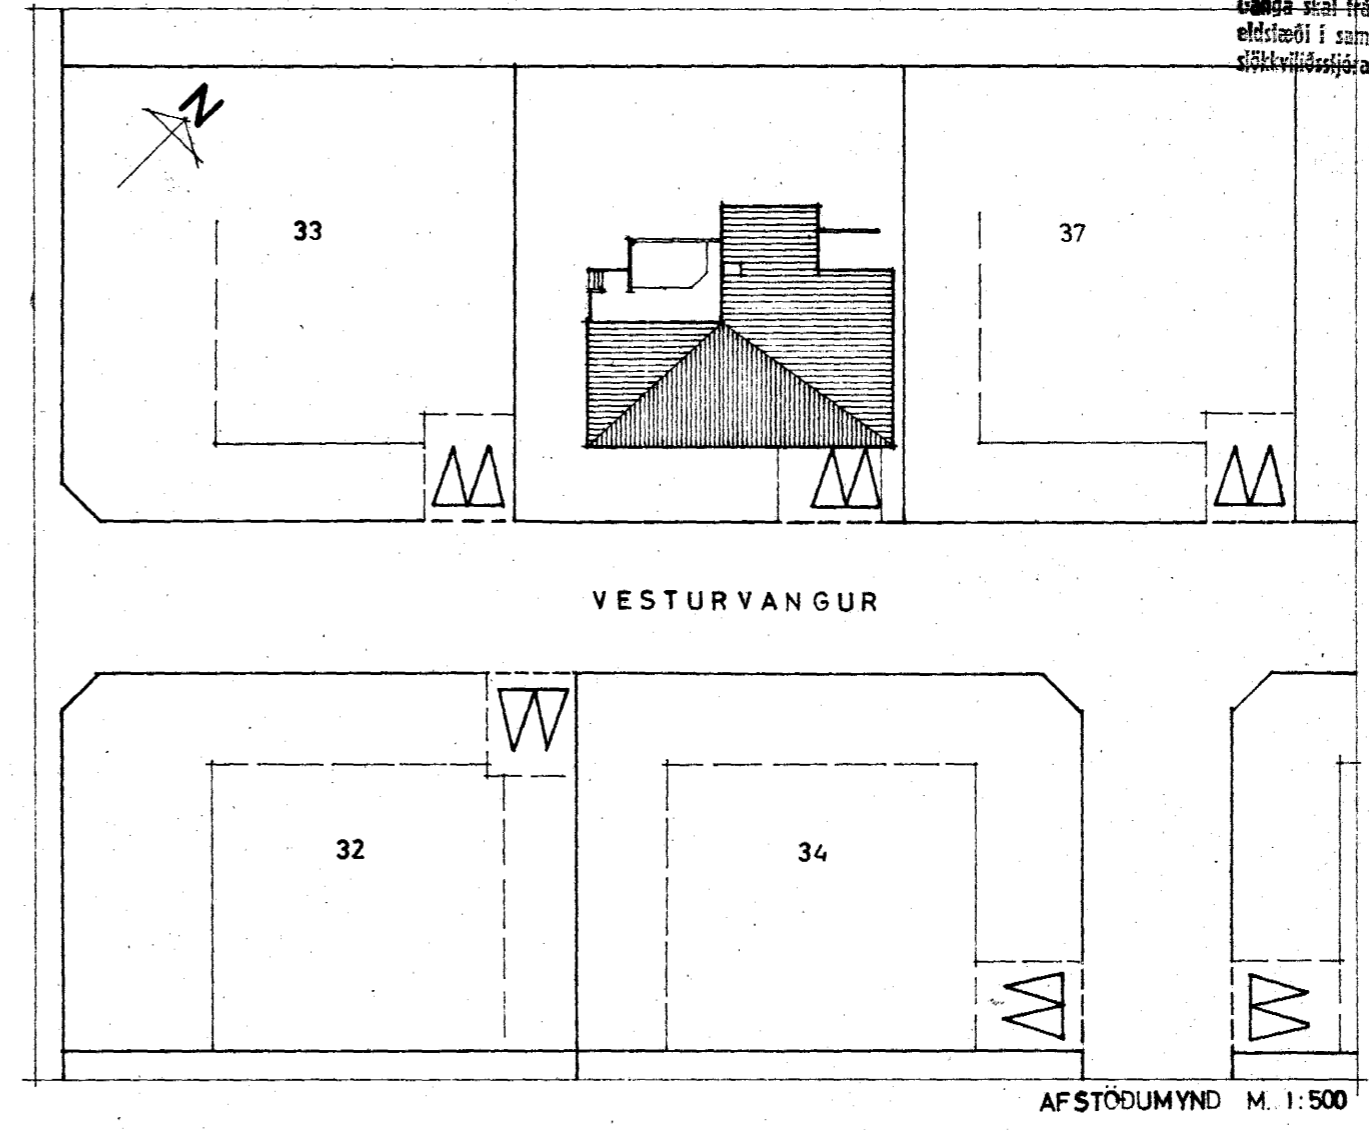


TEIKNUN S.F. ARKITEKTASTOFA
FELLSMULA 26 REYKJAVÍK SIMI 8 20 22

VESTURVANGUR 352

GRUNNMYNDR

30.7.1975 M. 1:100 cbi

Palmdan Skjalvinnsla

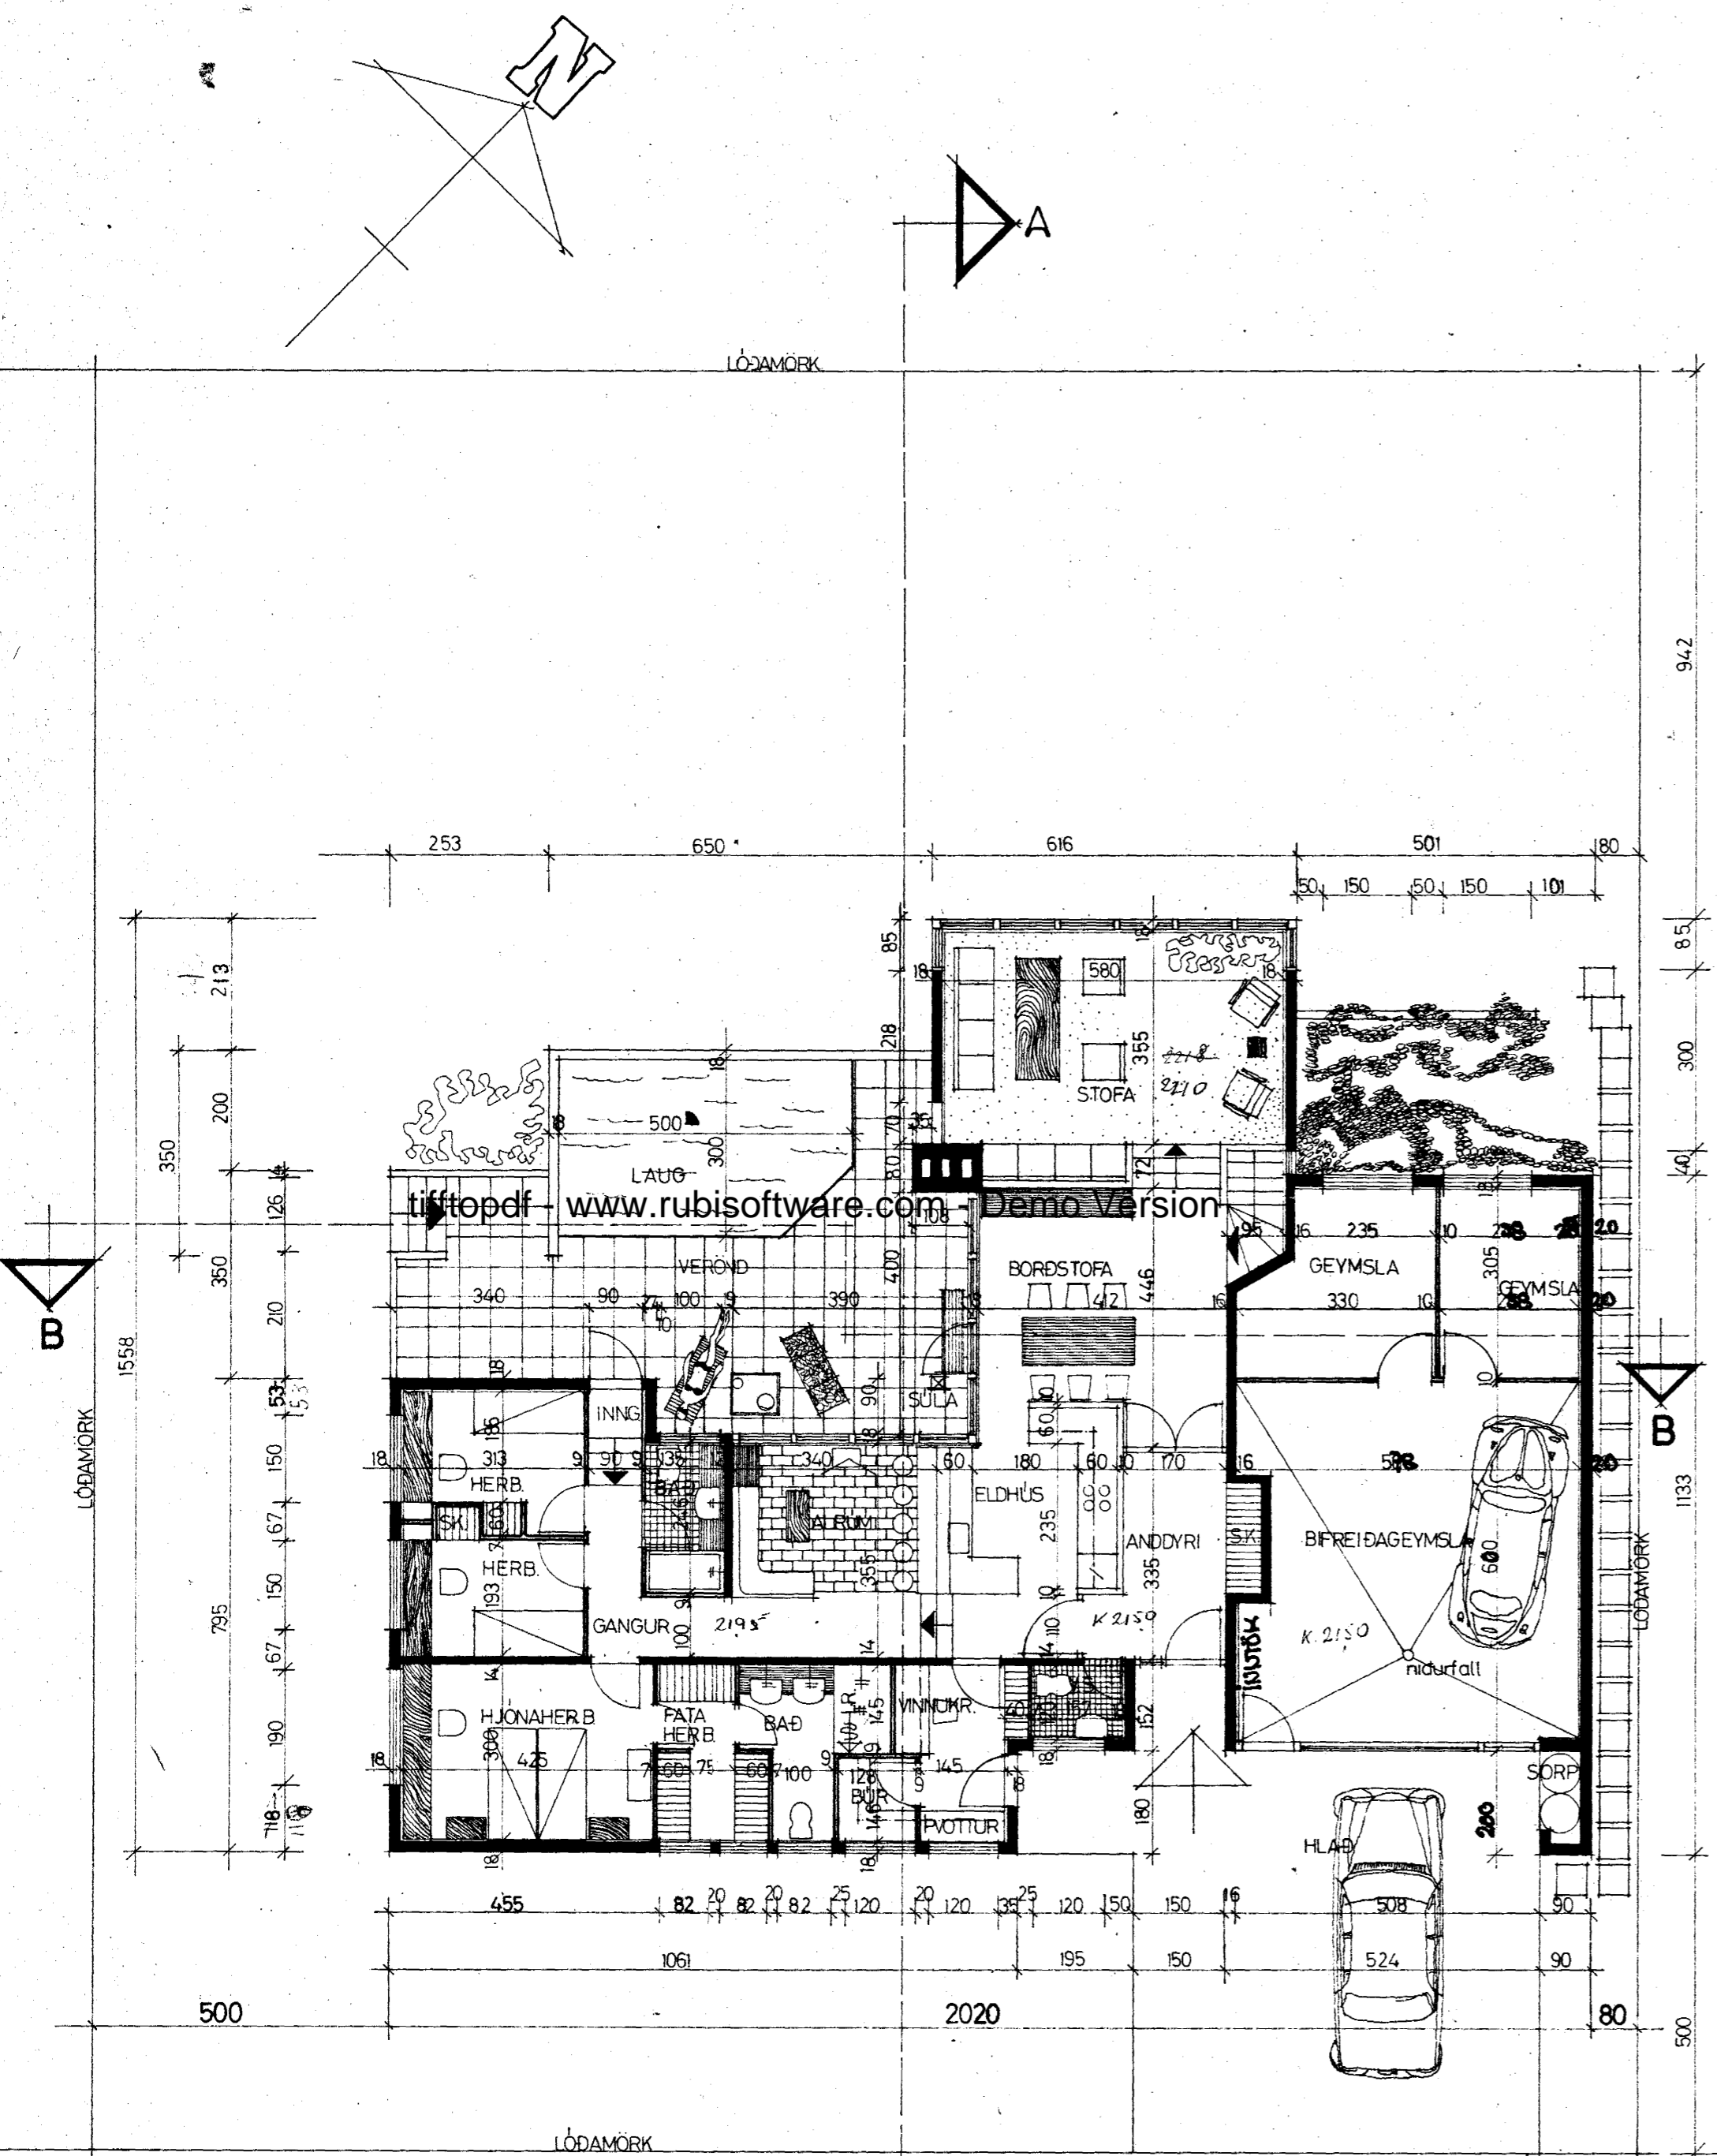

STADSETNING OFNA FARI FRAM Í SAMRÁÐI VIÐ ARKITEKTA

GRUNNMYND