


Verði húsið hlið upp til bráðabirgða,
með ofurmyndisáttum eða á annan hátt,
skal hafi farið samráði við byggingafrúna
og slökkviliðsfora um frágang slíks
gífnaðar.


Ganga skal frá opnu
eldstæði í samráði við
slökkviliðsfora

Samþykkt á fundi bygginga-
nefndar þ. 13/8 1975
BYGGINGAFULLTRÚINN
Í HAFNARFIRÐI
F. Sigurðsson

Ganga skal frá bolgymalevög
á norðaustan í samráði
við Brunnakvæm þ.
F. 87.

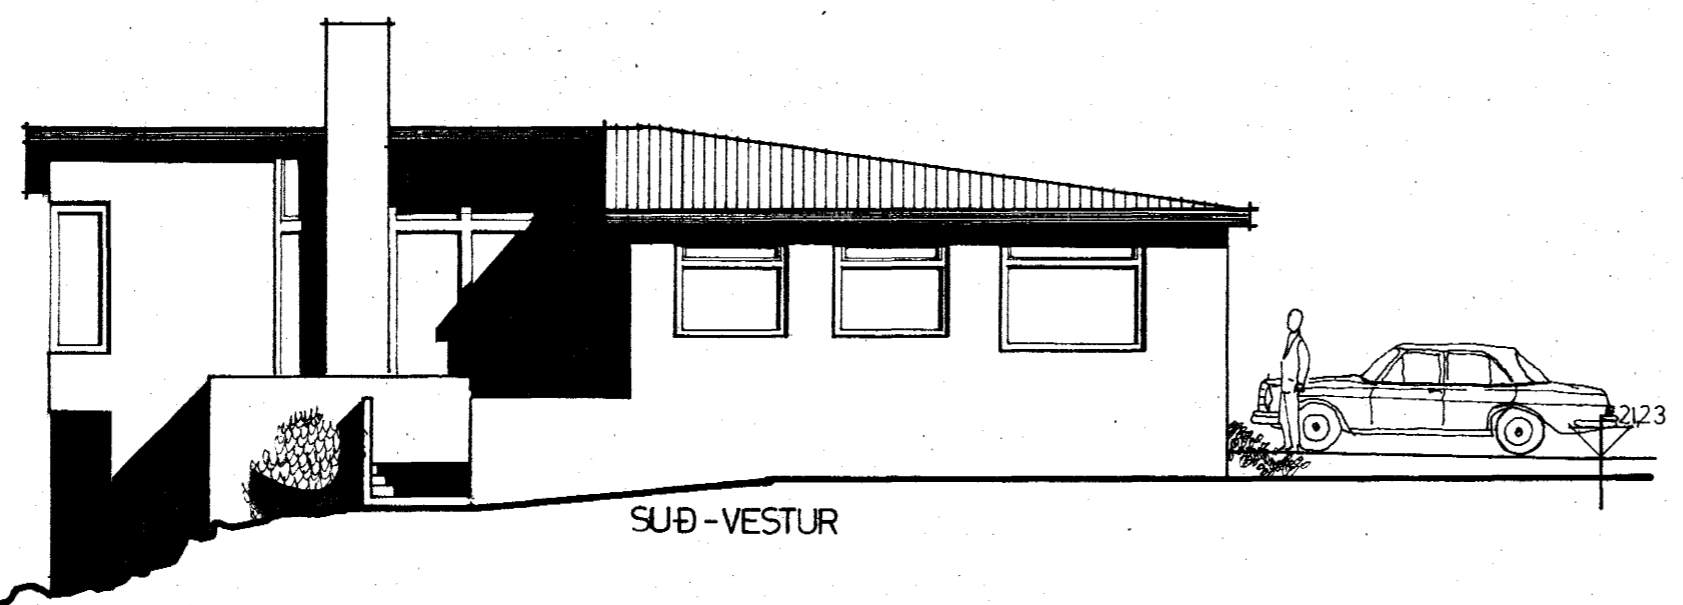


SUÐ-VESTUR

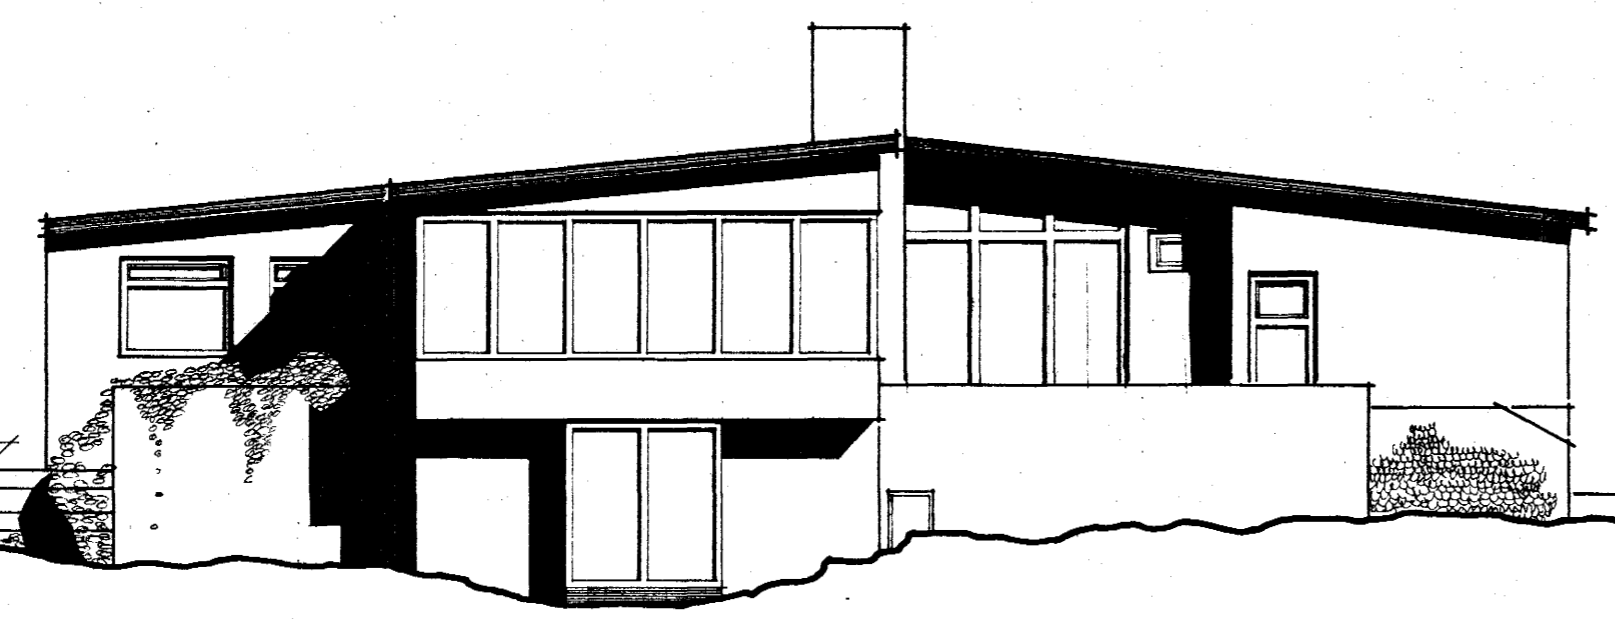


NORD-VESTUR


tifftopdf - www.rubissoftware.com - Demo Version

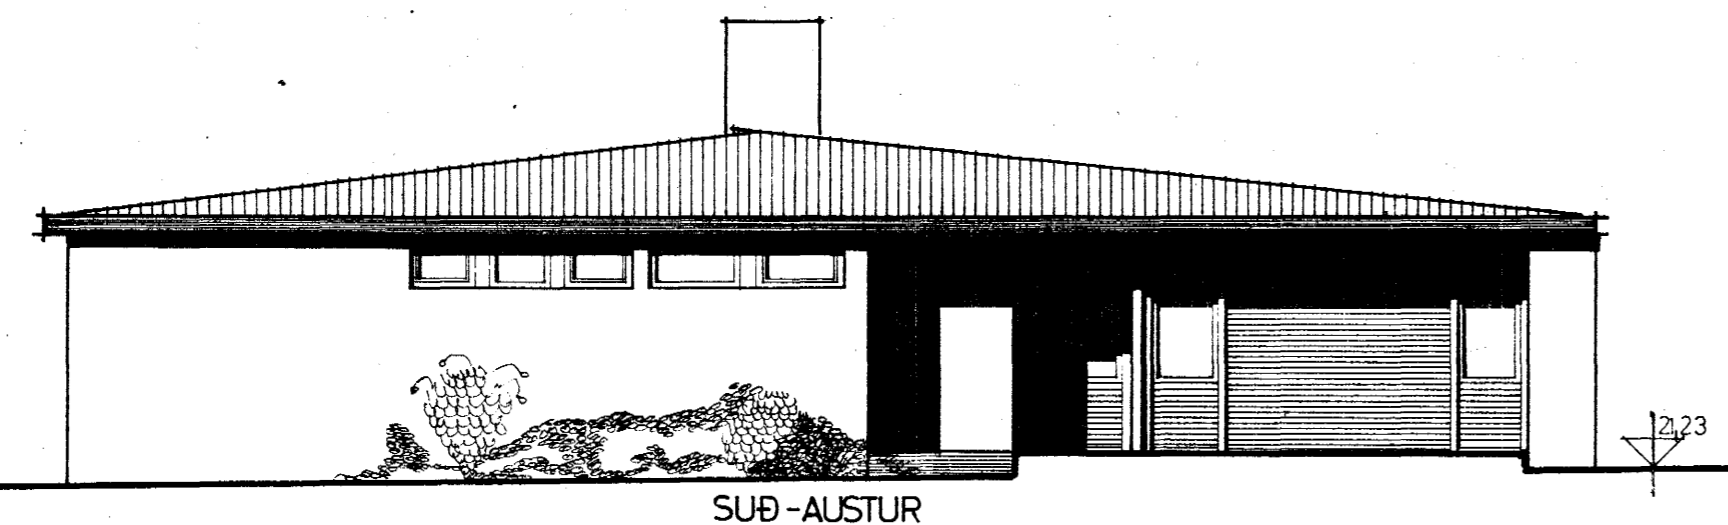


SUÐ-AUSTUR

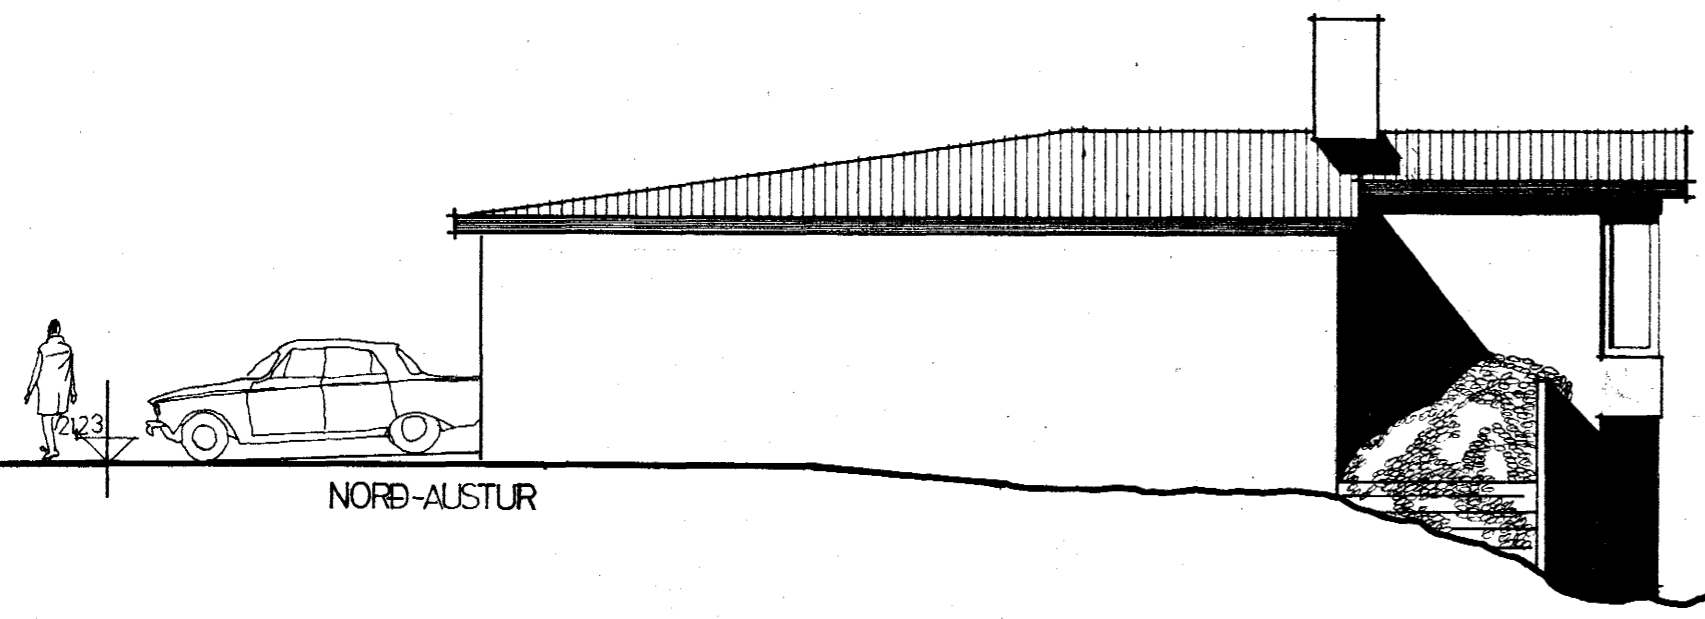

NORD-AUSTUR

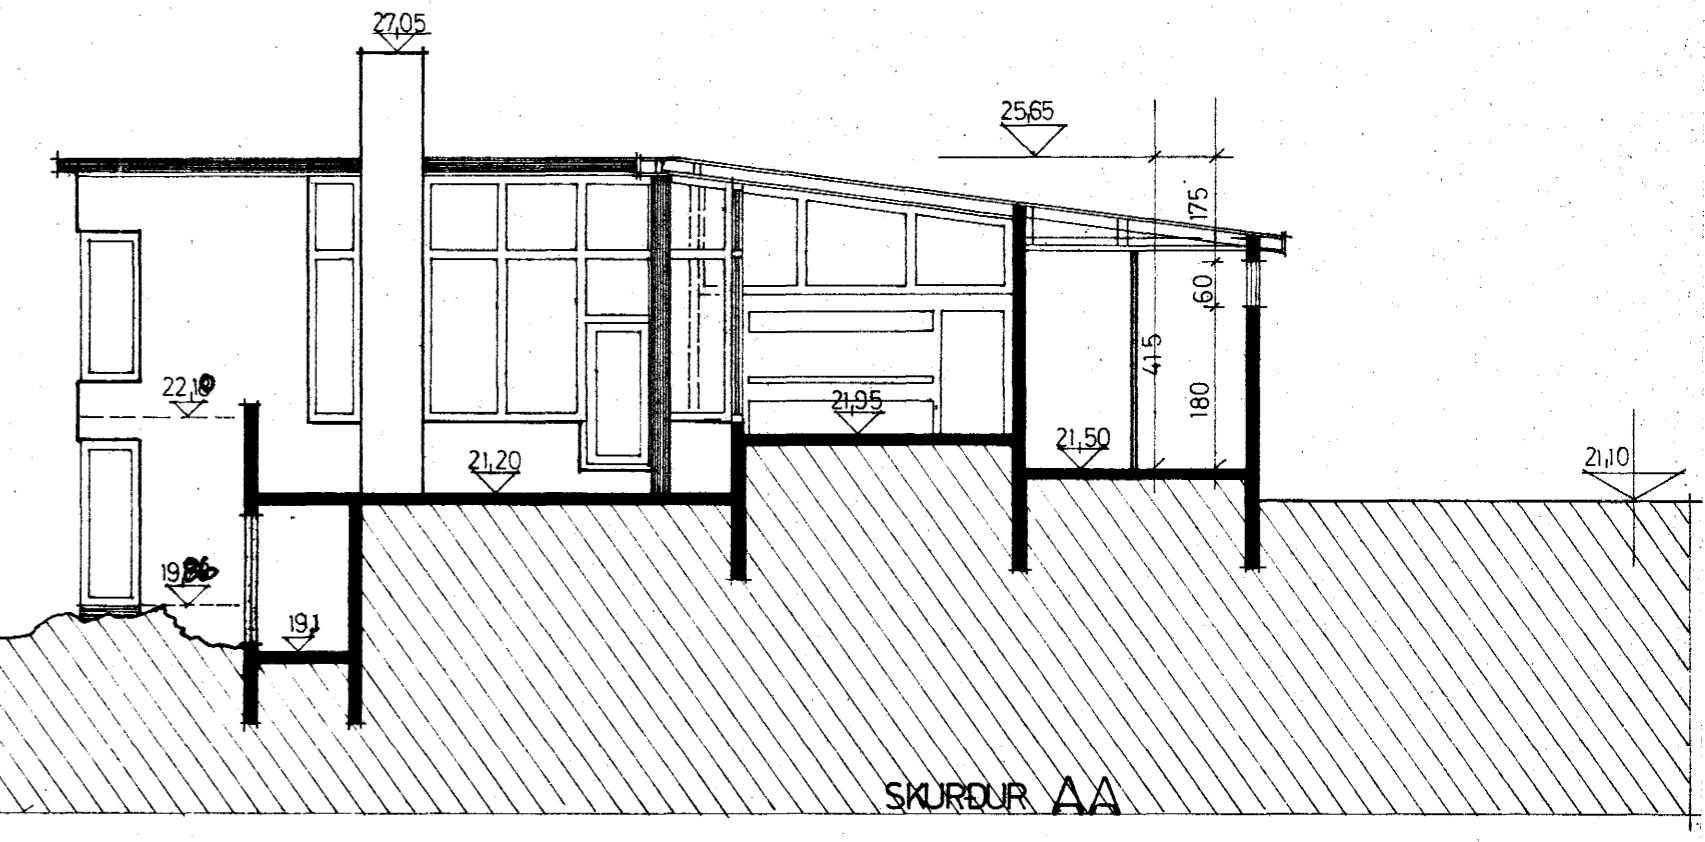

SKURÐUR AA

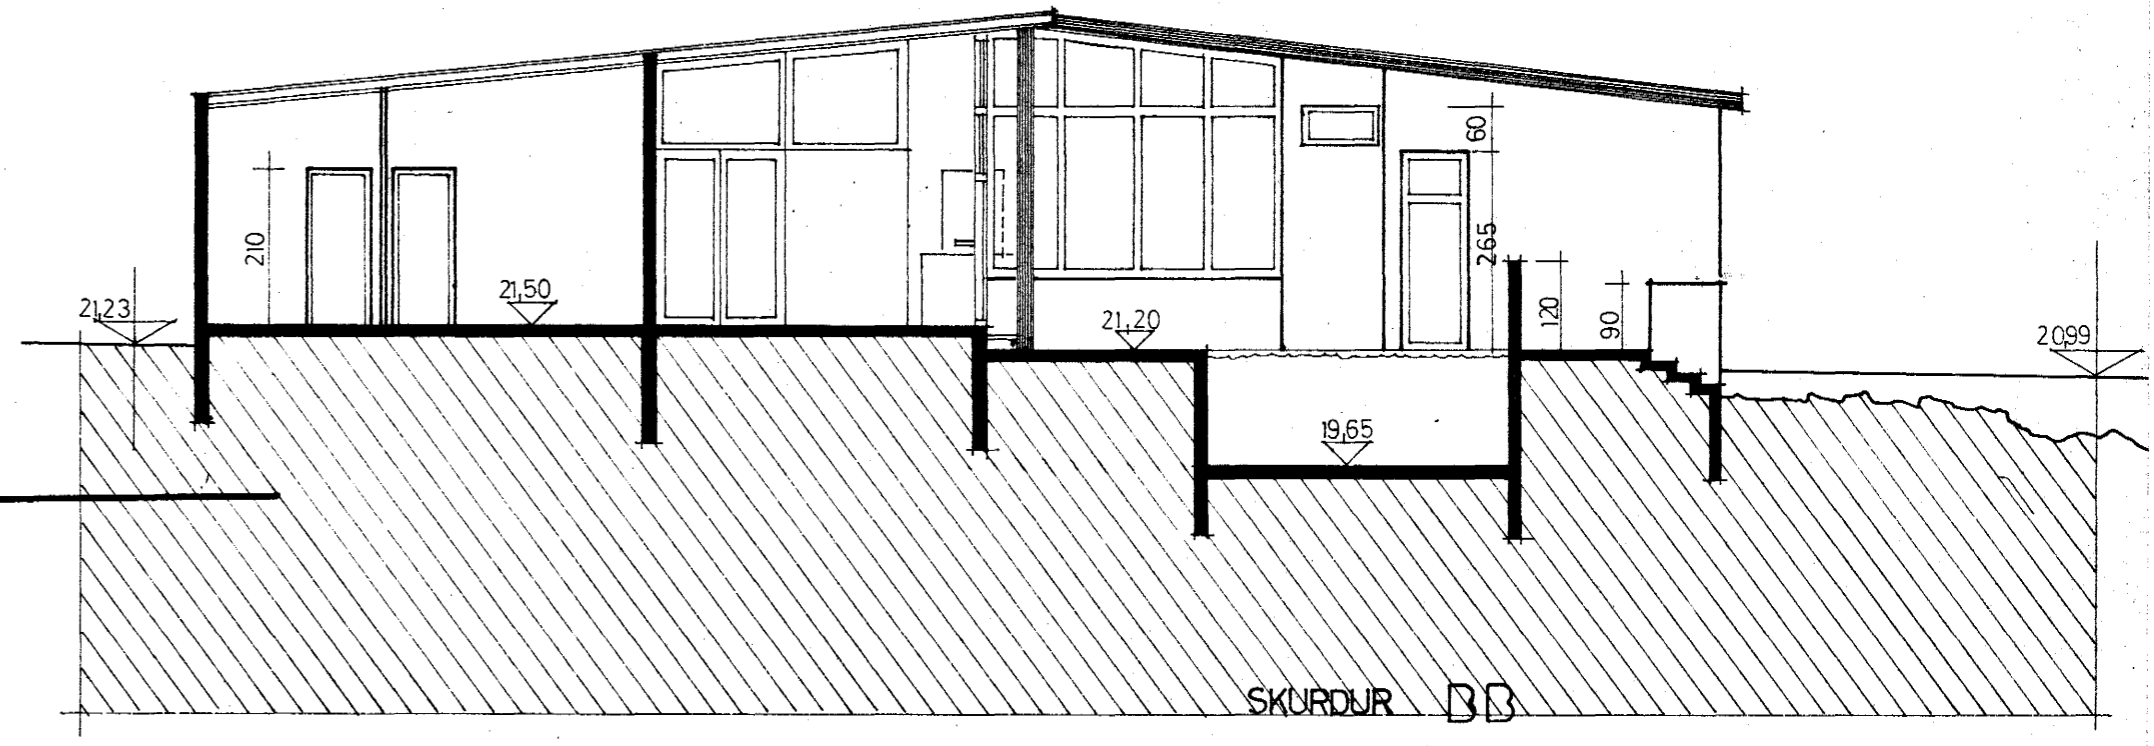

SKURÐUR BB

TEIKNUN S.F. ARKITEKTASTOFA
FELLSMULA 26 REYKJAVÍK SIMI 8 20 22

VESTURVANGUR 33
UTLIT OG SNEIÐING

30. 7. 1975 M. 1:100 dbr

Palmi Ólafur Skjölsveldi