

SKYRINGAR:


- KALT VATN
- - - HEITT
- KALDÁVATNSKRANI
- HEITA
- RENNILOKI
- MED SPINDLI UPPUR JÖRD
- EINSTREYMISLOKI
- VATNSMÆLIR
- GV. GARDVATN
- SL. SLÖNGUKRANI

PIPUR SKULU EINANGRAÐAR MÆÐ 20mm
 QLERULLARHÖLKUM OG VAFÐAR MÆÐ PLASTDÚK
 ALLT EFNÍ PIPUR OG FITTINGS SKAL VERA
 GALVANISERAÐ.


KERFI SKAL PRÓFA MÆÐ KÖLDU VATNI OG
 6 KG/cm² ÞRÝSTINGI.
 ÞALLOFIX RENNILOKAR SEU VÍÐ HVERT TÆKI
 EINSTREYMISLOKI VÍÐ ÞVOTTAVÉLAR.
 FRÁGANGUR INNTAKS OG LOFTPÚÐAR
 SKV FÖRSKR. VATNSV. R.V.

LOFTPÚÐI:

EFST A ÖLLUM LÖDRETTUM
 STOFNUM SKAL VERA 30 cm
 LANGUR LOFTPÚÐI, ÞVERMAL JAFNT
 OG SVERASTI HLUTI STOFNSINS TALÍÐ
 FRA GREININGU VÍÐ AÐALADFÆRSLUÆÐ

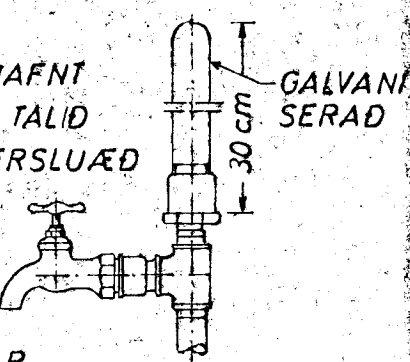

EINNIG SKAL VERA SAMSKONAR
 LOFTPÚÐI A HLÍÐARGREINUM, SEM
 LENGRI ERU EN 8 M. ÞVERMAL JAFNT
 OG SVERASTI HLUTI HLÍÐARGREINAR.

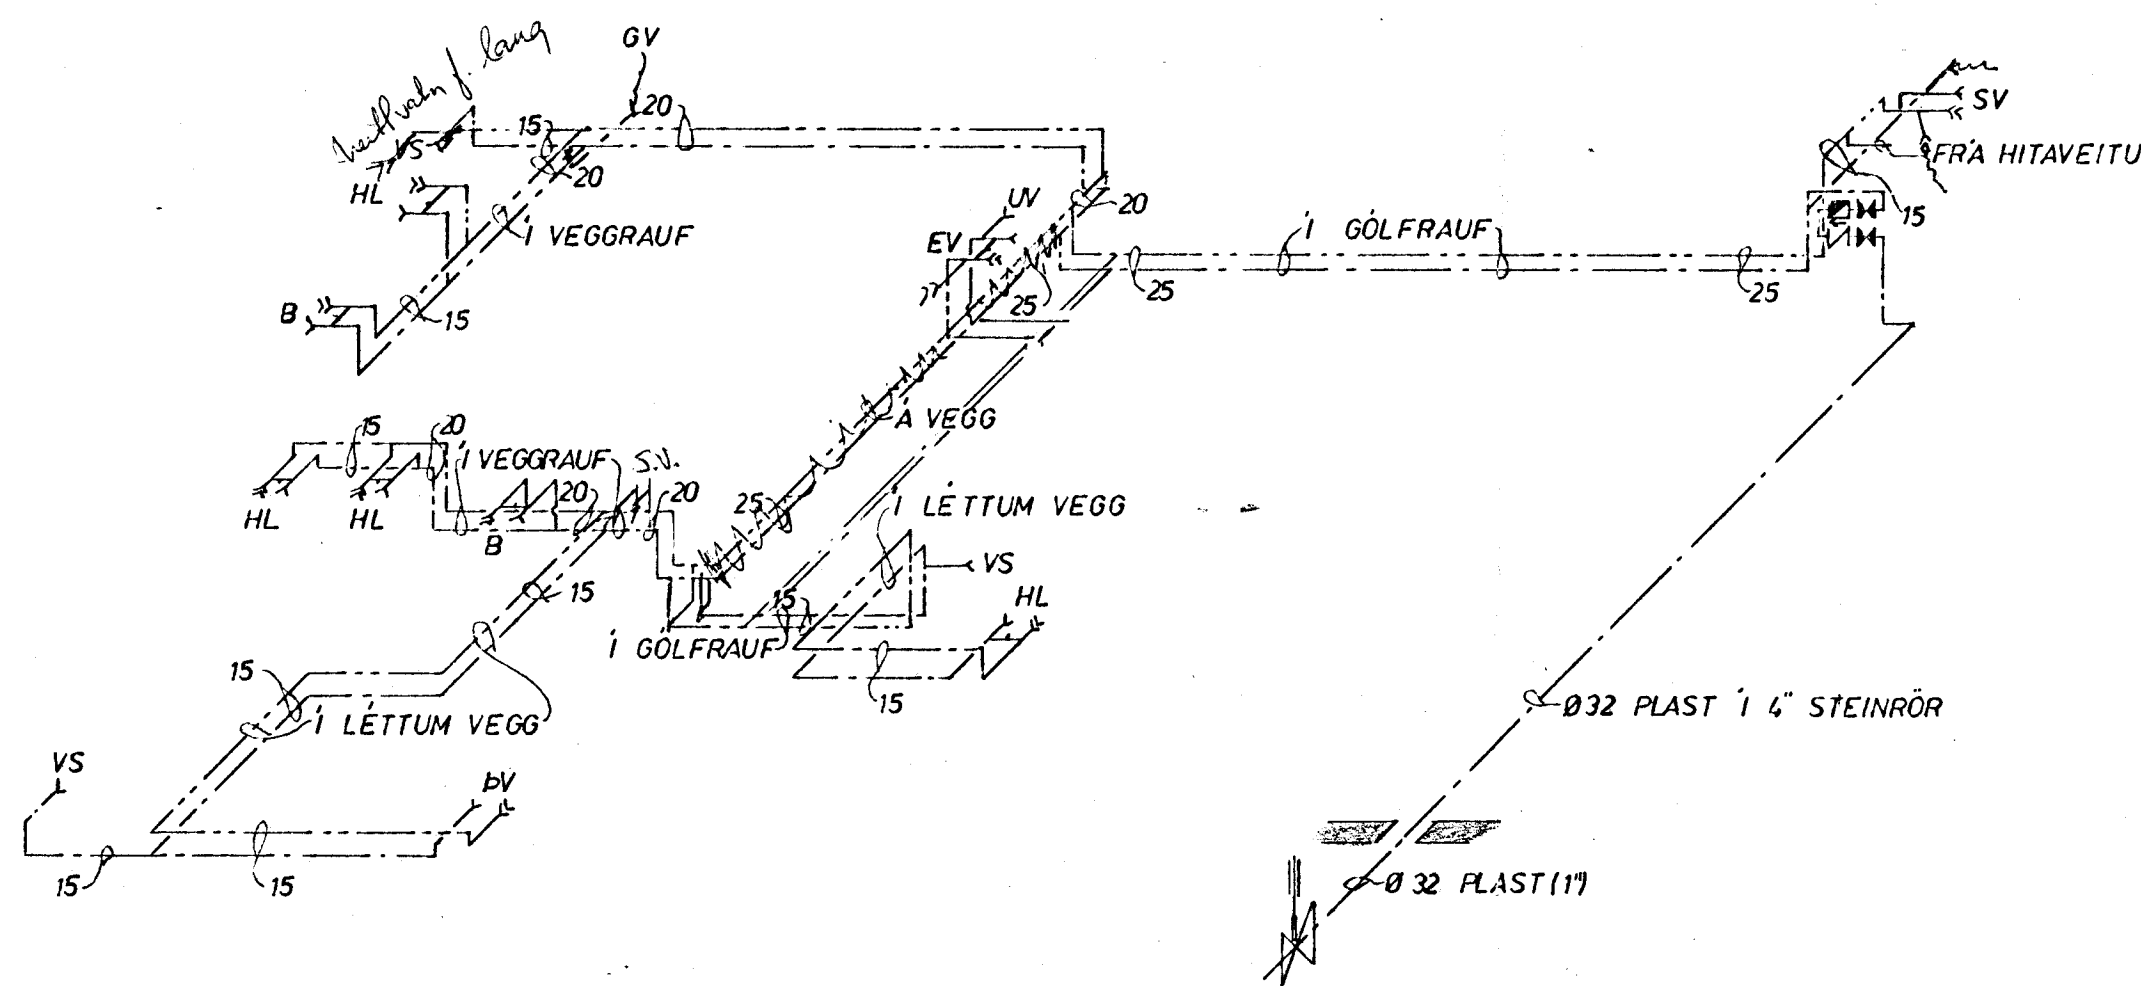

KERFI ~ 1:50



VESTURVANGUR 35	MÆLIKVARÐI ~1:50	VERK 7523	TEIKN NR 2.4
VATNSLÖGN - KERFI	Hannað: <i>[Signature]</i> Teiknað: <i>[Signature]</i>	Yfirfarið: Samb: <i>[Signature]</i>	DAGS MARZ '76
JÓHANN GUNNAR BERGPÖRSSON STRANDGÖTU 11 — HAFNARFIRÐI — SÍMI 53315	BREYTT ÁGÚST '76		