

SKYRINGAR:

REIKNAD ER MED OFNUM SJA OFNASKRA
 STILLIHNE OG LOFTSKRUFU A OLLUM OFNUM
 DANFOSS: RAVL LOKAR A OLLUM OFNUM NEMA NR.
 1,2,3,4,5,9,10,12,15,16,17,18 OG 19.

BAR SEU DANFOSS: FJVR PIPUR VENJULEGAR SVARTAR
 SKAL MALA MED ASFALTMALNINGU OG EINANGRA
 MED MINNST. 20 mm GLERULLARHOLKUM OG
 VEFJA MED PLASTDUK

VEGGJAEINANGRUN A.M.K. 2 1/2" PLAST.


BAKEINANGRUN A.M.K. 4"

TVOFALT GLER I GLUGGUM.

RIPUR LIÖGI I EINANGRUN UTVEGGJA EDA
 I GOLFRAUFUM.

TAKNAR RAS (HEITAR PIPUR)

BAKRAS (KALDAR PIPUR)

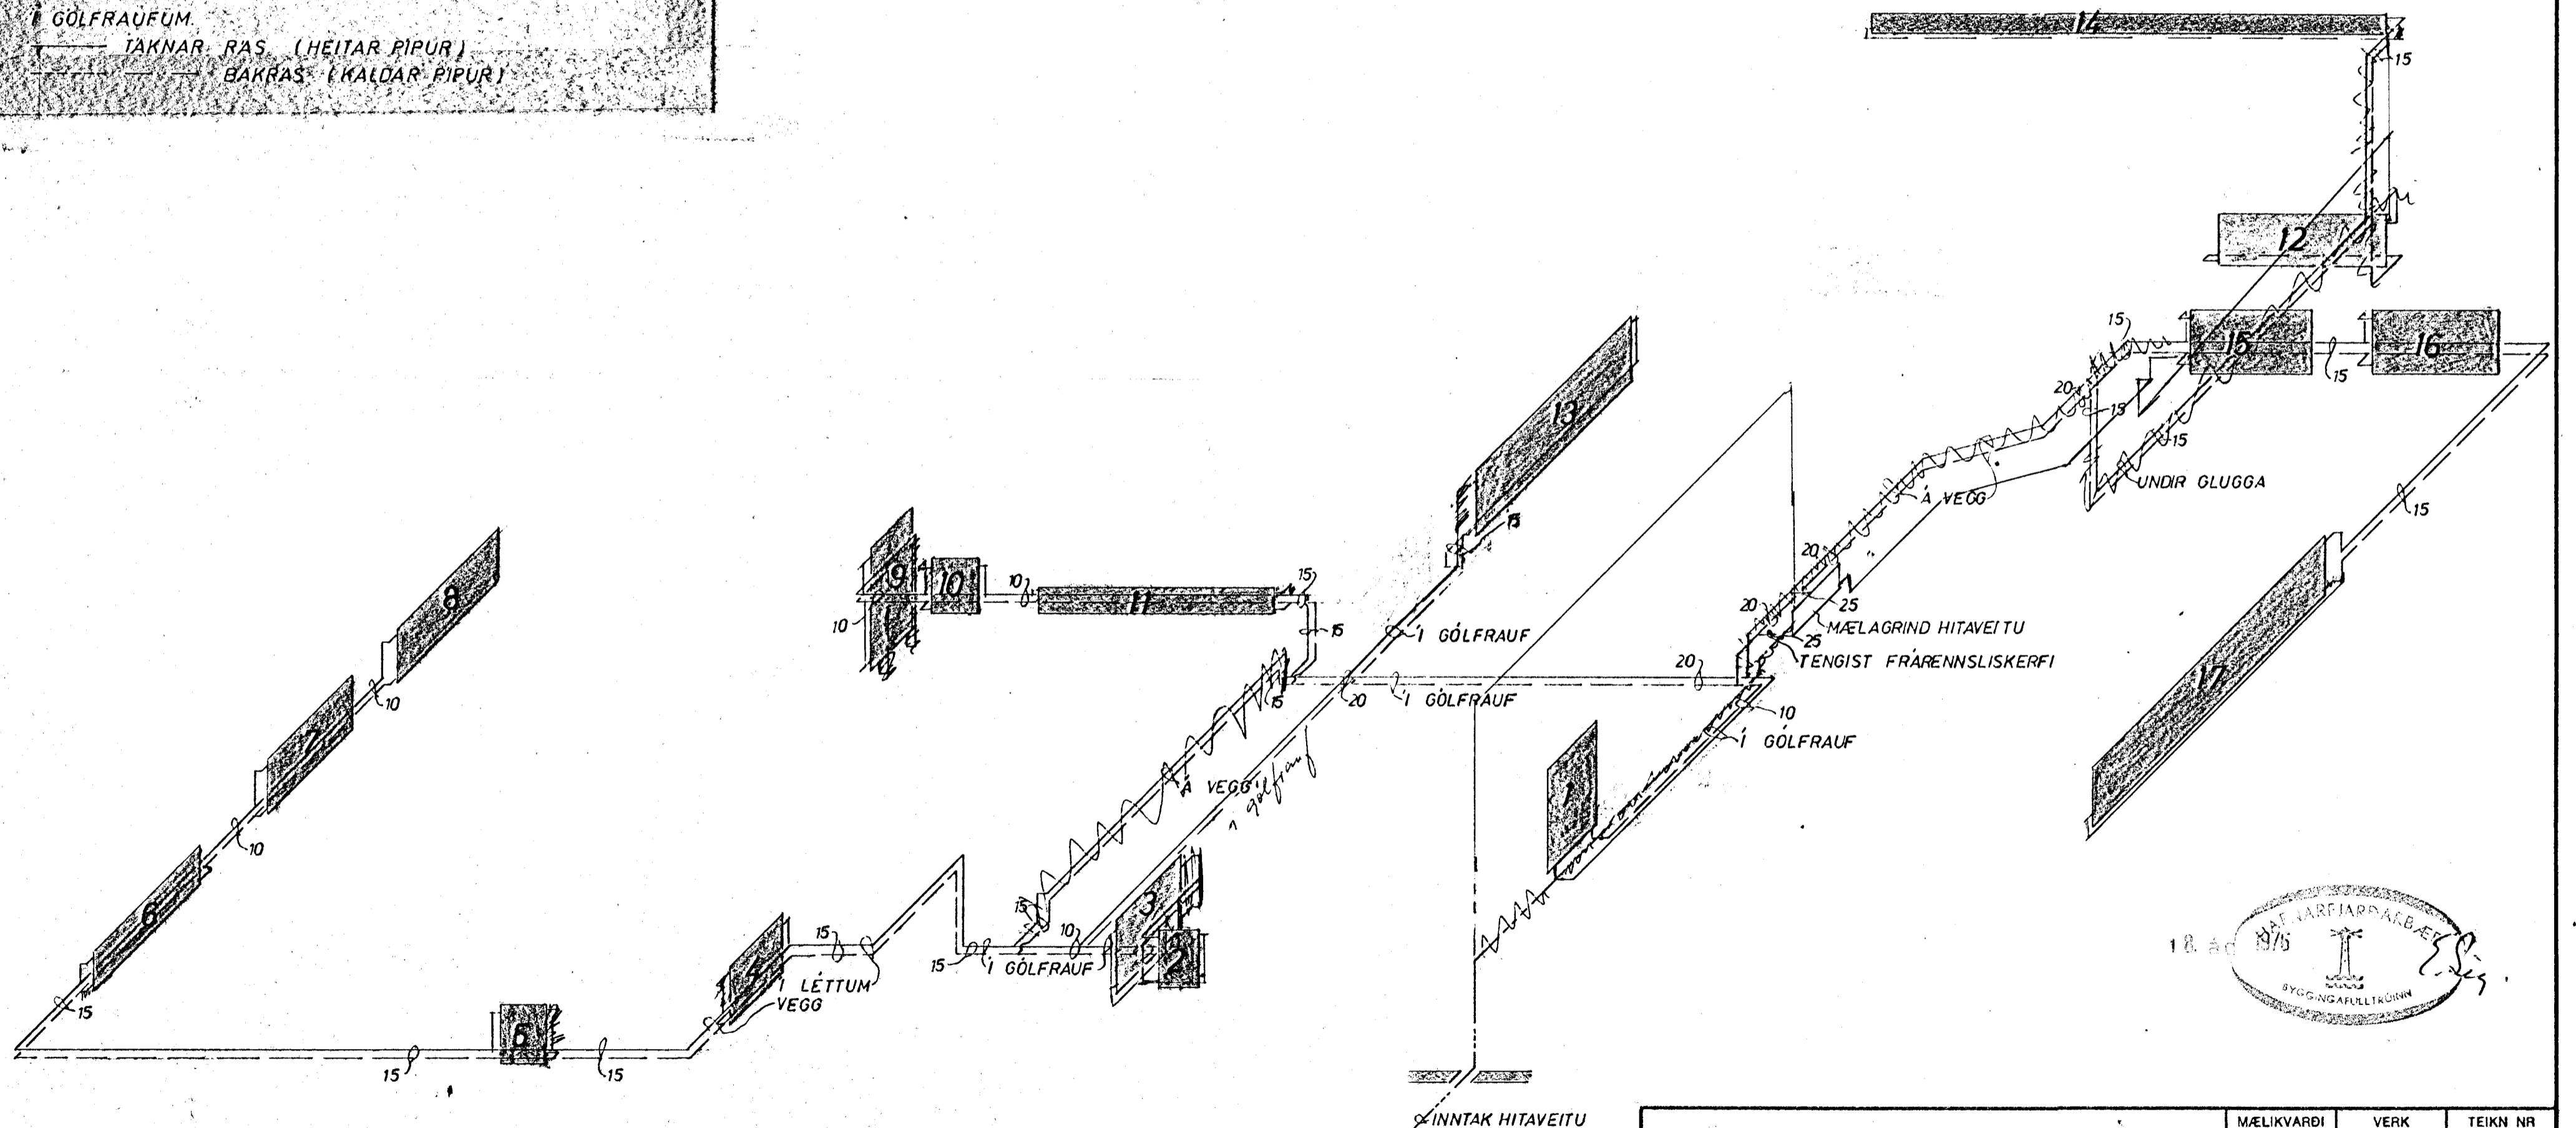

KERFI ~1:50



VESTURVANGUR 35	MÆLIKVARDI ~1:50	VERK 75 23	TEIKN NR 32
HITALÖGN - KERFI	Hannað: / Teiknað: /	Yfirfarið: / Samb: /	DAGS MARZ '76
JÓHANN GUNNAR BERGPÓRSSON VERKFR MVFI STRANDGÖTU 11 — HAFNARFIRÐI — SÍMI 53315	BREYTT AGÚST '76		