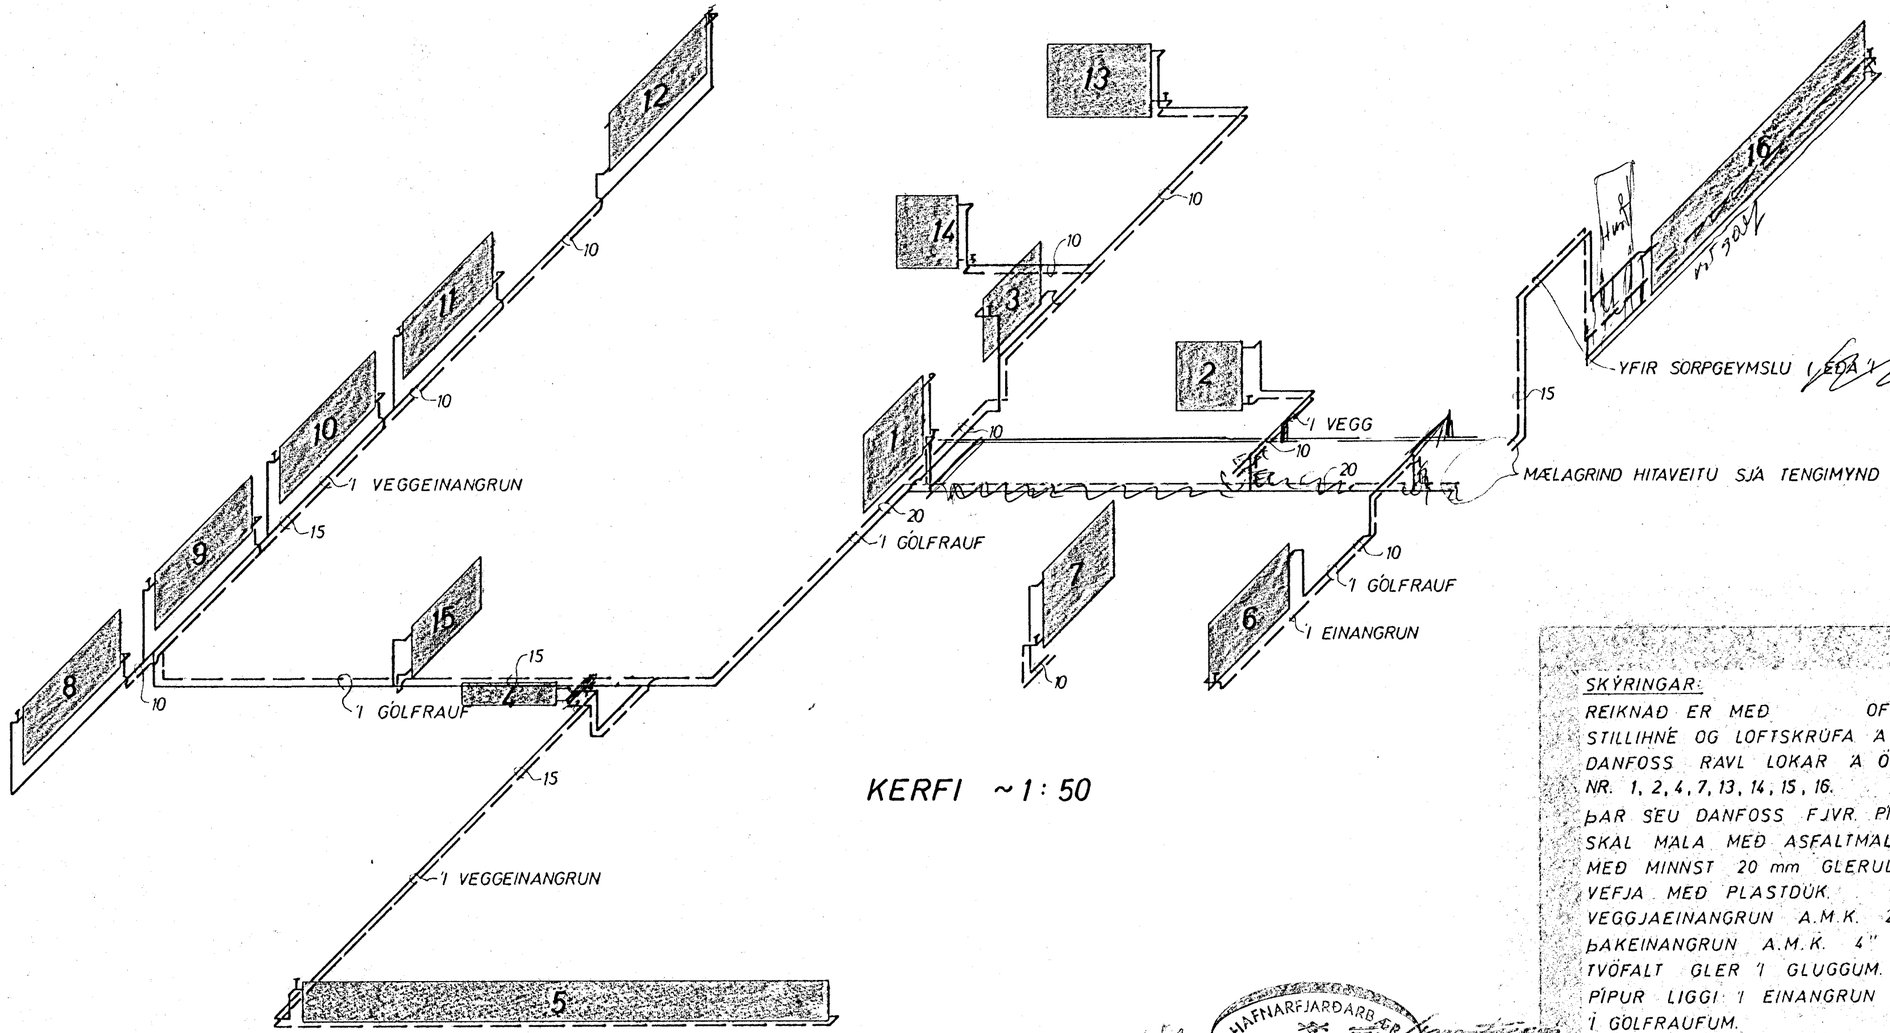

KERFI ~1:50

SKÝRINGAR:
REIKNAÐ ER MEÐ OFNUM SJÁ OFNASKRÁ
STILLIHNÉ OG LOFTSKRÚFA Á ÖLLUM OFNUM
DANFOSS RAVL LOKAR Á ÖLLUM OFNUM NEMA
NR. 1, 2, 4, 7, 13, 14, 15, 16.
ÞAR SEM DANFOSS FJVR. PÍPUR VENJULEGAR SVARTAR
SKAL MÁLA MEÐ ASFALTMÁLNINGU OG EINANGRA
MEÐ MINNST 20 mm GLERULLARHÓLKUM OG
VEFJA MEÐ PLASTDÚK.
VEGGJAEINANGRUN A.M.K. 2 1/2" PLAST.
ÞAKEINANGRUN A.M.K. 4"
TVÖFALT GLER Í GLUGGUM.
PÍPUR LIGGI Í EINANGRUN ÚTVEGGJA EÐA
Í GÓLFRAUFUM.
——— TÁKNAR RÁS (HEITAR PÍPUR)
– – – —·— BAKRÁS (KALDAR PÍPUR)

HAFNARFJARÐARBÆR 13/11 BYGGINGAFULLTRÚINN

VESTURVANGUR -70 YO	MÆLIKVARÐI ~1:50	VERK 7423	TEIKN NR 9
HITALÖGN KERFI	Hannað: SÐ Teiknað: JJJ	Yfirfarið: Samþ: SÐB	DAGS ÁGÚST '74
JÓHANN GUNNAR BERGÞÓRSSON VERKFR MVFÍ STRANDGÖTU 11 — HAFNARFIRÐI — SÍMI 53315	BREYTT		