

SKÝRINGAR:


- — — — KALT VATN
- - - - HEITT
- > - - - KALDAVATNSKRANI
- >> - - - HEITA
- ⊗ - - - RENNILOKI
- ⊗ - - - MED SPINDLI UPPUR JÖRD.
- ⊗ - - - EINSTREYMISLOKI
- - - - VATNSMÆLIR
- GV - - - GARDVATN
- SL - - - SLÖNGUKRANI

PIPUR SKULU EINANGRADAR MEÐ 20mm
GLERULLARHÖLKUM OG VAFÐAR MEÐ PLASTDÚK
ALLT EFNI, PIPUR OG FITTINGS SKAL VERA
GALVANISERAD.

KERFI SKAL PRÖFA MEÐ KÖLDU VATNI OG
6 KG/cm² ÞRÝSTINGI.

BALLOFIX RENNILOKAR SEU VID HVERT TÆKI
EINSTREYMISLOKI VID ÞVOTTAVELAR.


FRÁGANGUR INNTAKS OG LOFTPÚÐAR
SKV. FORSKR. VATNSV. R.V.

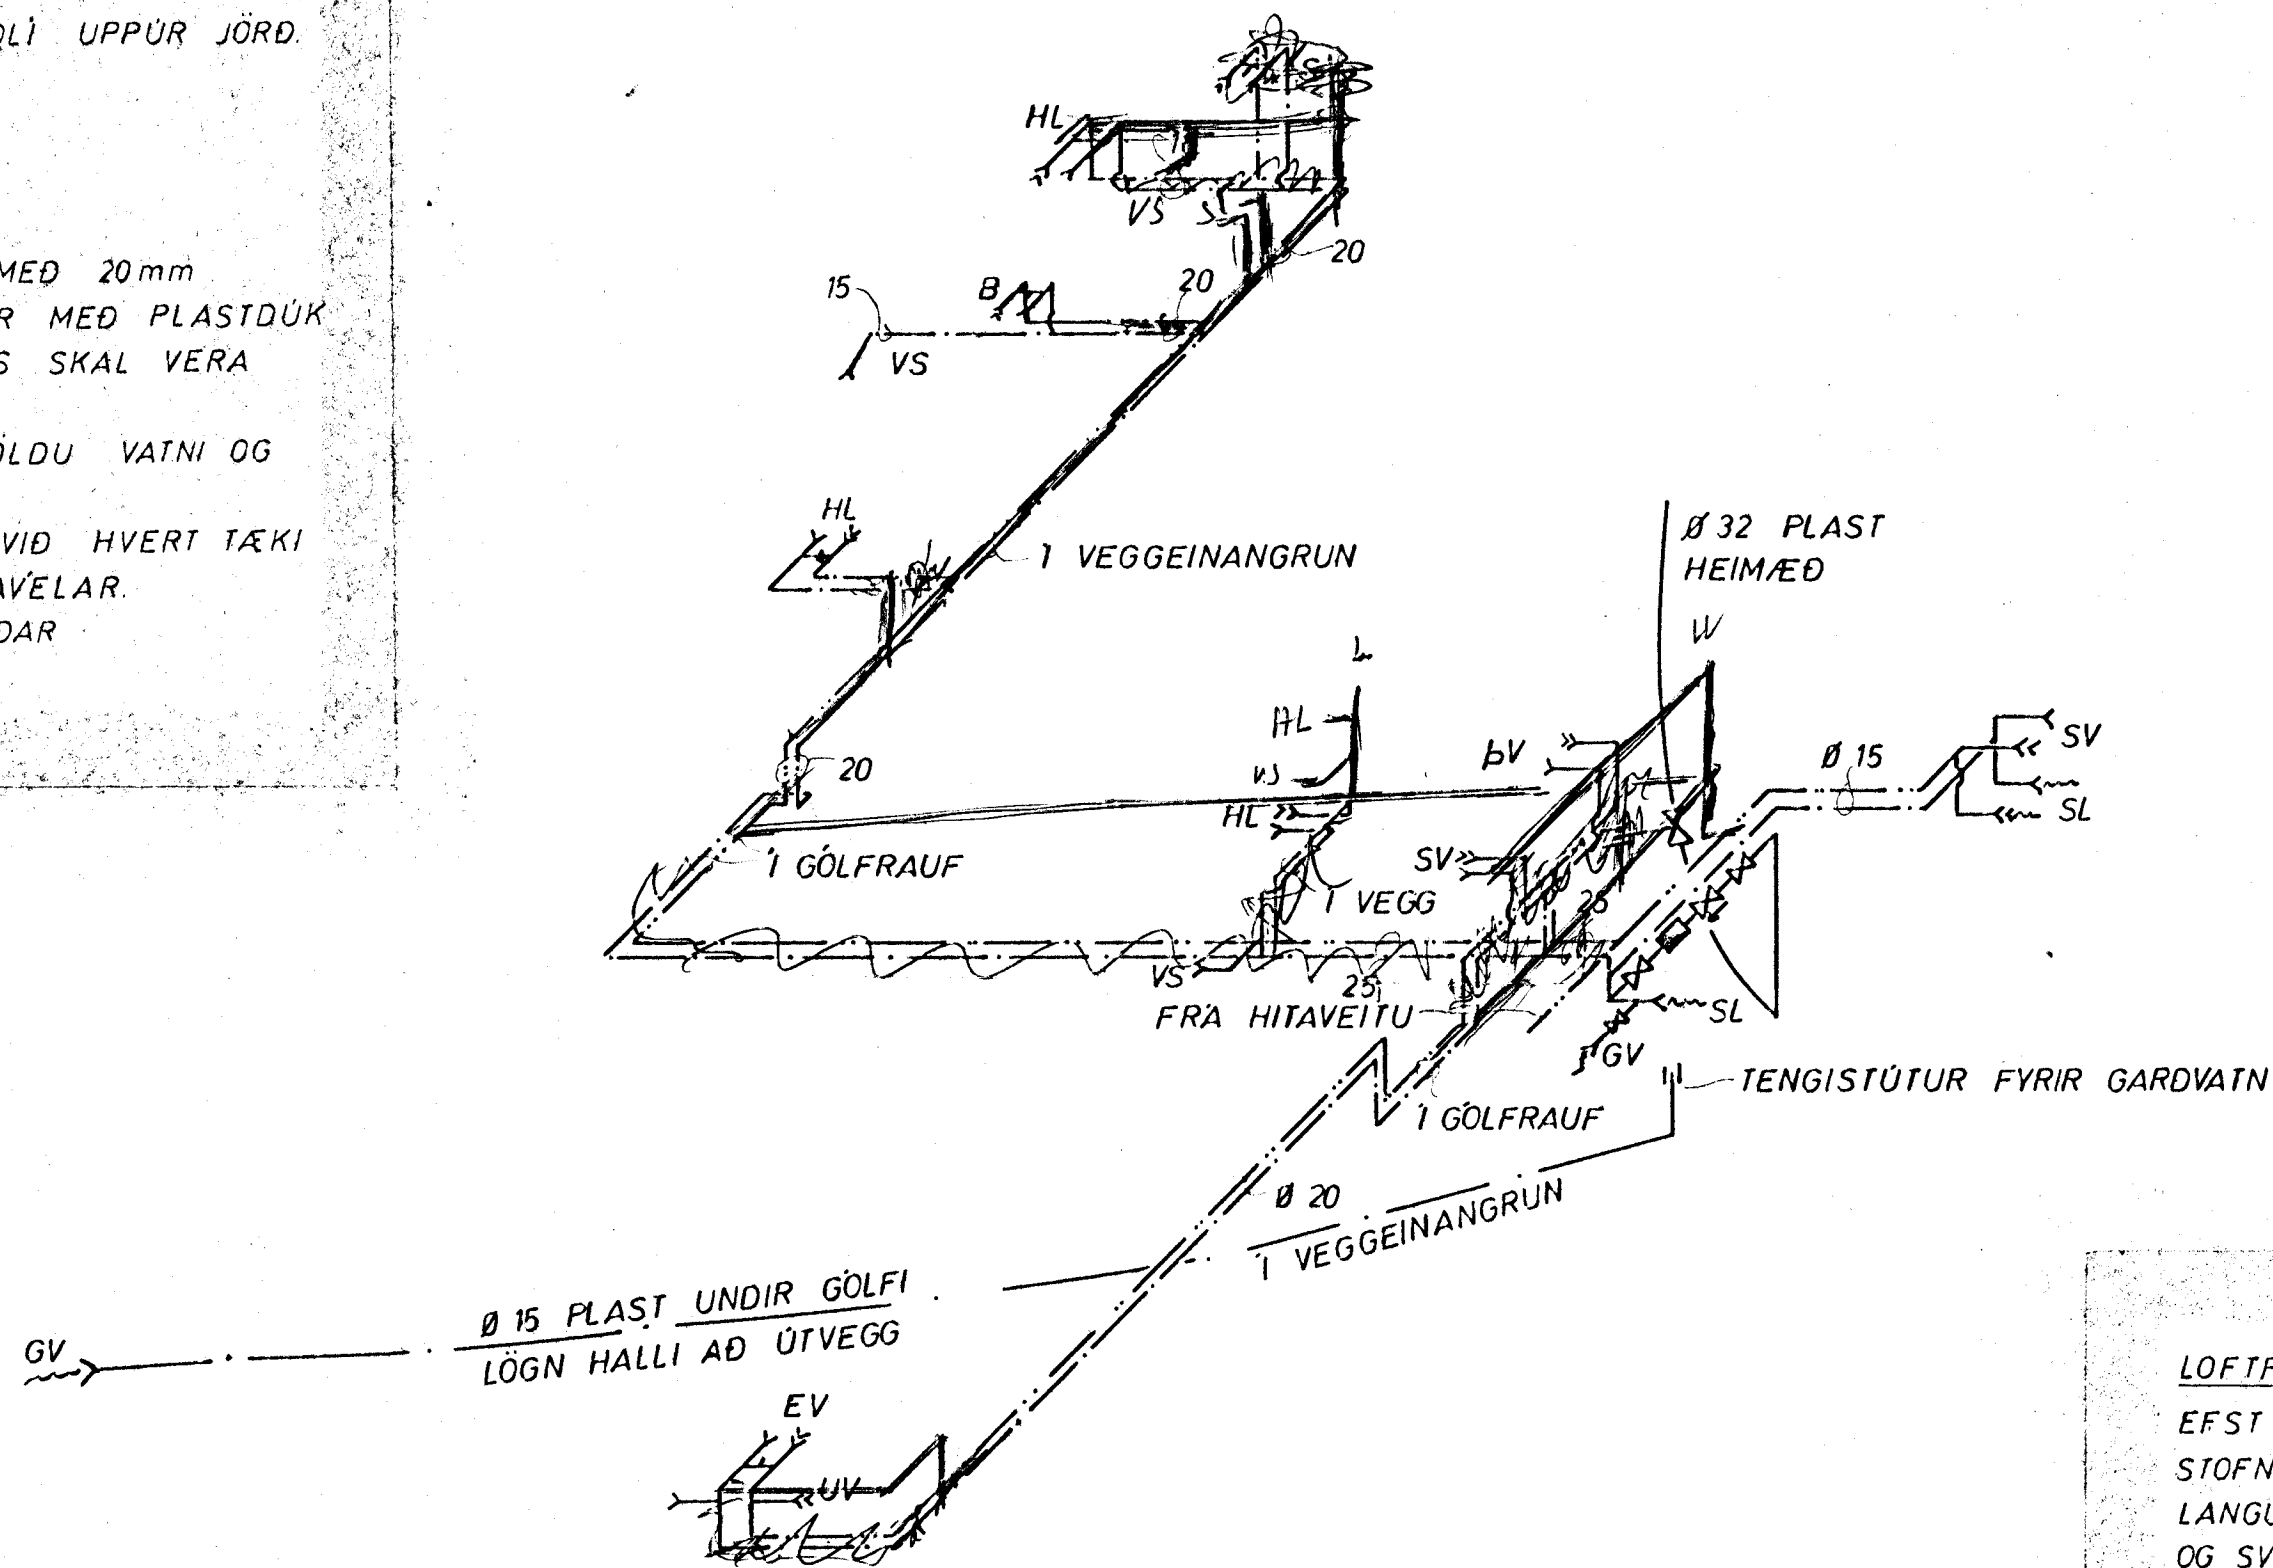


KERFI ~1:50

LOFTPÚÐI

EFST Á ÖLLUM LÖDRETTUM
STOFNUM SKAL VERA 30 cm
LANGUR LOFTPÚÐI, ÞVERMÁL JAFNT
OG SVERASTI HLUTI STOFNSINS TALÍÐ
FRA GREINGU VID ADALADFÆRSLUÆÐ

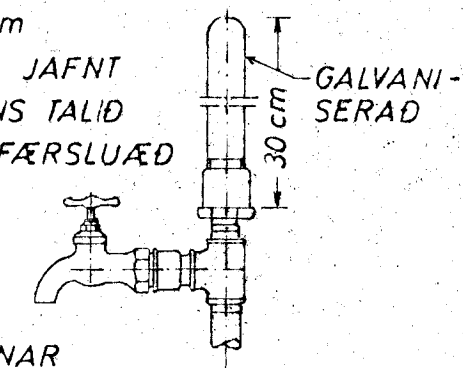

EINNIG SKAL VERA SAMSKONAR
LOFTPÚÐI Á HLIDARGREINUM, SEM
LENGRI ERU EN 8 M. ÞVERMÁL JAFNT
OG SVERASTI HLUTI HLIDARGREINAR.

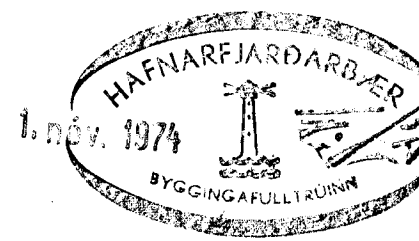

VESTURVANGUR 7040	MÆLIKVARÐI ~1:50	VERK 7423	TEIKN NR 7
VATNSLÖGN - KERFI	Hannað: JB Teiknað: JB	Yfirfarið: Samb. JB	DAGS ÁGÚST '74
JÓHANN GUNNAR BERGPÖRSSON VERKFR MVFI STRANDGÖTU 11 — HAFNARFIRÐI — Sími 53315	BREYTT		