


Verði búið til að byggja upp í þessum húsi, með skilningi á því að annan höfð, skal hafi verið samráð við byggingafulltrúa og stúkkrálförum um frágang slíks útbúnaðar.


Ganga skal frá önnu eldri húsi í samráði við stúkkrálförum.

Samþykkt á fundi bygginga-
nefndar þ. 5/11 1975
BYGGINGAFULLTRÚINN
Í HAFNARFIRÐI
F.S.

Hurtaropi á milli bóla, og kfallara
skal loka.
Gera þarf rásir fyrir fleiri bílaletum
+ á loftinu
F.S.

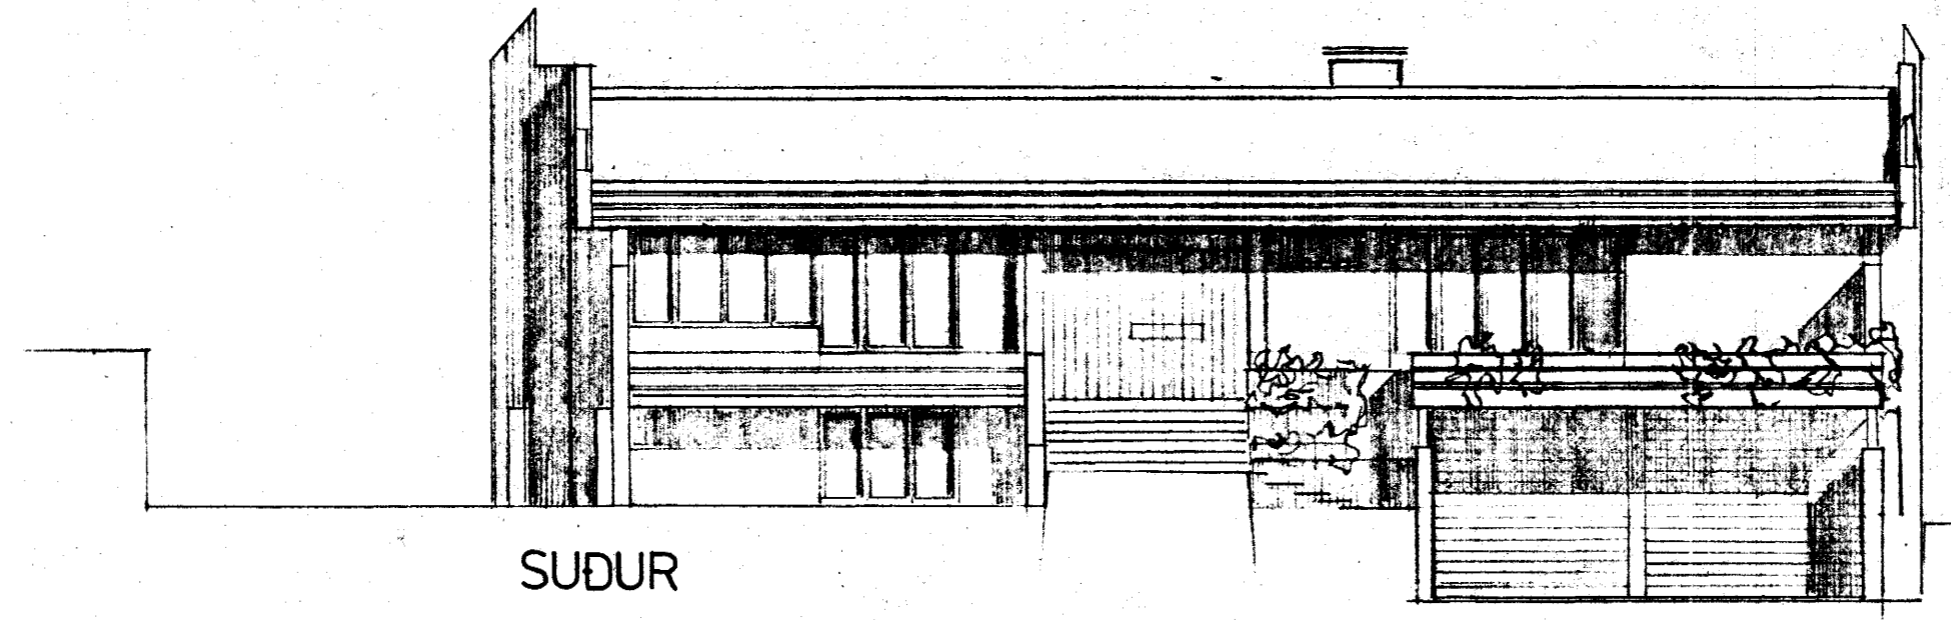


SUÐUR

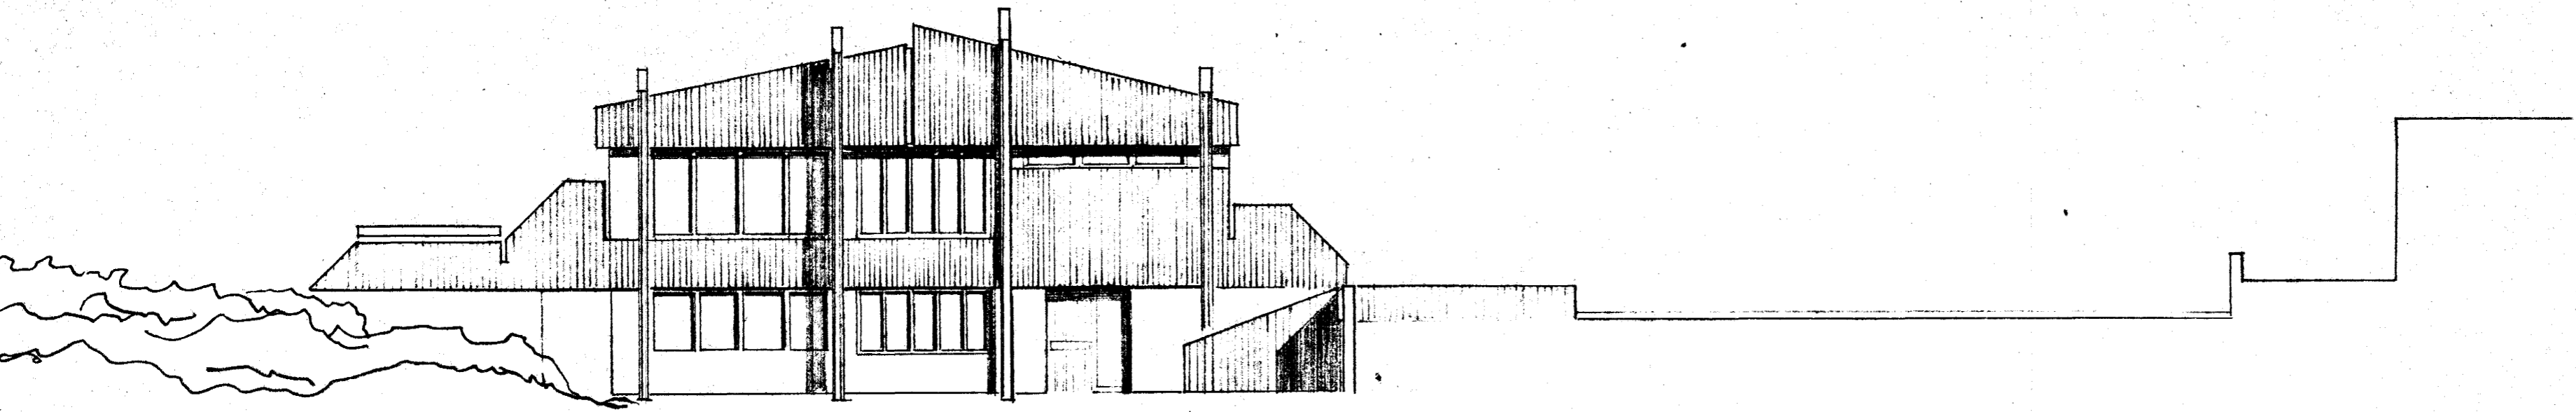


VESTUR

tifftopdf - www.rubissoftware.com - Demo Version

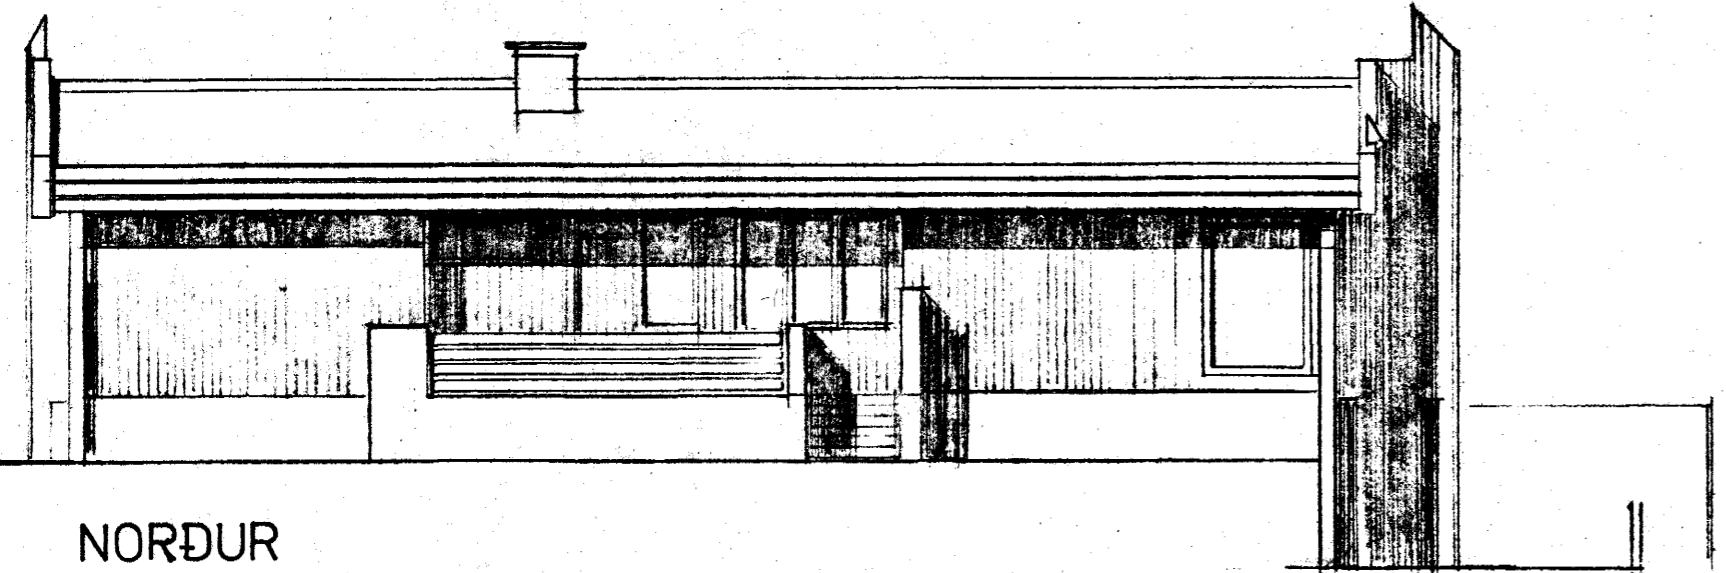

NORÐUR

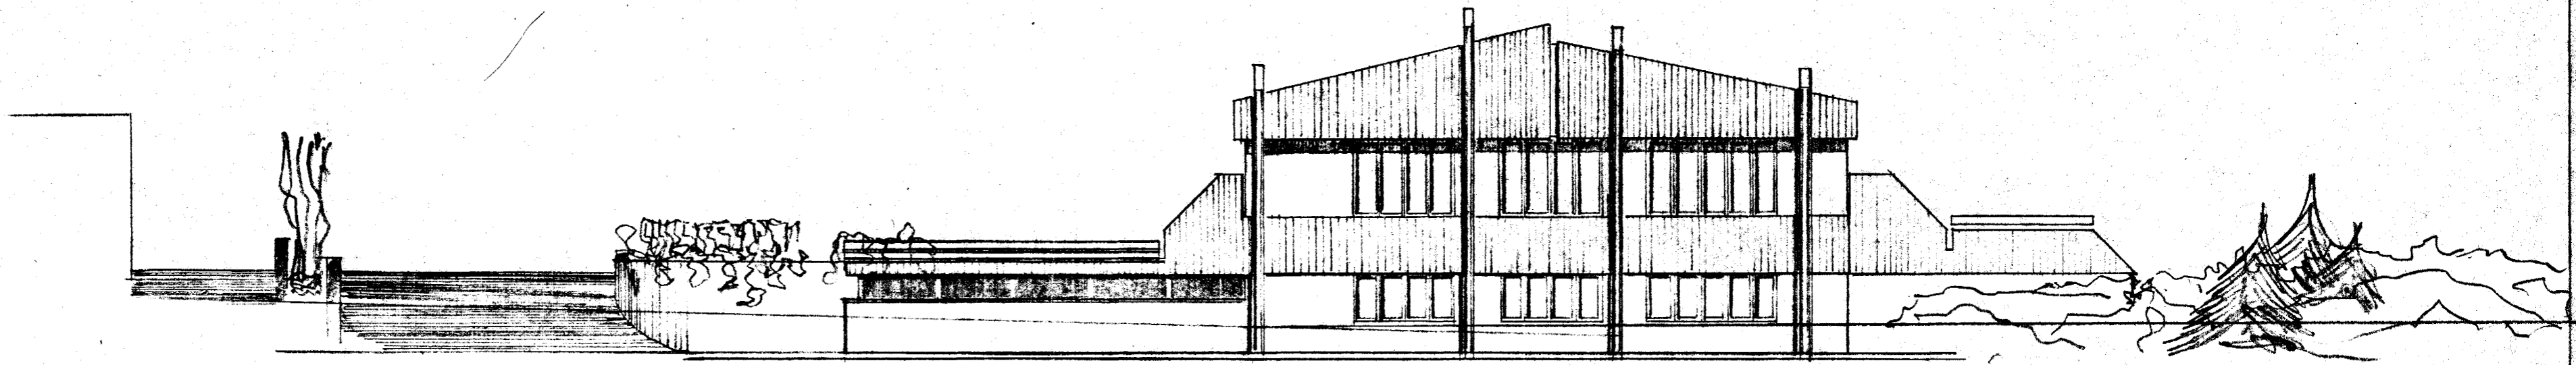

AUSTUR

Ólafur Þorvarson

VESTURVANGUR 74
FIC. HEIÐR. G. HÖRÐARSON