


HRAUNID HÁLDIST HÉR AÐ MESTU ÖHREYFT

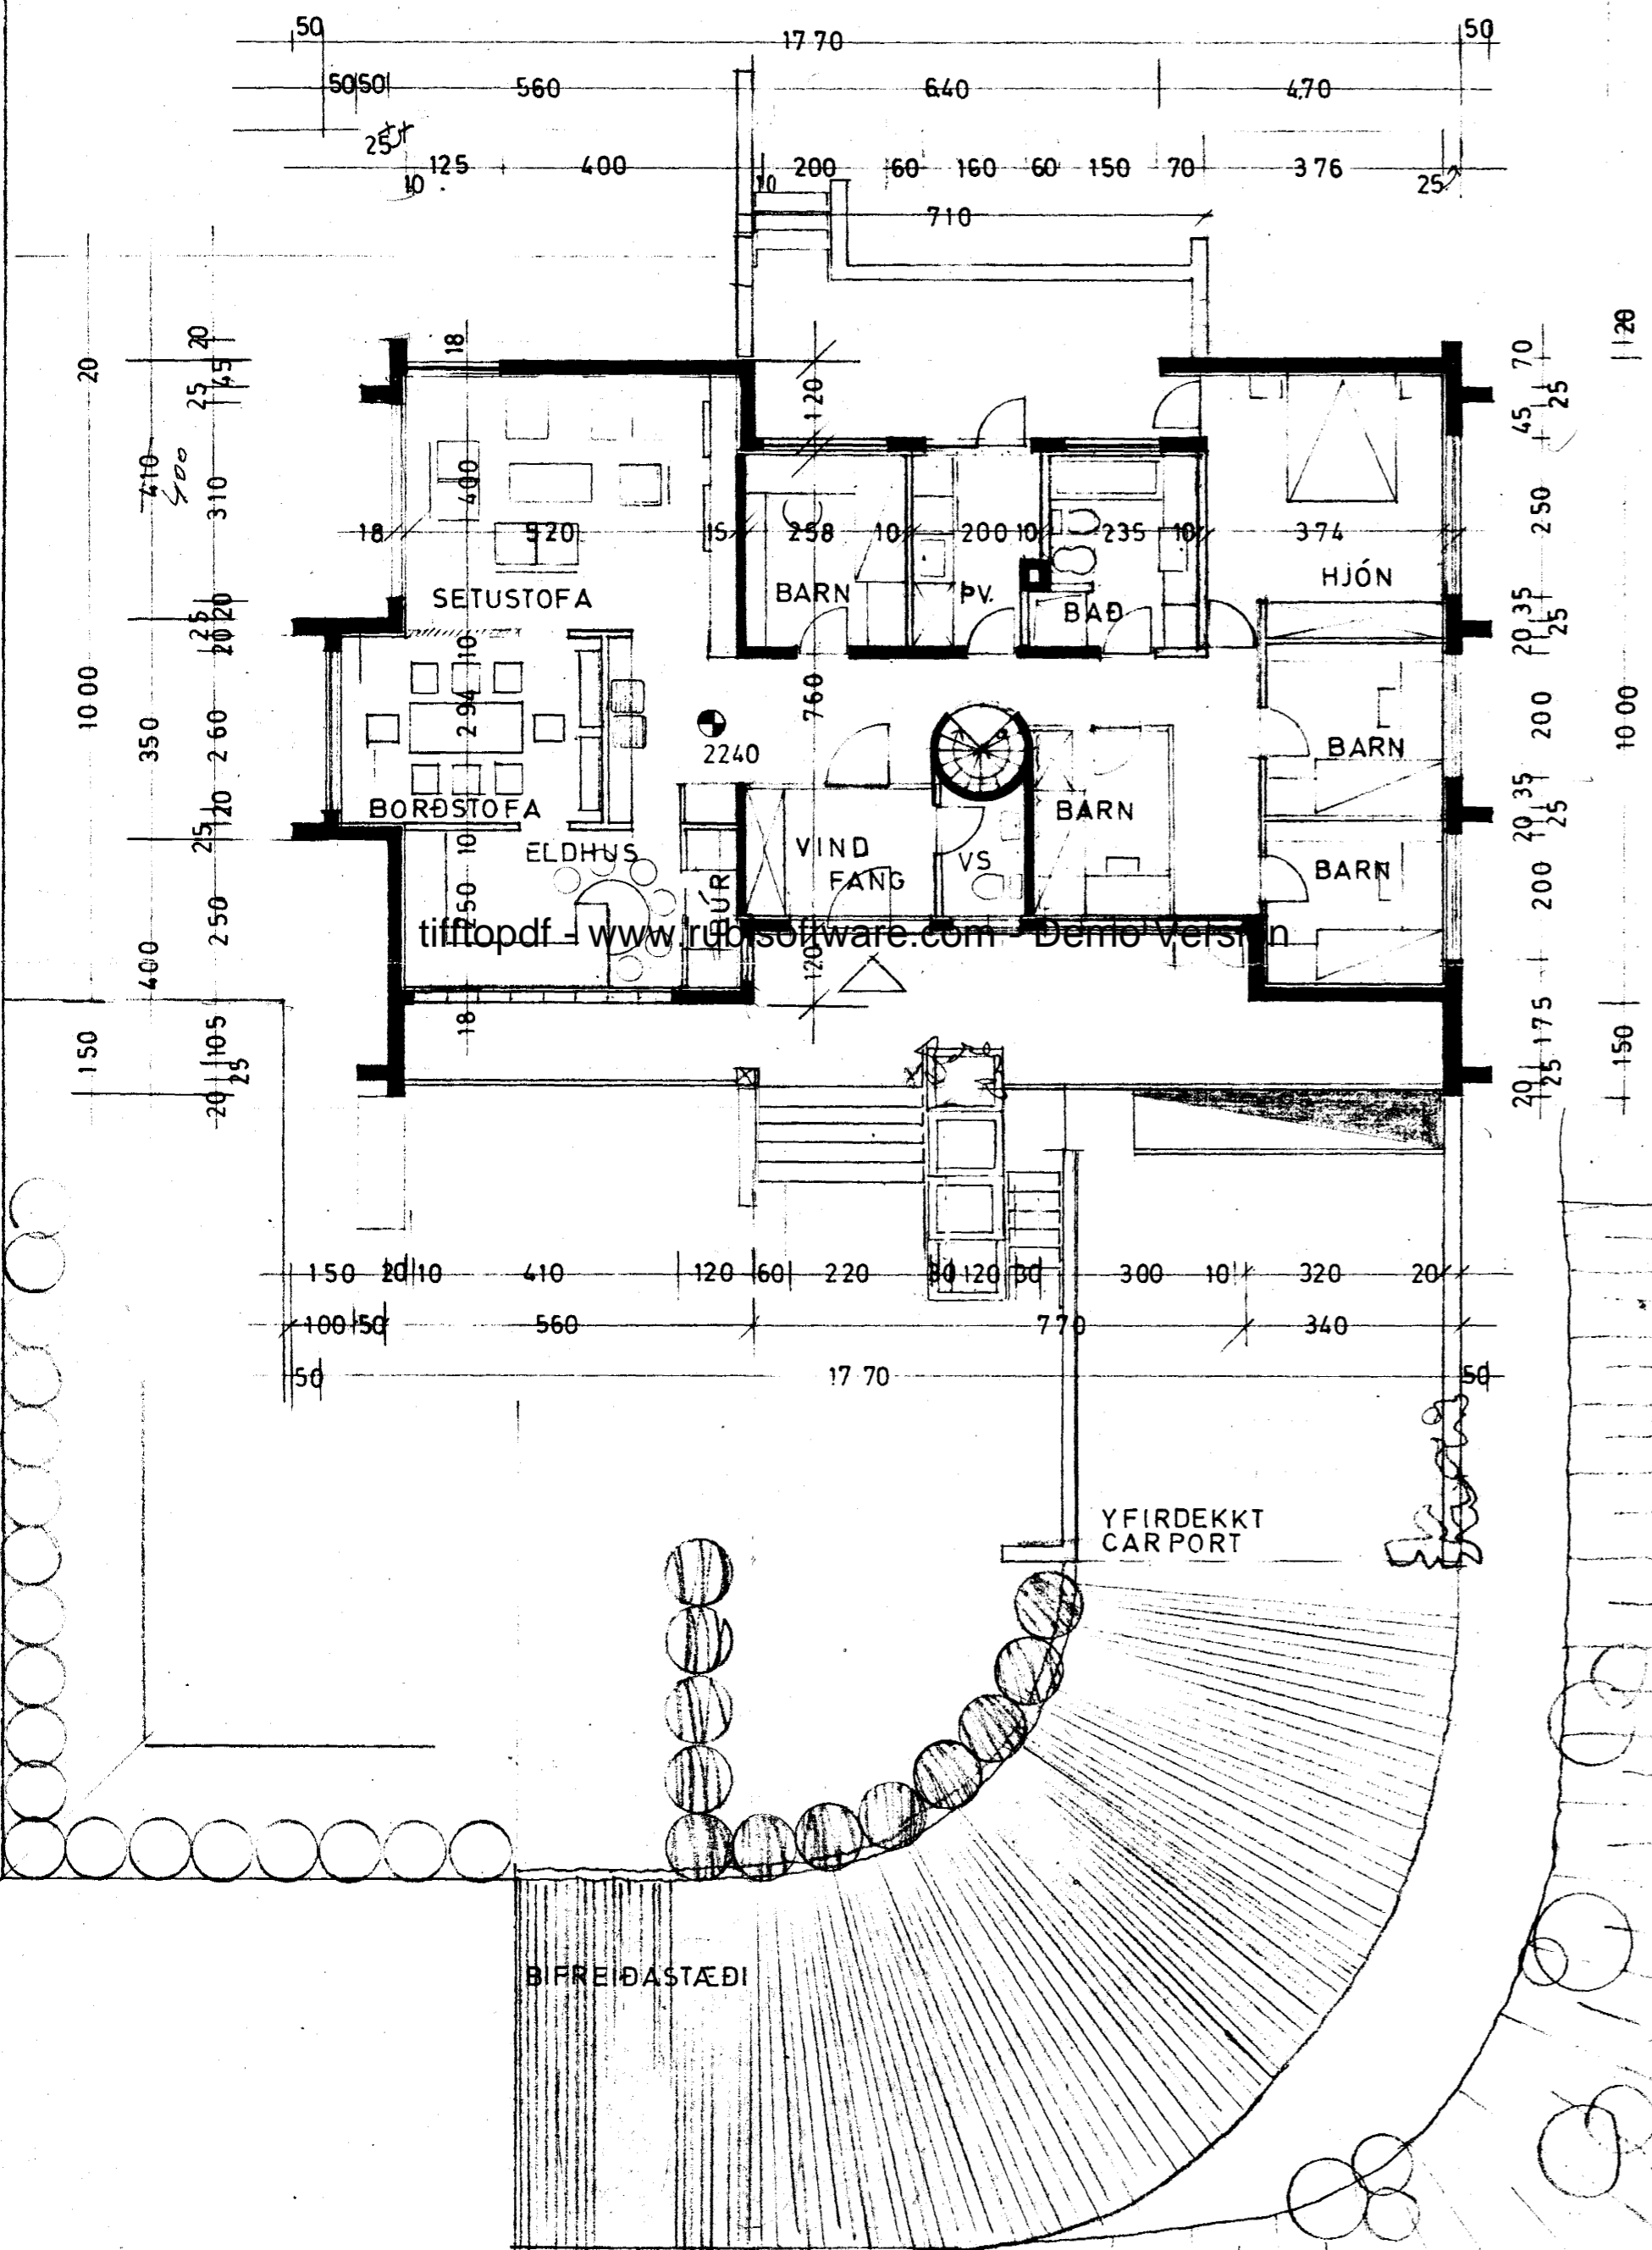


tifftopdf - www.tiffsoftware.com - Demo versio

Samþykkt á fundi bygginga-
nefndar þ. 5/11 1975
BYGGINGAFULLTRÚINN
Í HAFNARFIRÐI
E. Þ. Þ. Þ.



Hurðarop á milli barns og kjallan skal hafa. Gera þarf ráð fyrir fleiri bílplötum e. bílarni.

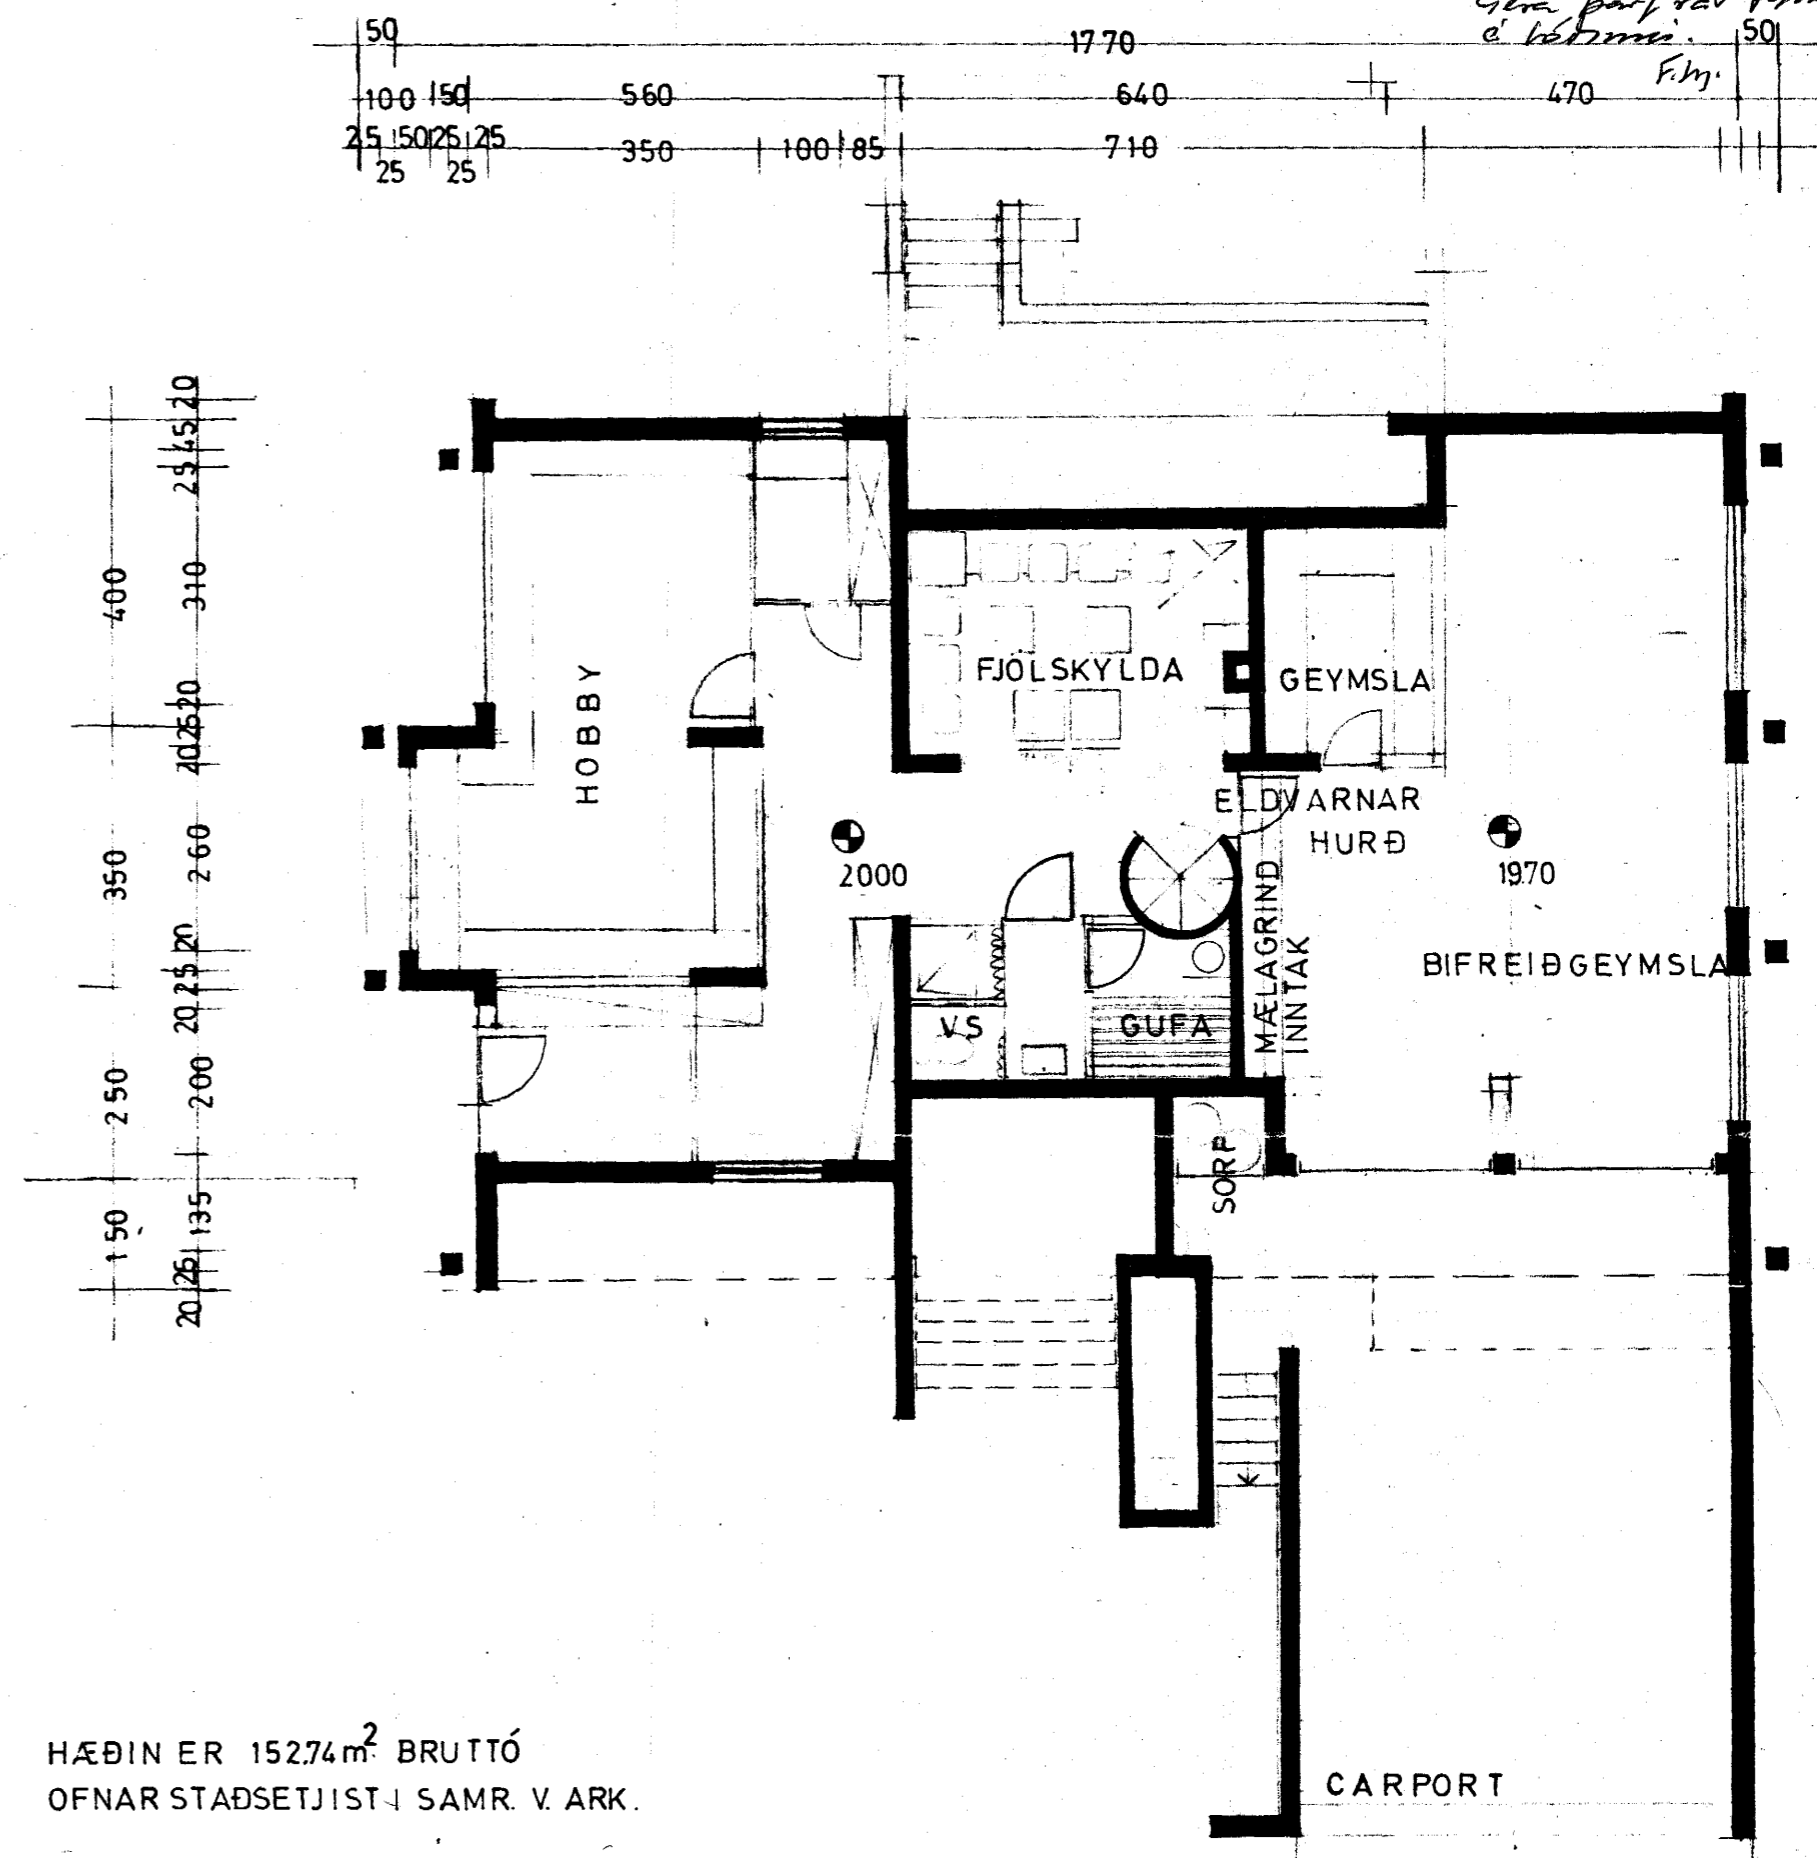

HÆÐIN ER 15274m² BRUTTÓ
OFNAR STAÐSETJIST SAMR. V. ARK.