


Verð hafa hlið um lífræðinguna með eldvæðingunni o.s.f. og annan hlið, skal hafa fall samræði við byggingarhlæða og slökuvæðinguna um frögnun slíks klánnæðar.

Samþykkt á fundi byggingarnefndar þ. 5/11 1975  
 BYGGINGAFULLTRÚINN  
 Í HAFNARFIRÐI  
*S. Jónsson*

Gæna skal frá önnu eldvæðingunni í samræði við slökuvæðinguna.

Huntarop á milli bílg. og valla skal loka.  
 Gera þarf ráð ferni flori bílatakm á loftum. F.Sj.

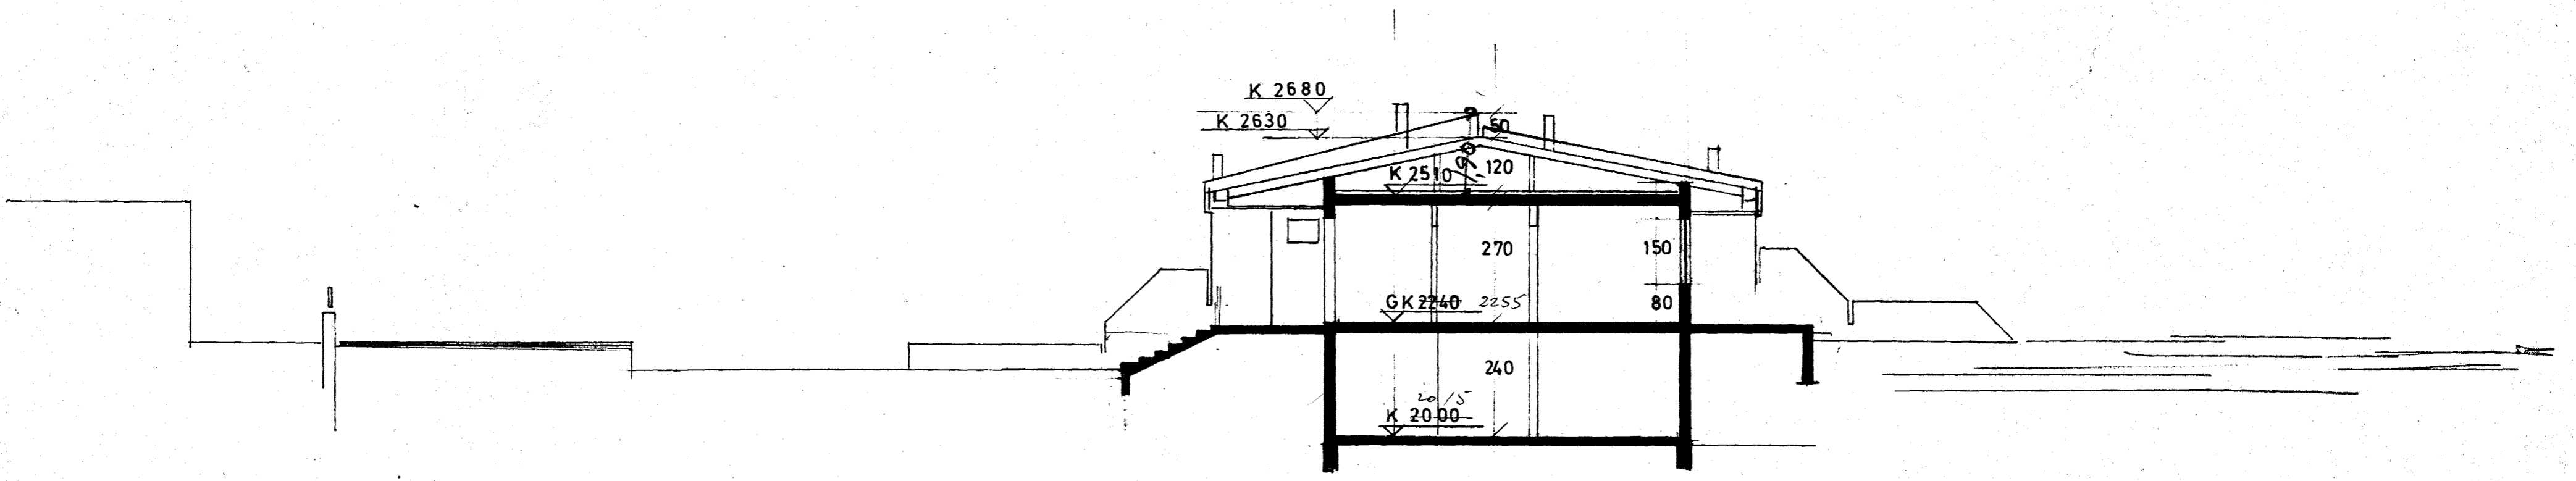

tifftopdf - www.rubissoftware.com - Demo Version

