


GRUNNMYND HÚS MKV.: 1:100.

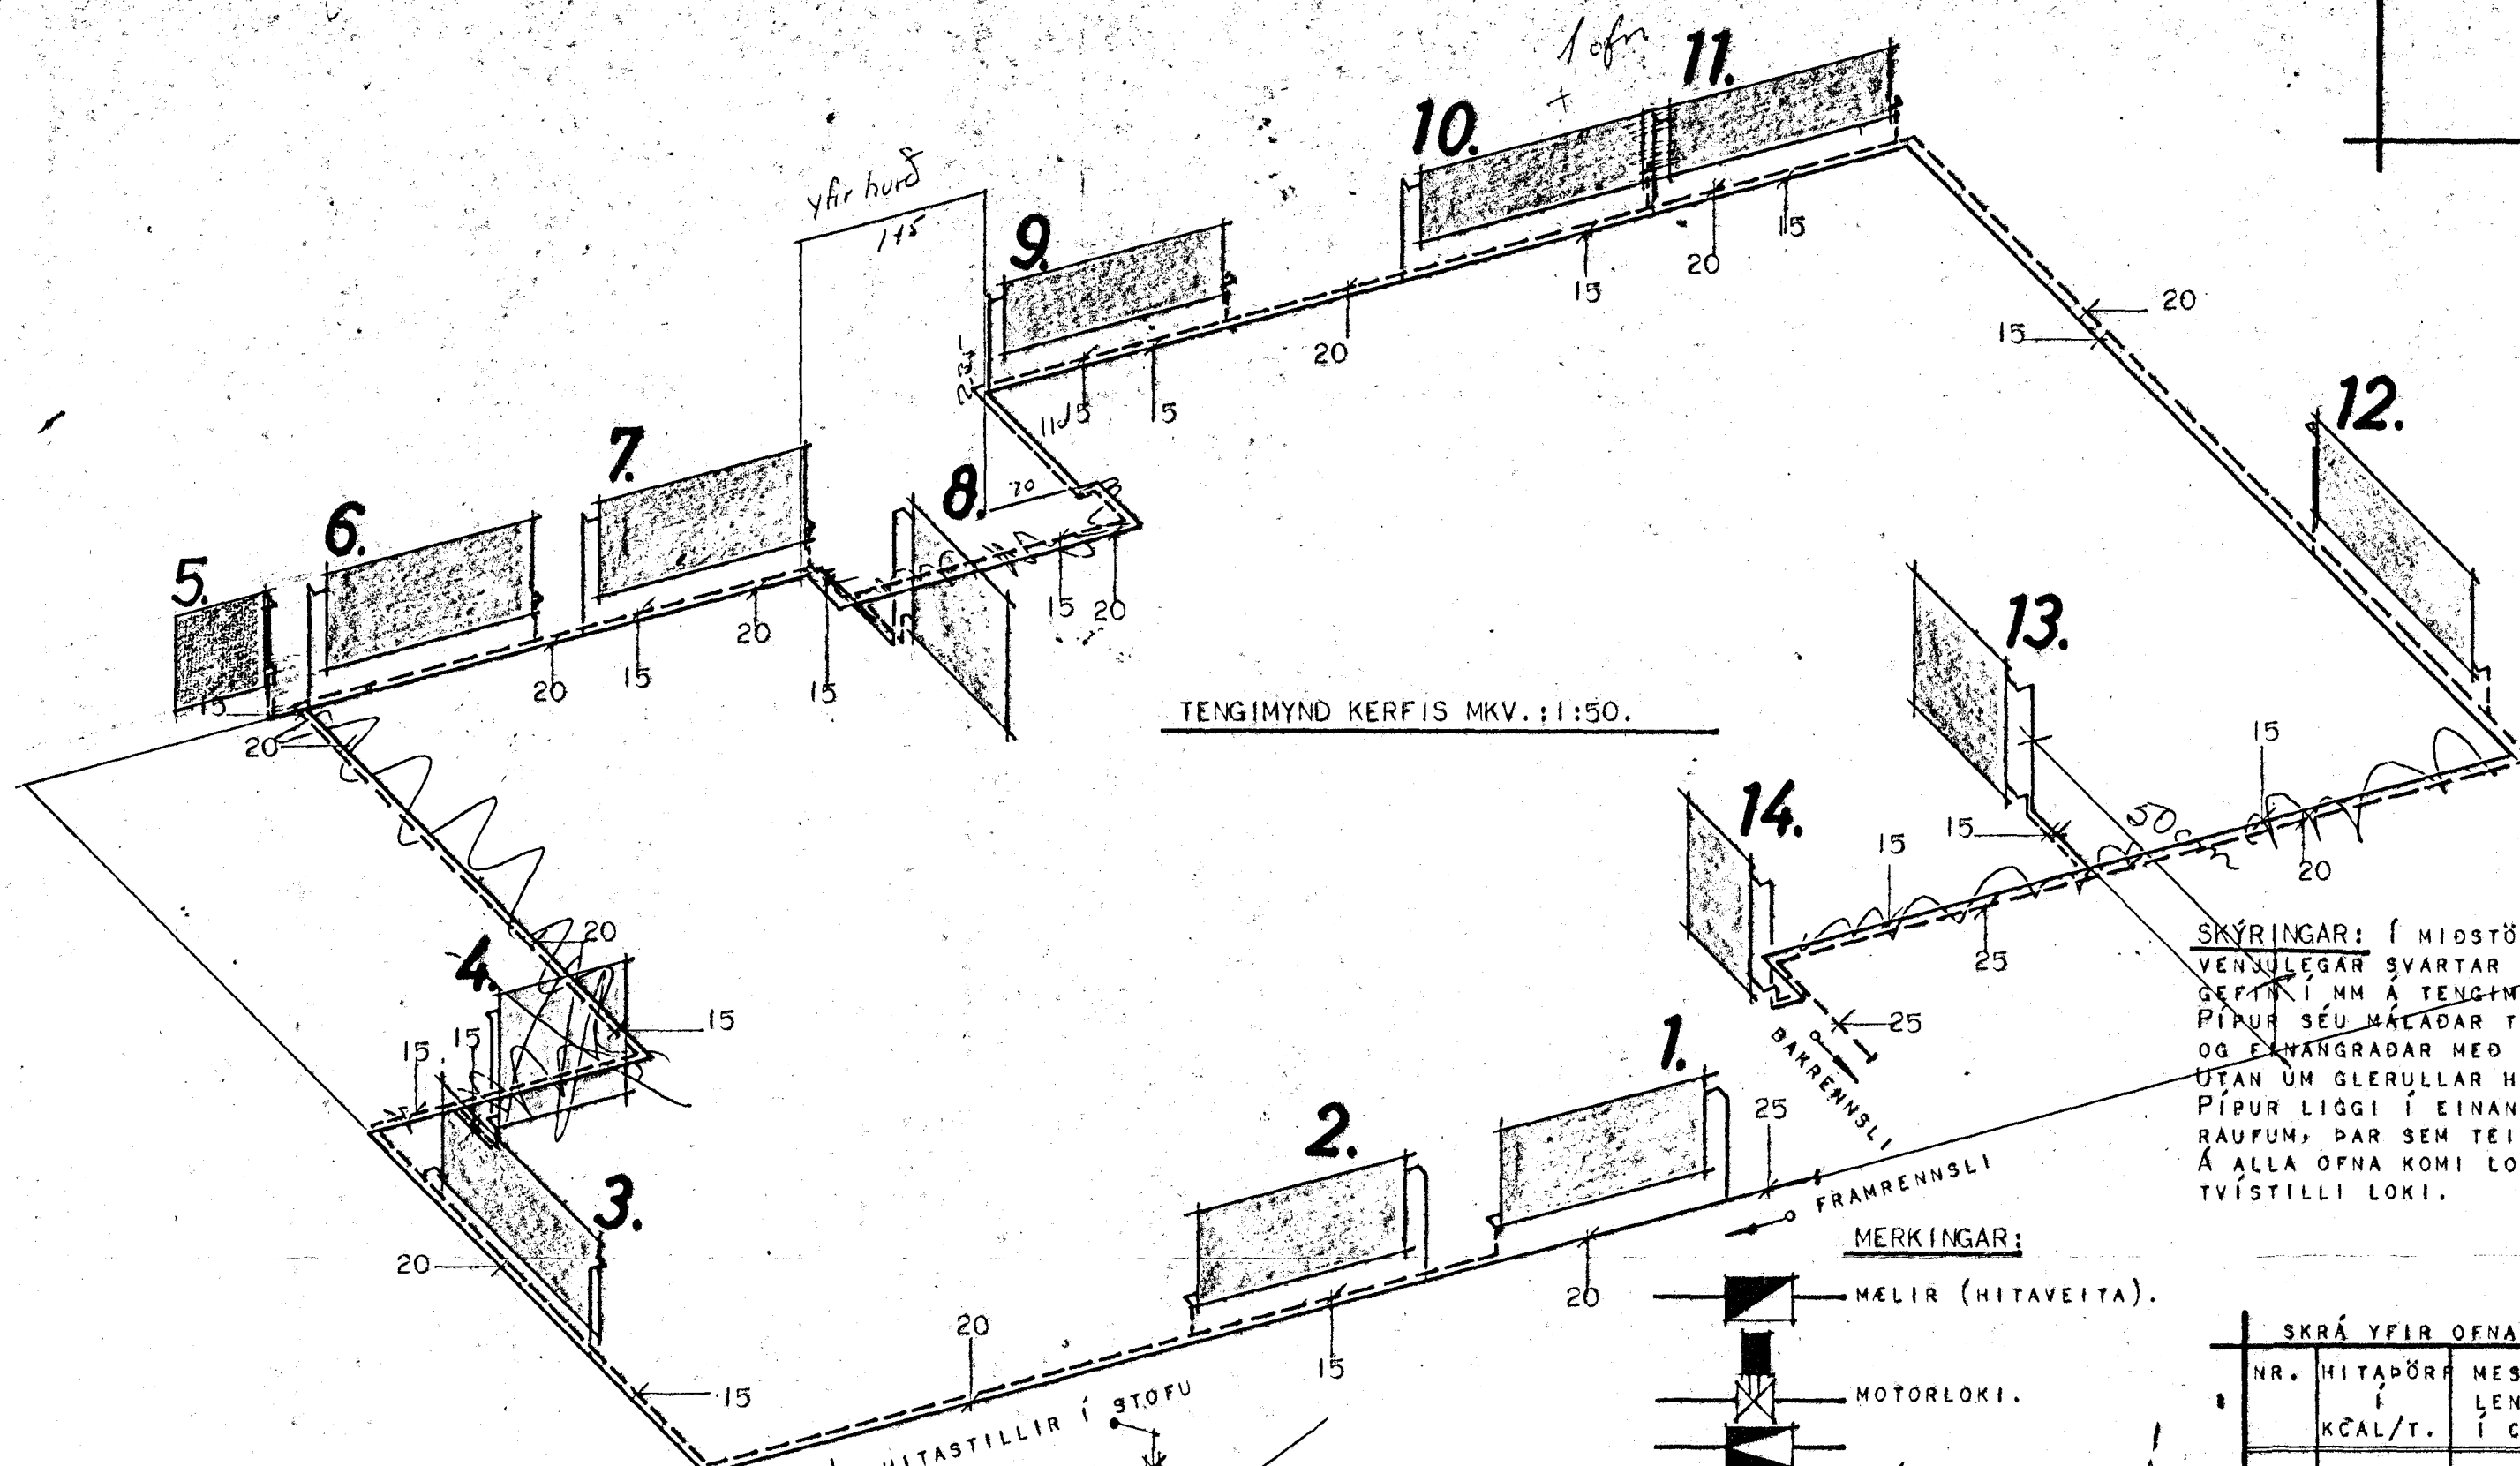

TENGIMYND KERFIS MKV.: 1:50.

SKÝRINGAR: Í MIDSTÖÐVARPÍPUR SÉU NOTADAR VENNULEGAR SVARTAR PÍPUR OG ER ÞVERMAL ÞEIRRA GEFTI Í MM Á TENGMYND. PÍPUR SÉU MÁLADAR TVISVAR MED ASFALT MÁLNINGU OG FANNGRADAR MED GLERULLAR HÖLKUM. ÚTAN UM GLERULLAR HÖLKANA SKAL VEFJA PLASTDÚK. PÍPUR LIGGI Í EINANGRUN ÚTVEGGJA OG Í GÓLFRAUFUM, ÞAR SEM TEIKNING GETUR Á UM. Á ALLA OFNA KOMI LOFTTÆMINGAR SKRÚPA OG TVÍSTILLI LOKI.

MERKINGAR:

- MÆLIR (HITAVEITA).
- MOTORLOKI.
- ÞRÝSTIJAFNARI.
- RENNILOKI.
- HEMILL (HITAVEITA).
- EINSTREYMILOKI.
- SÍA (HITAVEITA).
- ÖRYGGISLOKI.
- DEILA 11.0 L/MIN Á MÓTI 1350 MM VATNSSÚLU.
- HITA OG ÞRÝSTIMÆLIR.
- BLÖNDUNARVENTILL.
- TÆMING.
- SJÁLFVERKUR ÁFYLLINGARLOKI.
- LOKAD ÞENSLUKER 50 L.
- KETILL 3.5 M² MED INNBYGGÐUM SPIRAL FÝRIR HEITT NEYZLUVATN.
- VATNSHEDARMÆLIR Á ÞENSLUKER.
- BRENNARI.

SKRÁ YFIR OFNASTÆRDIR.


NR.	HITAPÖRÞ Í KCAL/T.	MESTA LENGÐ Í CM	MESTA HÆÐ Í CM	TÆNGING
1.	700	160	70	AD - 15
2.	640	160	70	AD - 15
3.	1390	160	70	AD - 15
4.	695	100	100	CD - 15
5.	670	80	70	CD - 15
6.	640	160	70	AD - 15
7.	640	160	70	AD - 15
8.	625	100	100	CD - 15
9.		170	50	AD - 15
10.	3960	170	50	AD - 15
11.		170	50	AD - 15
12.	2545	160	70	AD - 15
13.	500	50	100	CD - 15
14.	145	70	100	CD - 15

ELDRA VERK 1132 UNNID AF G.H. OFNI 5 BREYTT Í JÚNÍ 1975 VERKNR. BREYTT Í JÚNÍ 1975


HÚSNÆÐISMÁLASTOFNUN RÍKISINS. SÉRTEIKNING. VERK NR. 10752 DES. 1969.

MKV.: 1:100, 1:50, f:20, 1:10.

fræðiveir

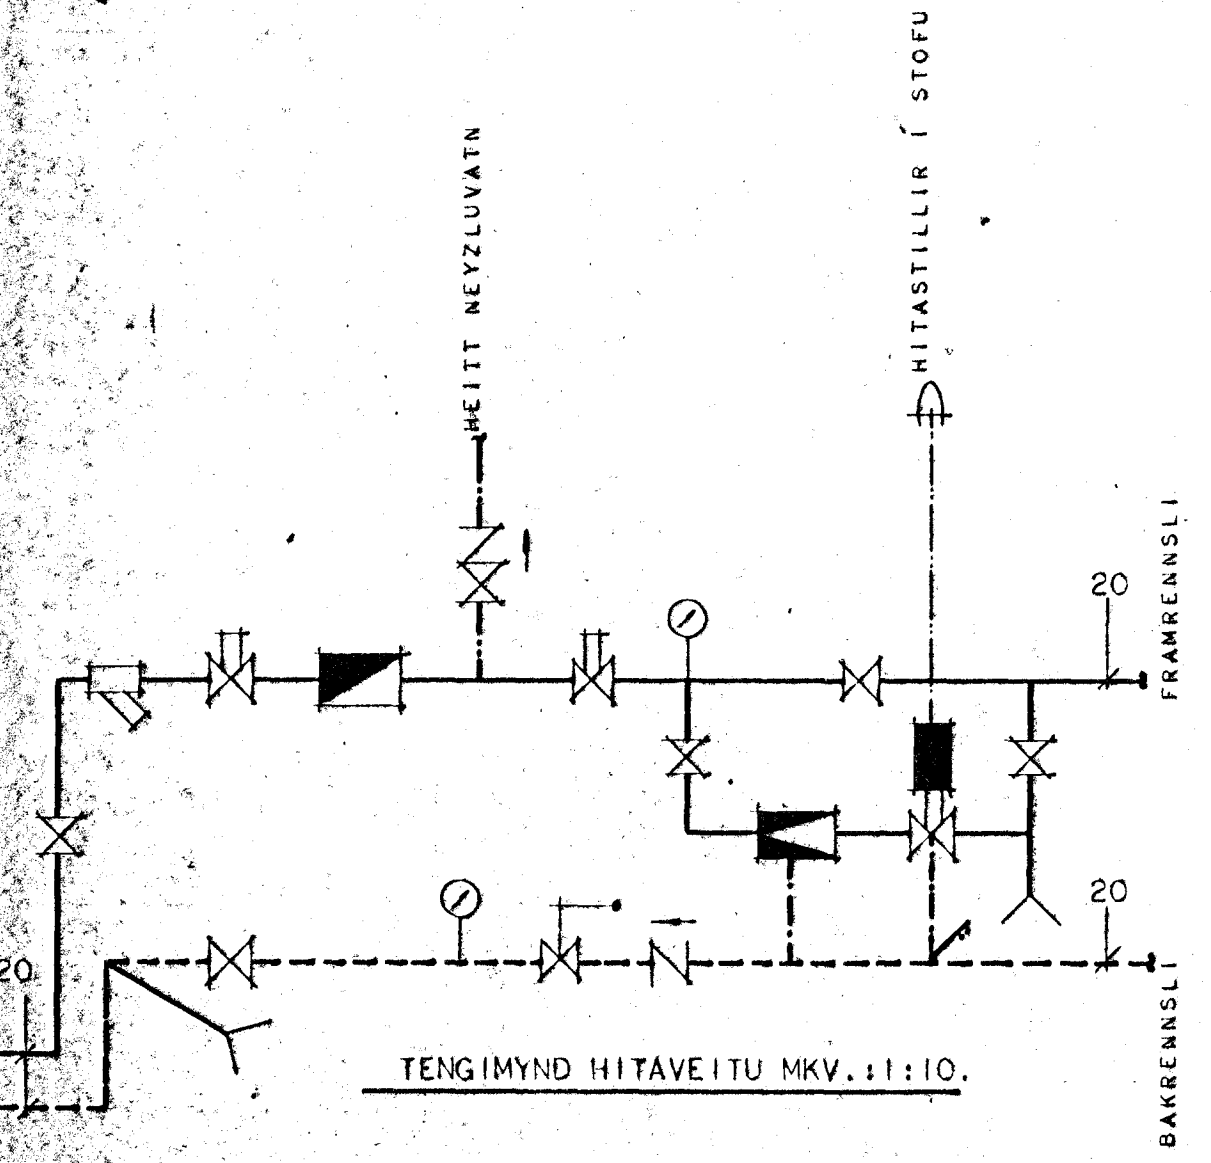

TENGIMYND HITAVEITU MKV.: 1:10.

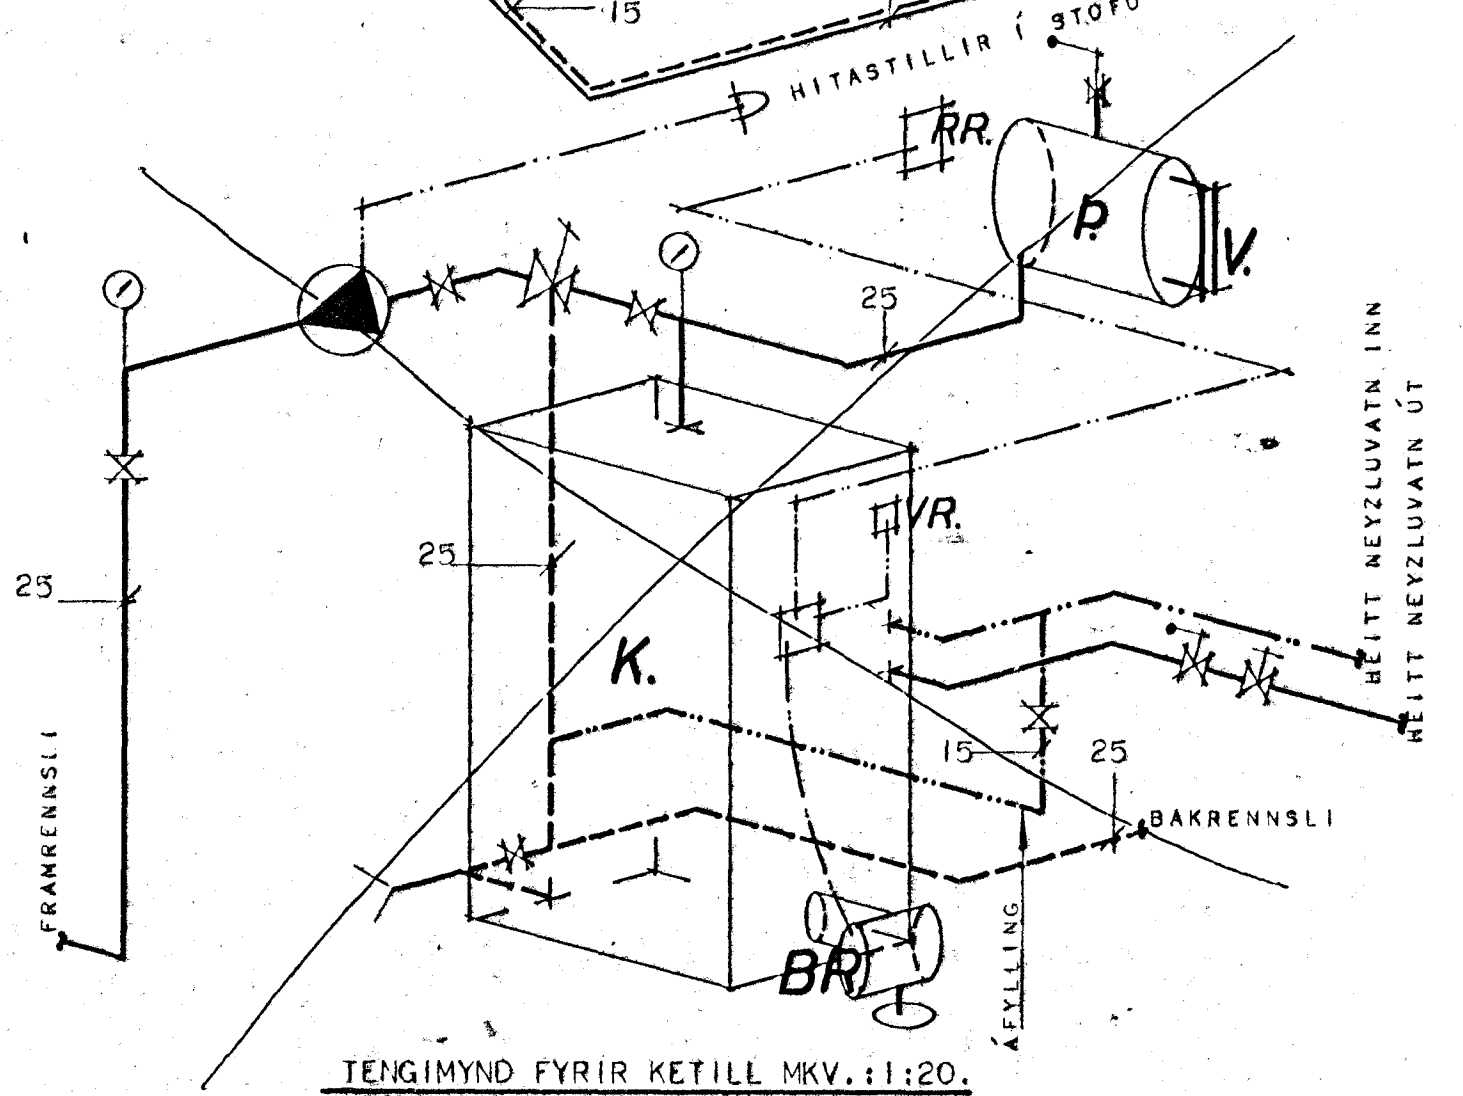

TENGIMYND FÝRIR KETILL MKV.: 1:20.

RR. REYKHITAROFI.
VR. VATNSHITAROFI.

P. K. V. BR.