


Samþykkt á fundi bygginga-
nefndar þ. 18. 6 1975
BYGGINGAFULLTRÚINN
Í HAFNARFIRDI
F. Sigurðsson

Verði húsið hitað upp til bráðbirgða,
með olíukynditækjum eða á annan hátt,
skal hafi falli samráð við byggingafulltrúa
og stöðvildsforstjóra um frágang slíks
útbúnaðar.

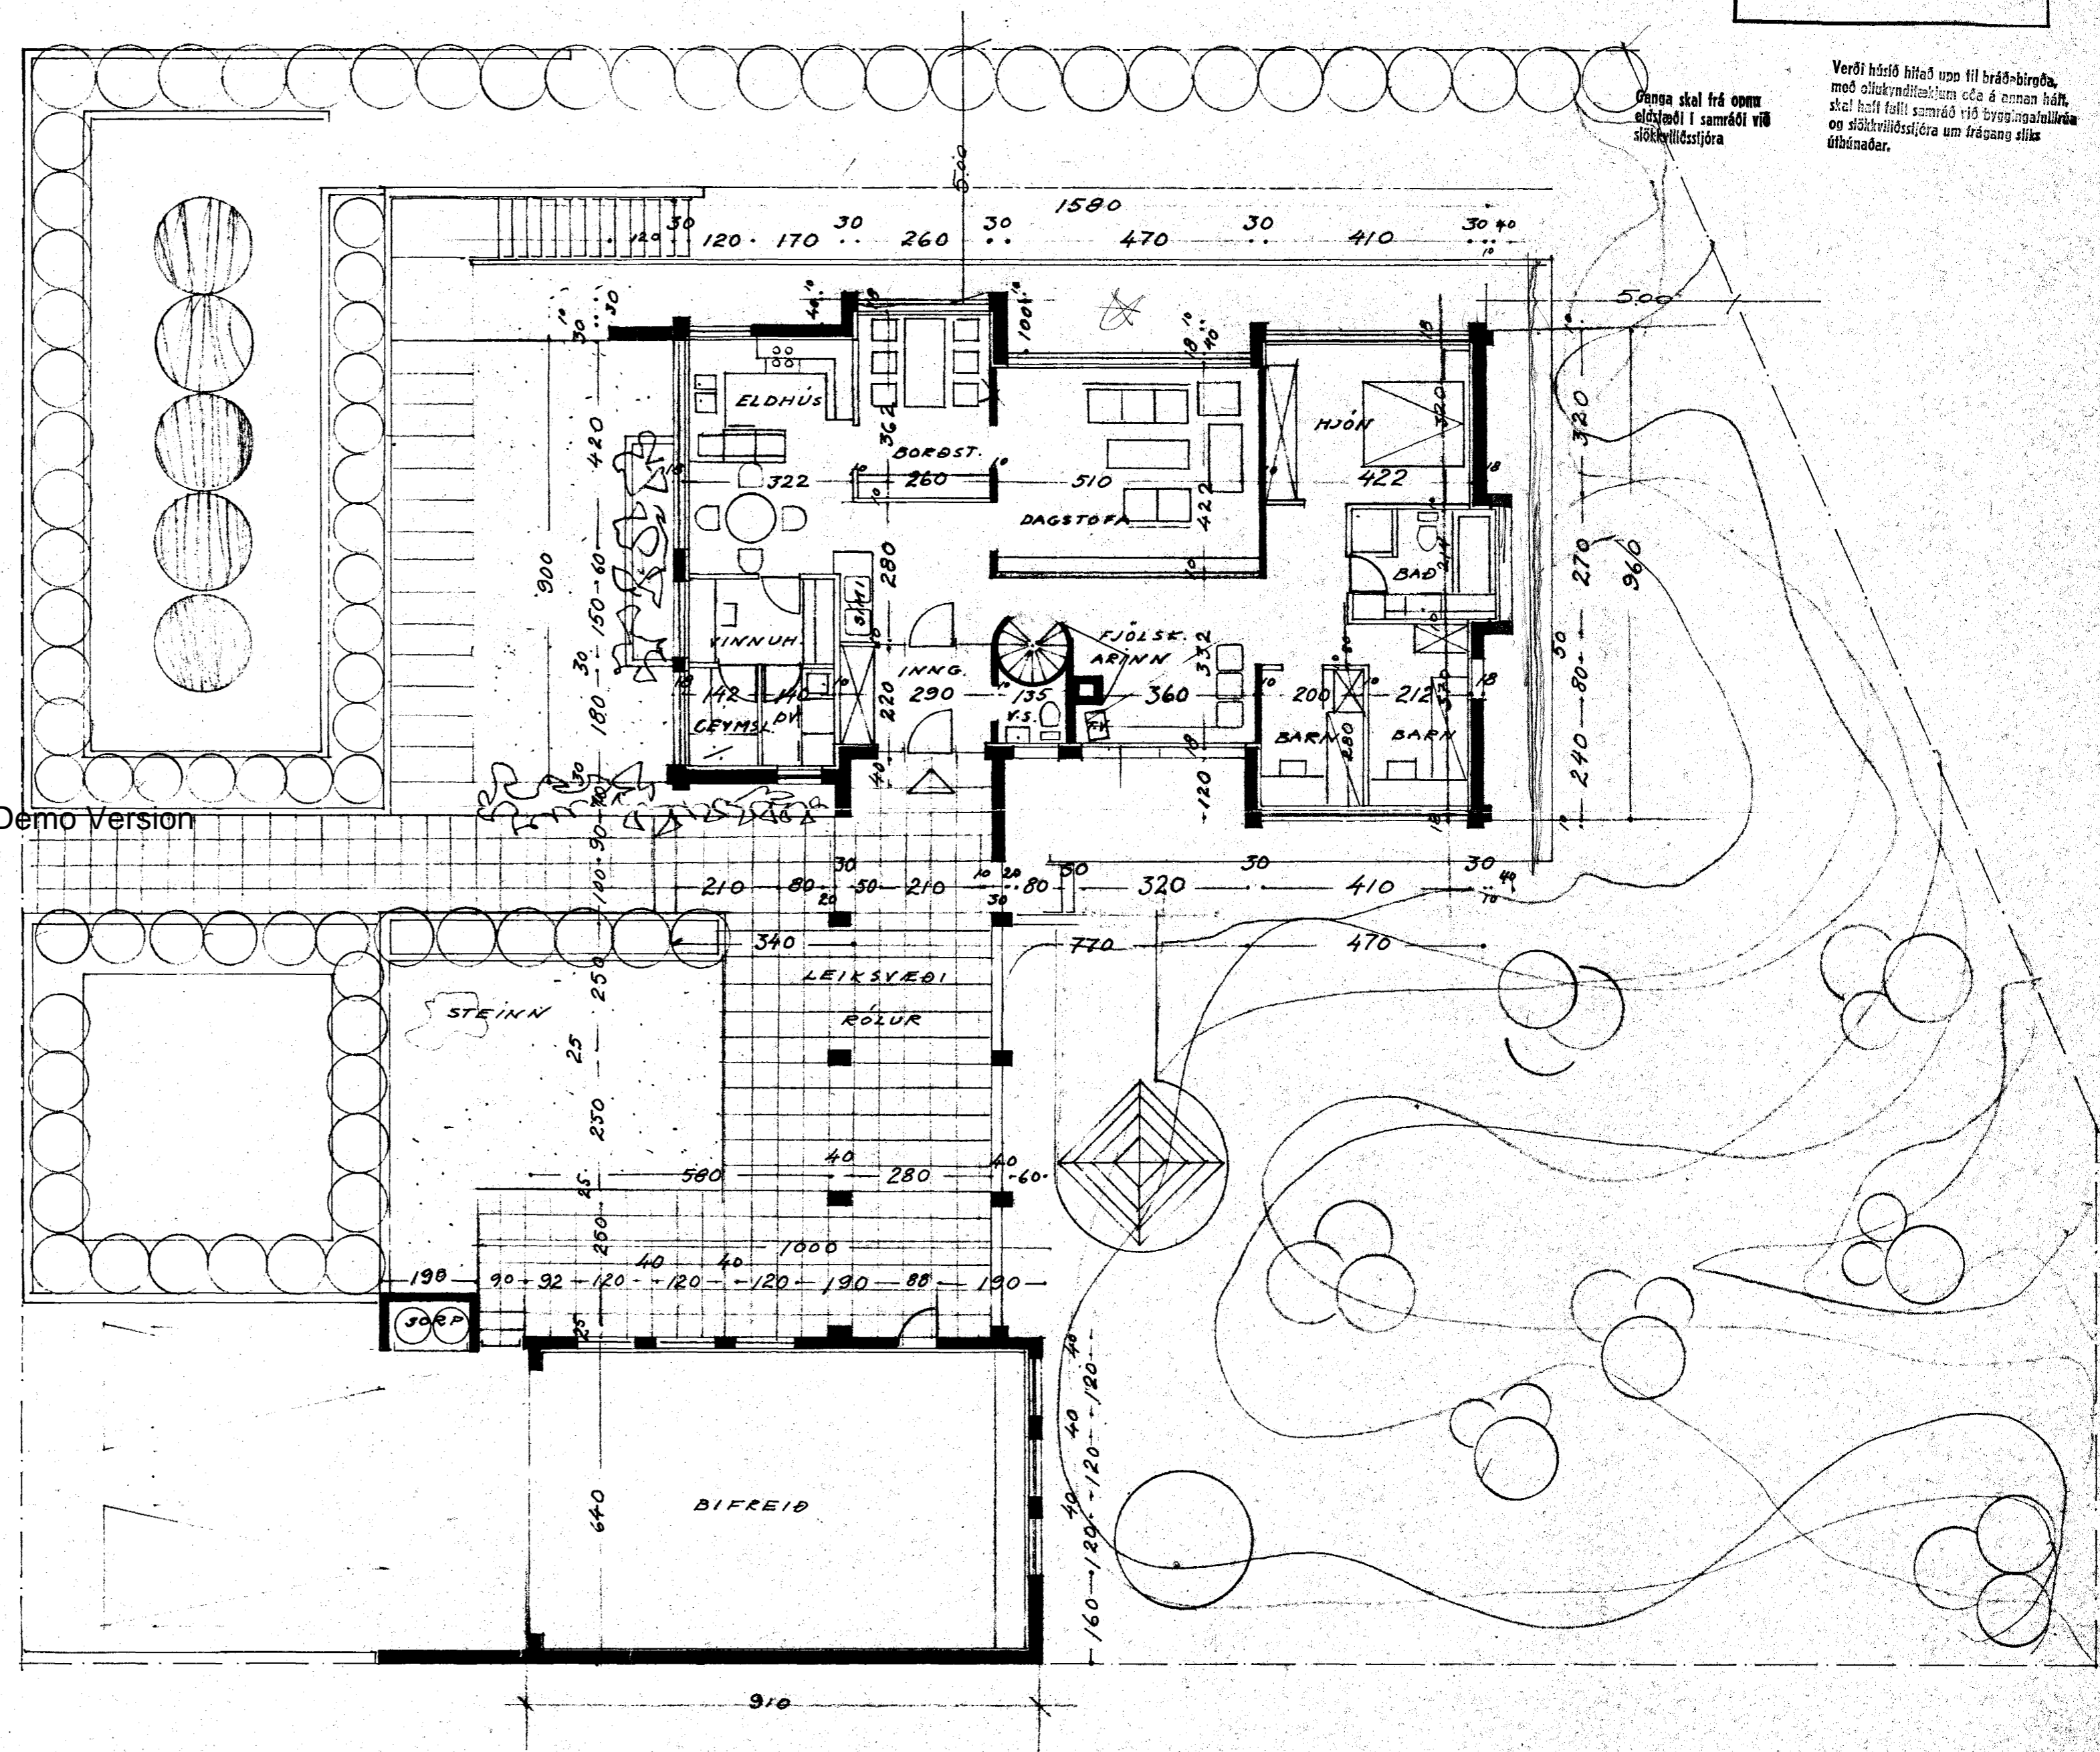

tifftopdf - www.rubissoftware.com - Demo Version

BRUTTO FLATARMÁL 141 m²
NETTO " 125 m²
BRUTTO FLATARM. BÍFR.G. 58.24 m²

+