
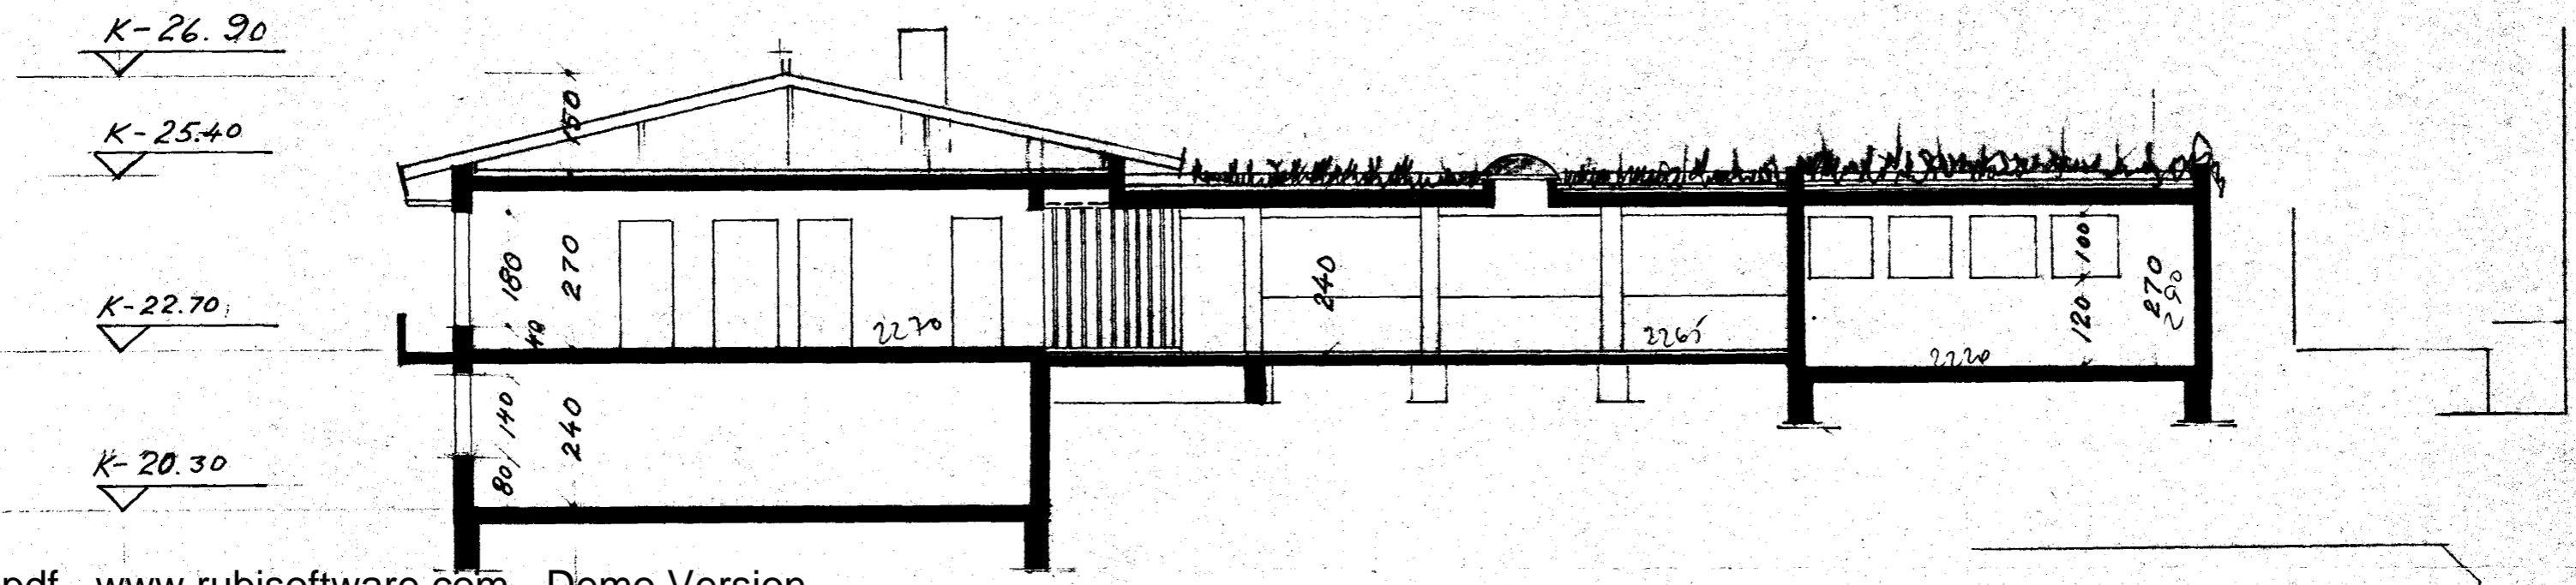



Samþykkt á fundi bygginga-
nefndar þ. 18. 6. 1975.
BYGGINGAFULLTRÚINN
Í HAFNAREIRDI
F. Sigurðsson

Ganga skal frá önnu
eldstæði í samráði við
stökkvildisstjóra

Verði háð hlið upp til bráð-
með stökkvildisstjóra eða á annan hátt
skal hafi þátt samráði við bygginga-
nefnd og stökkvildisstjóra um fráganga sítt
útbáðar.

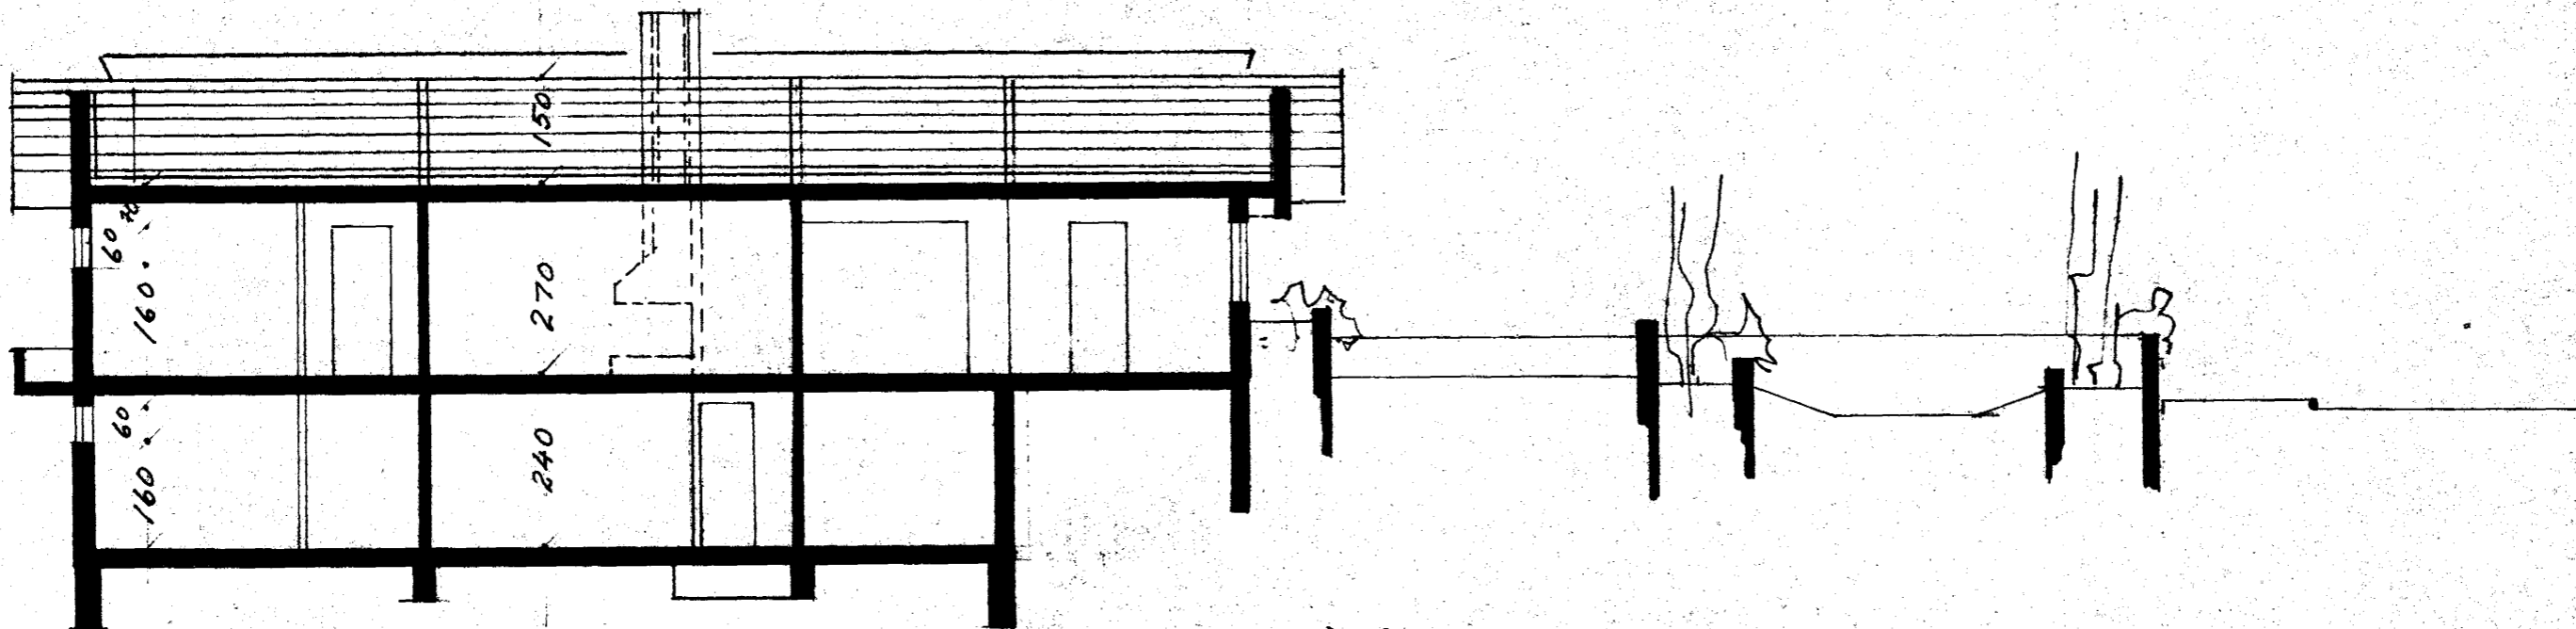

tifftopdf - www.rubissoftware.com - Demo Version

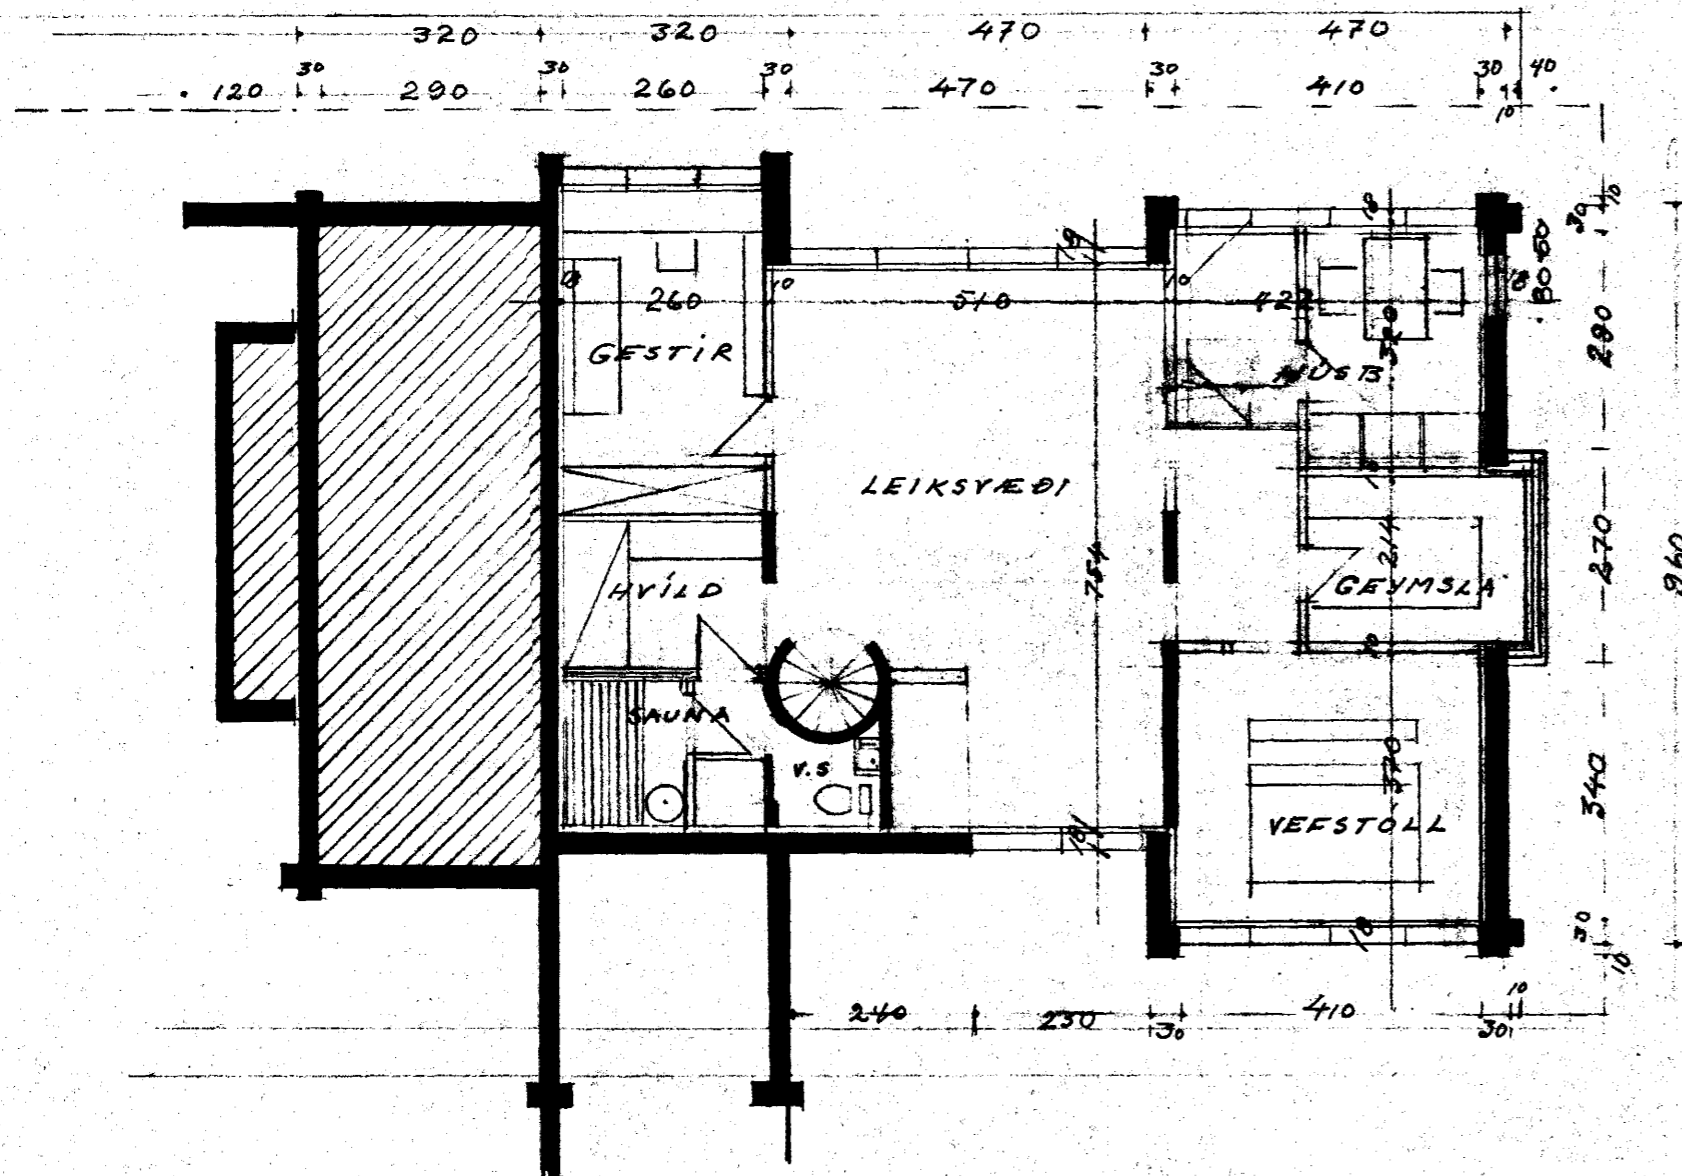

BRUTTO FLATARMÁL KJALLARA 113 m²

