



Samþykkt á fundi bygginga-
nefndar þ. 19.6. 1975
BYGGINGAFULLTRÚINN
í HAFNARFIRÐI
F. Sigurðsson

+ Ganga skal frá opnu
eldstæði í samráði við
slökkviliðsstjóra

Verði húsið hlið upp til bráðabirgða,
með öflugum eldloftum o.s.f. og annan hátt,
skal hafi fyllt samráði við byggingafulltrúa
og slökkviliðsstjóra um frágang slökk-
viliðnaðar.

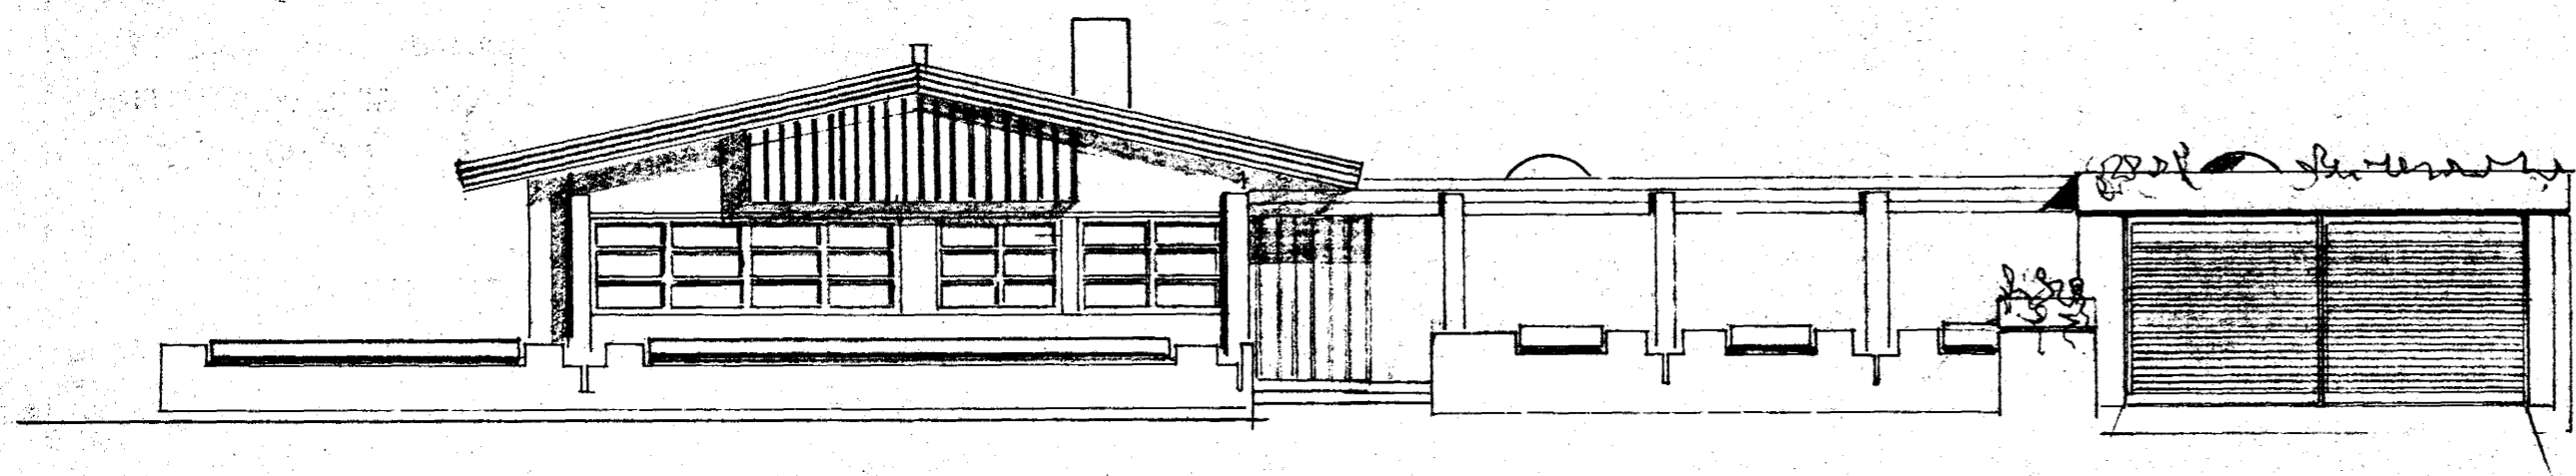


SUDUR

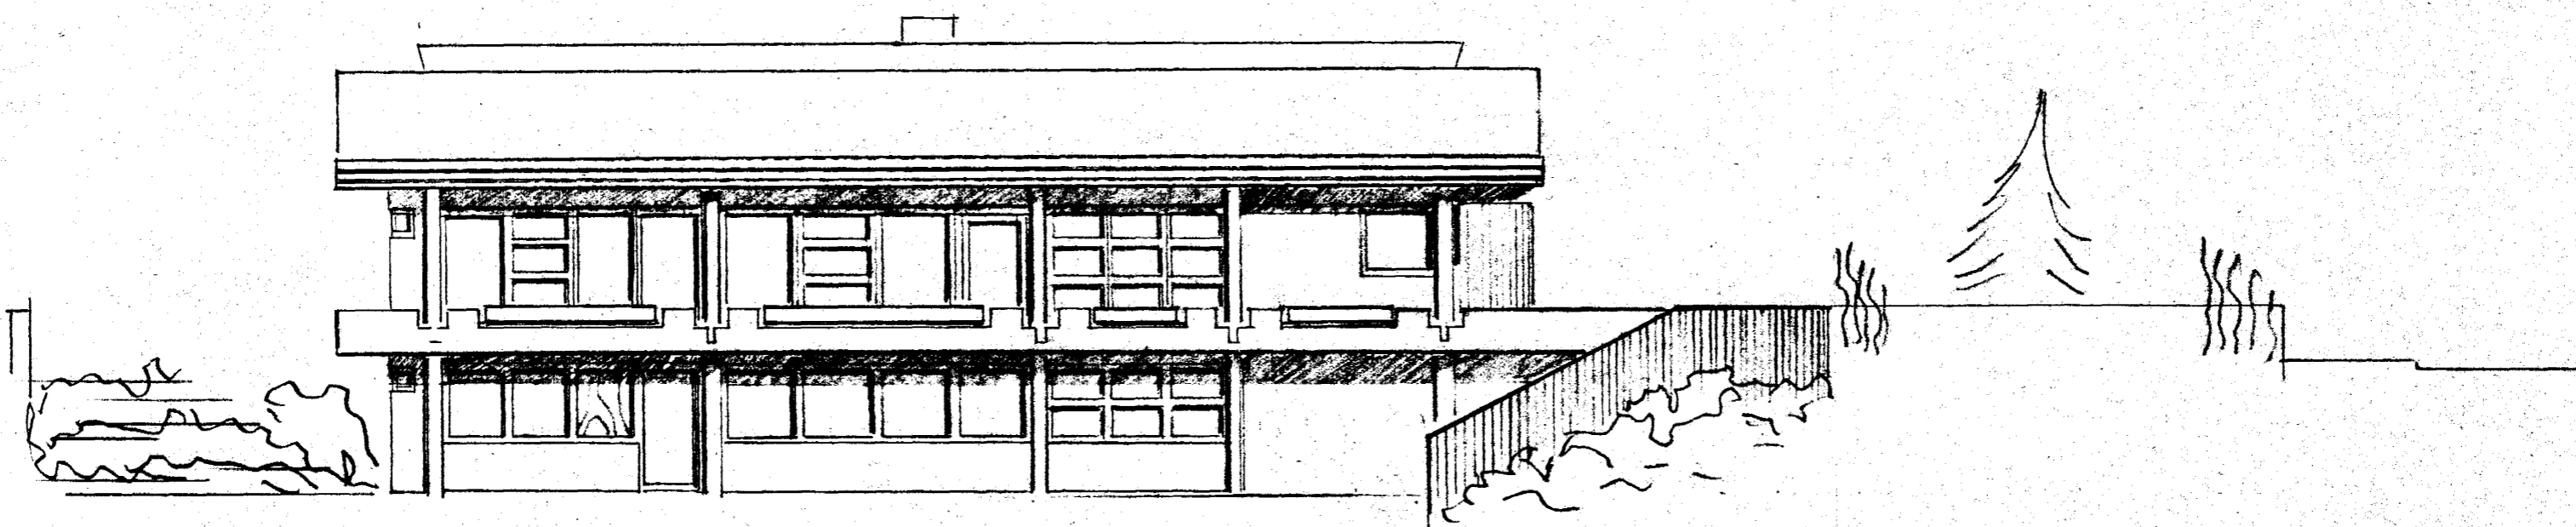


VESTUR

tifftopdf - www.rubissoftware.com - Demo Version

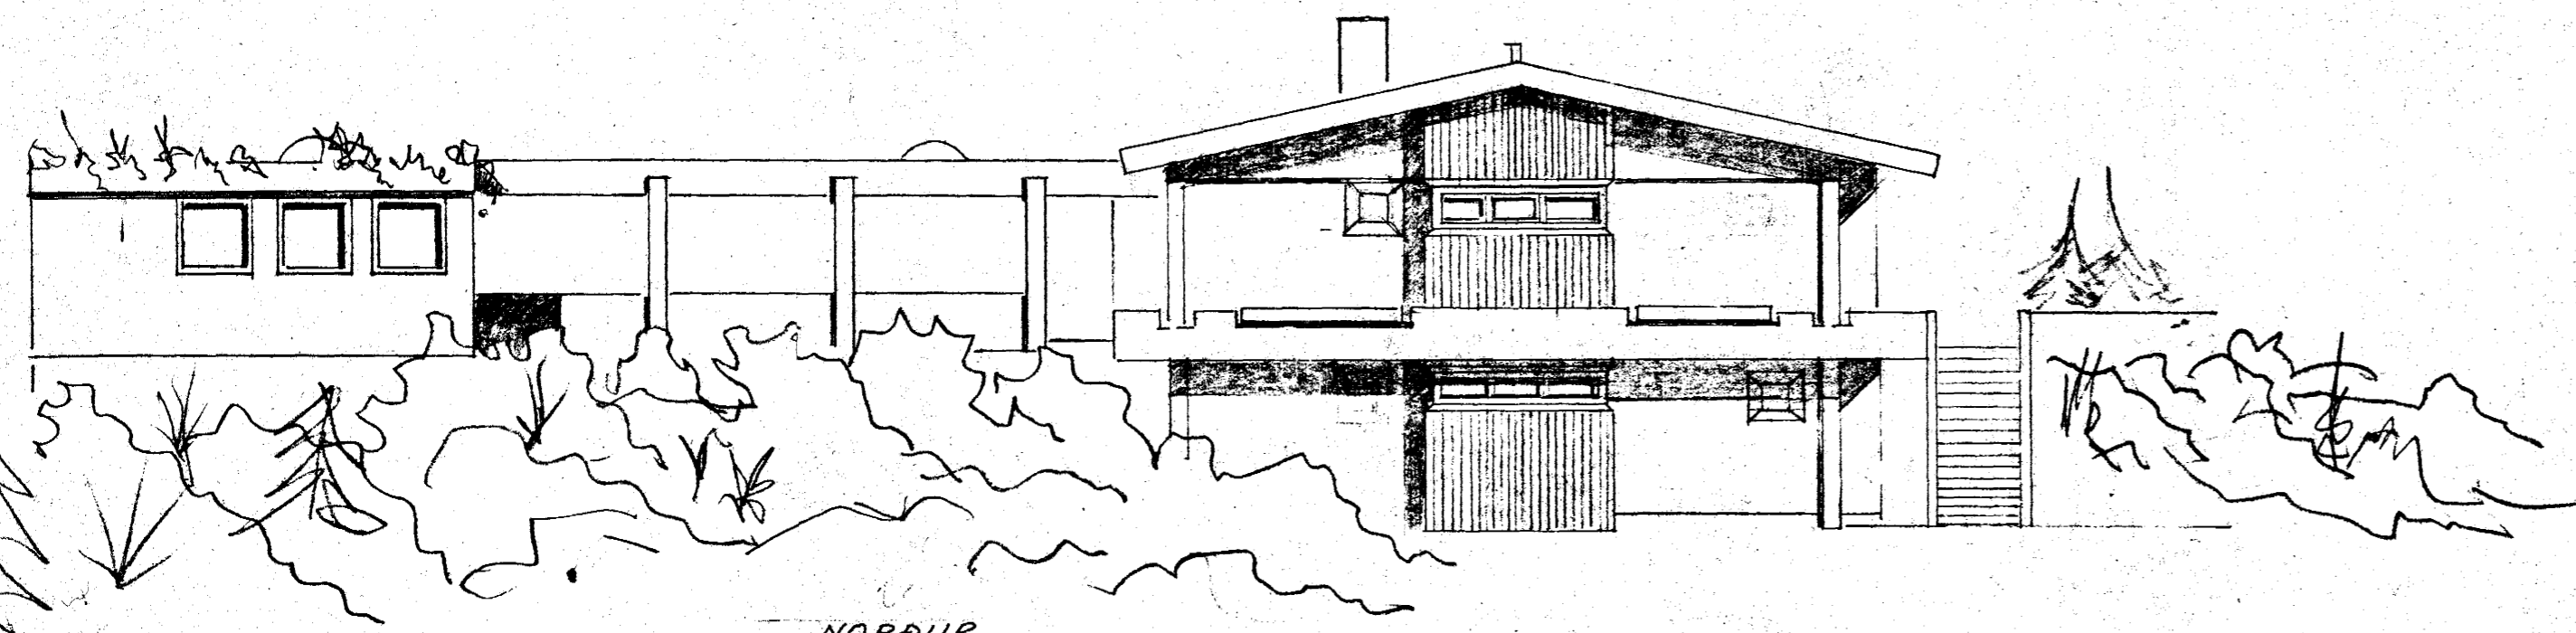

NORÐUR

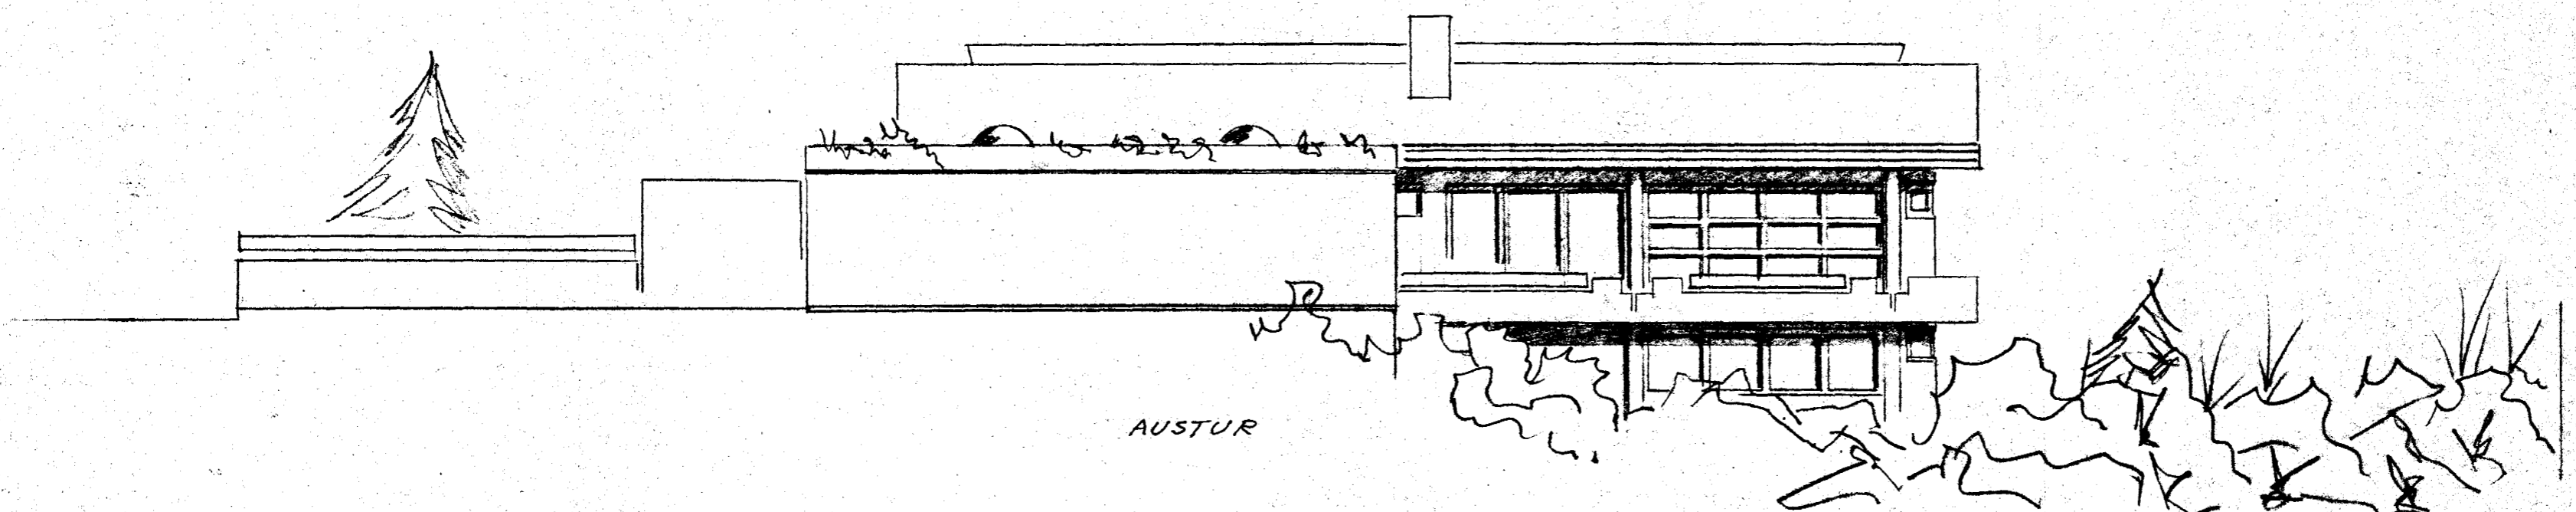

AUSTUR