



Samþykkt á fundi bygginga-
nefndar þ. 5/3 1975
BYGGINGAFULLTRÚN
Í HAFNARFIRÐI
F. Sigurðsson

Með þessum skýrningum er
með þessum skýrningum er
skali hafi fullt samþykkið við bygginga-
nefndina og skilvillisskjera um frágang sína
úthúnaðar.

Gangsa skal frá önnur
eldisferði í samráði við
skilvillisskjera

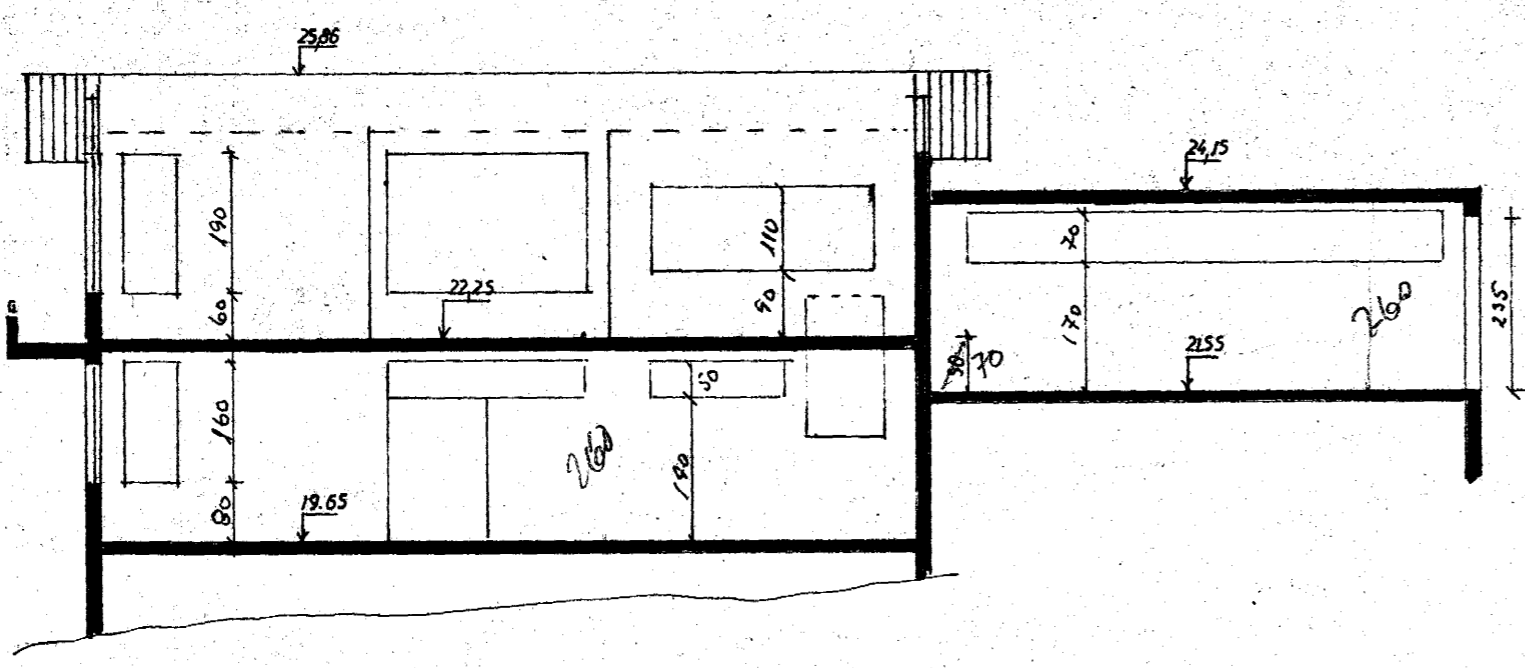


SNID A-A

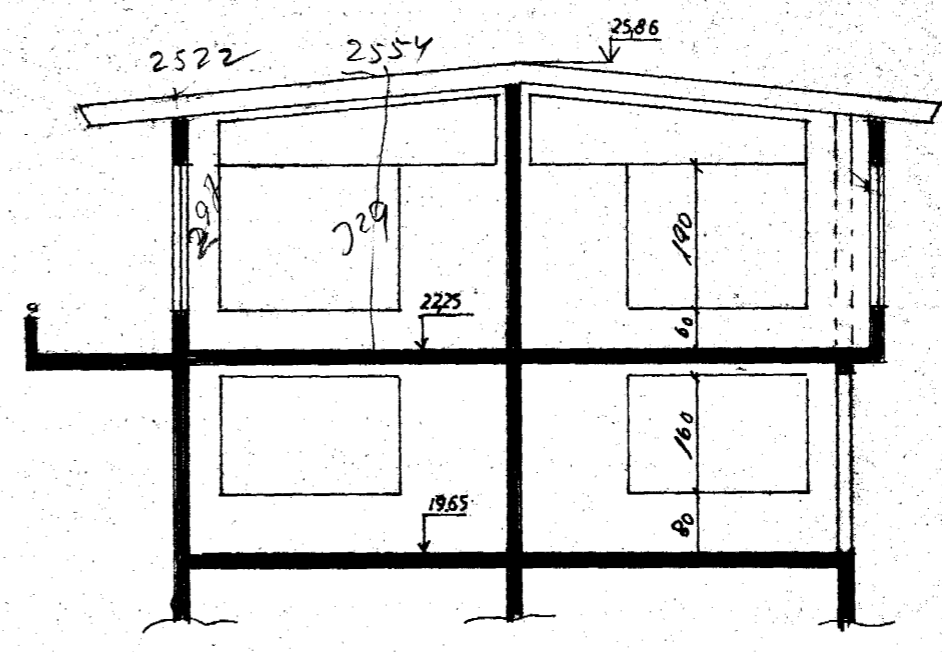


SNID C-C

$$\begin{array}{r} 329 \\ 308 \\ \hline 2: 637 \\ \hline = 3,18 \end{array}$$

tifftopdf - www.rubissoftware.com - Demo Version

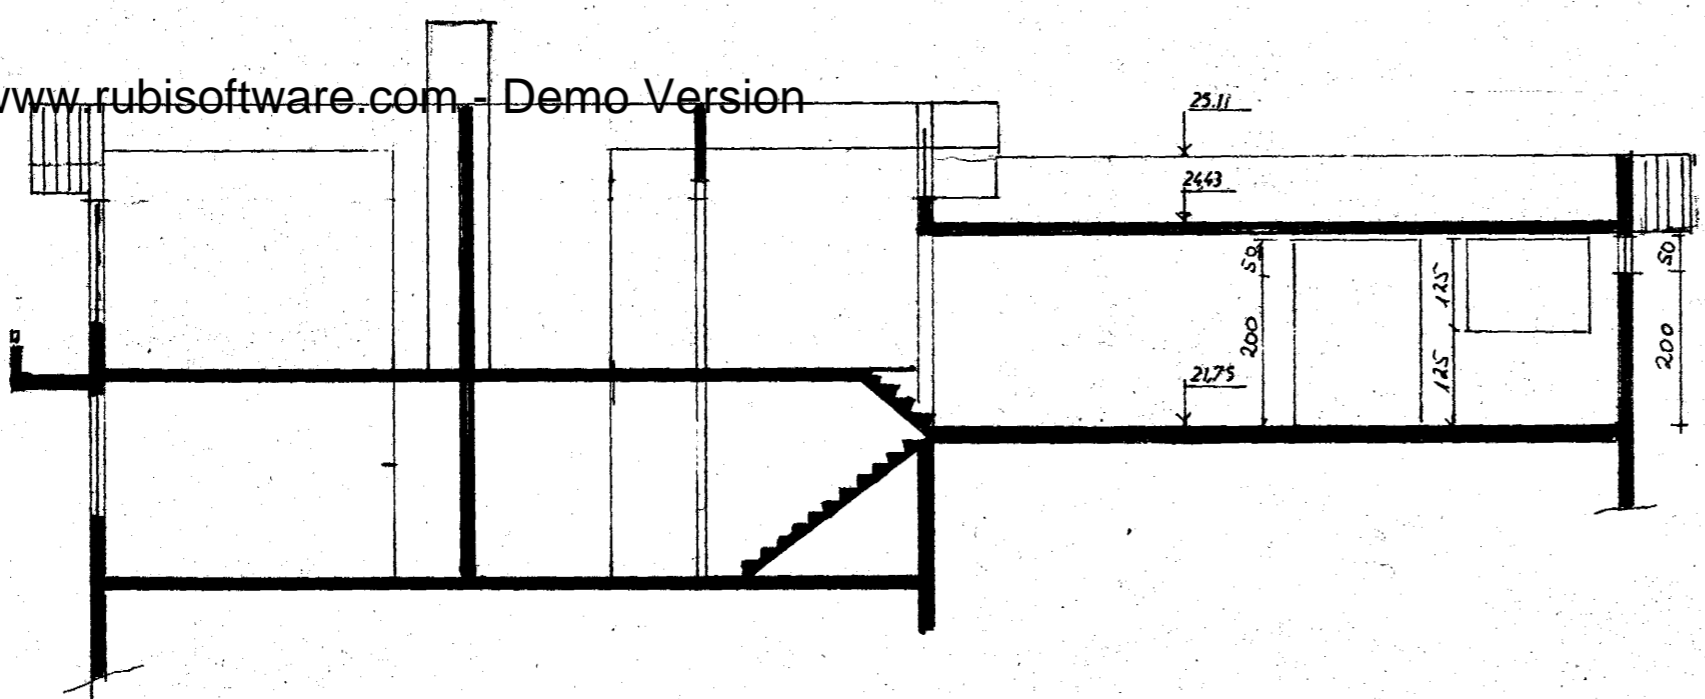

SNID B-B

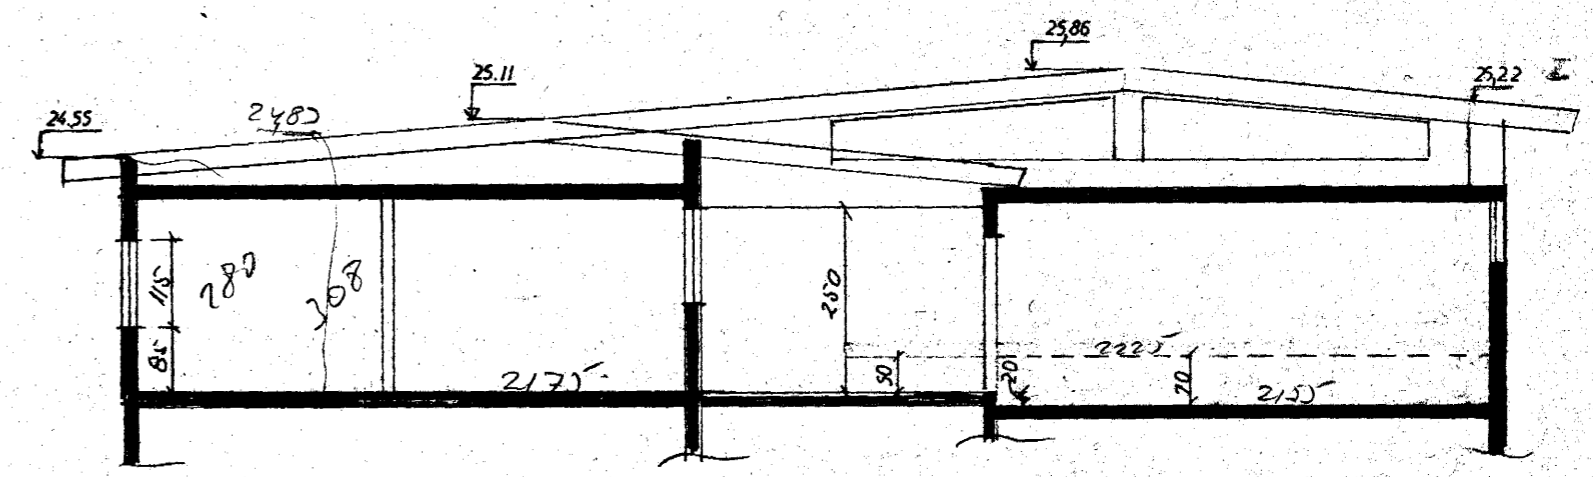

SNID D-D

VESTURVANGUR 375	MÆLIKVARDI 1:100	VERK 7505	TEIKN NR 3
SNID	Hannað: FB Teiknað: FB	Yfirfarið: Samb: FB	DAGS MARS 75
JÓHANN GUNNAR BERGPÓRSSON VERKFR MVFI STRANDGÓTU 11 — HAFNARFIRÐI — SÍMI 53315	BREYTT		