



GRUNNMYND. HÆÐAR 1:100

KJALLARA
1 HÆÐ

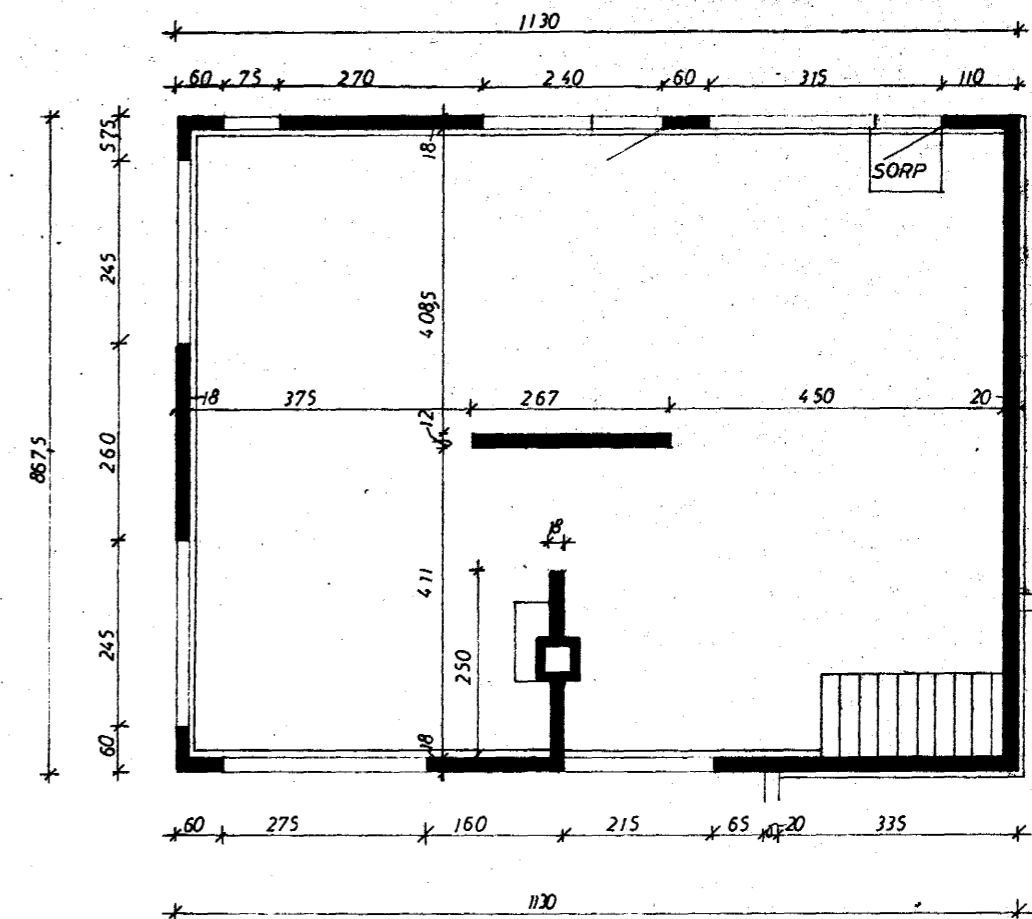

GRUNNMYND KJALLARA 1:100

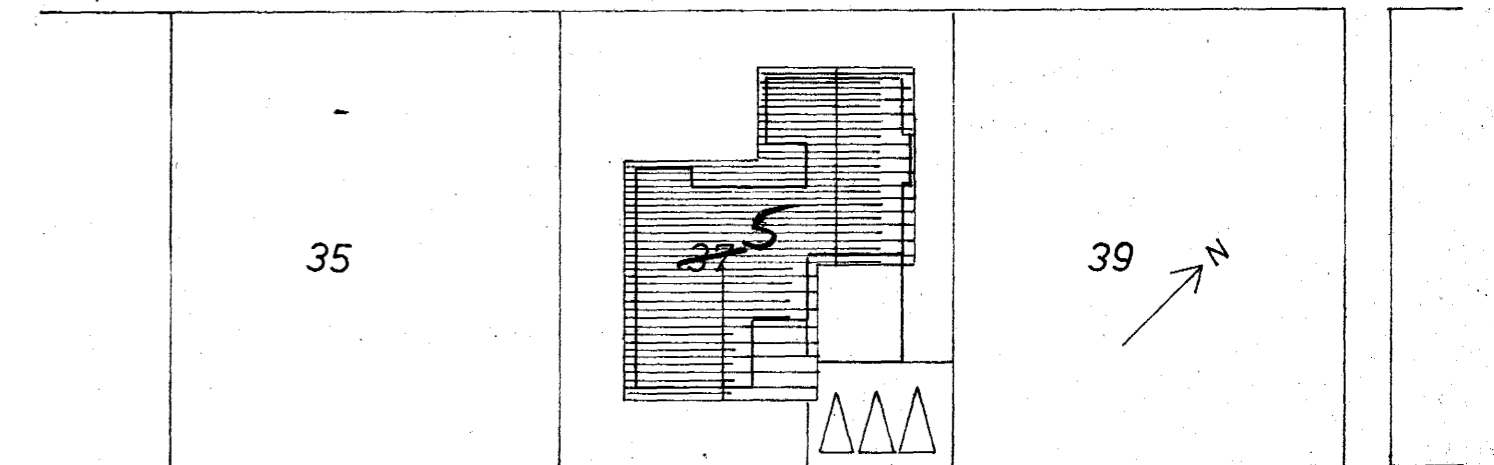

VESTURVANGUR

AFSTADA 1:500

Samþykkt á fundi bygginga-
nefndar þ. 5/10 1975
BYGGINGAFULLTRÚI N
Í HAFNARFIRDI
F. Gunnarsson

Verkið er tekið upp til breytinga
með skýringum eða á annan hátt,
ef slíkt er nauðsynlegt vegna breytinga
á byggingarfulltrúi.

Ganga skal frá önnu
eldstæði í samráði við
slökunarskipti.


| | | | |
|---|------------------------------|---------------------|------------------|
| VESTURVANGUR 37.5 | MÆLIKVARÐI 1:100 1:500 | VERK 7505 | TEIKN NR 2 |
| GRUNNMYNDIR OG AFSTADA | Hannað: Teiknað: | Yfirfarir: Samþ: | DAGS OKT. '75 |
| JÓHANN GUNNAR BERGPÓRSSON VERKFR MVFI STRANDGÖTU 11 — HAFNARFIRDI — SÍMI 53315 | BREYTT | | |