


SKÝRINGAR:
 REIKNAD ER MED OFNUM SJA OFNASKRA
 STILLIHNÉ OG LOFTSKRUFU A ÖLLUM ÖFNUM
 DANFOSS RAVL LOKAR A ÖLLUM OFNUM NEMA OFNUM
 NR. 7, 8, 9, 10, 11, 12, 19, 23, 24, 25, 26, 5, 18.
 ÞAR SEU DANFOSS FJVR PIPUR VENJULEGAR SVARTAR
 SKAL MALA MED ASFALTMALNINGU OG EINANGRA
 MED MINNST 20 mm GLERULLARHÖLKUM OG
 VEFJA MED PLASTDÜK.
 VEGGJAEINANGRUN A.M.K. 2 1/2" PLAST.
 ÞAKEINANGRUN A.M.K. 4"
 TVÖFALT GLER I GLUGGUM.
 PÍPUR LIGGI I EINANGRUN ÚTVEGGJA EDA
 I GÓLFRAUFUM.
 — TAKNAR RAS (HEITAR PÍPUR)
 - - - - - BAKRAS (KALDAR PÍPUR)

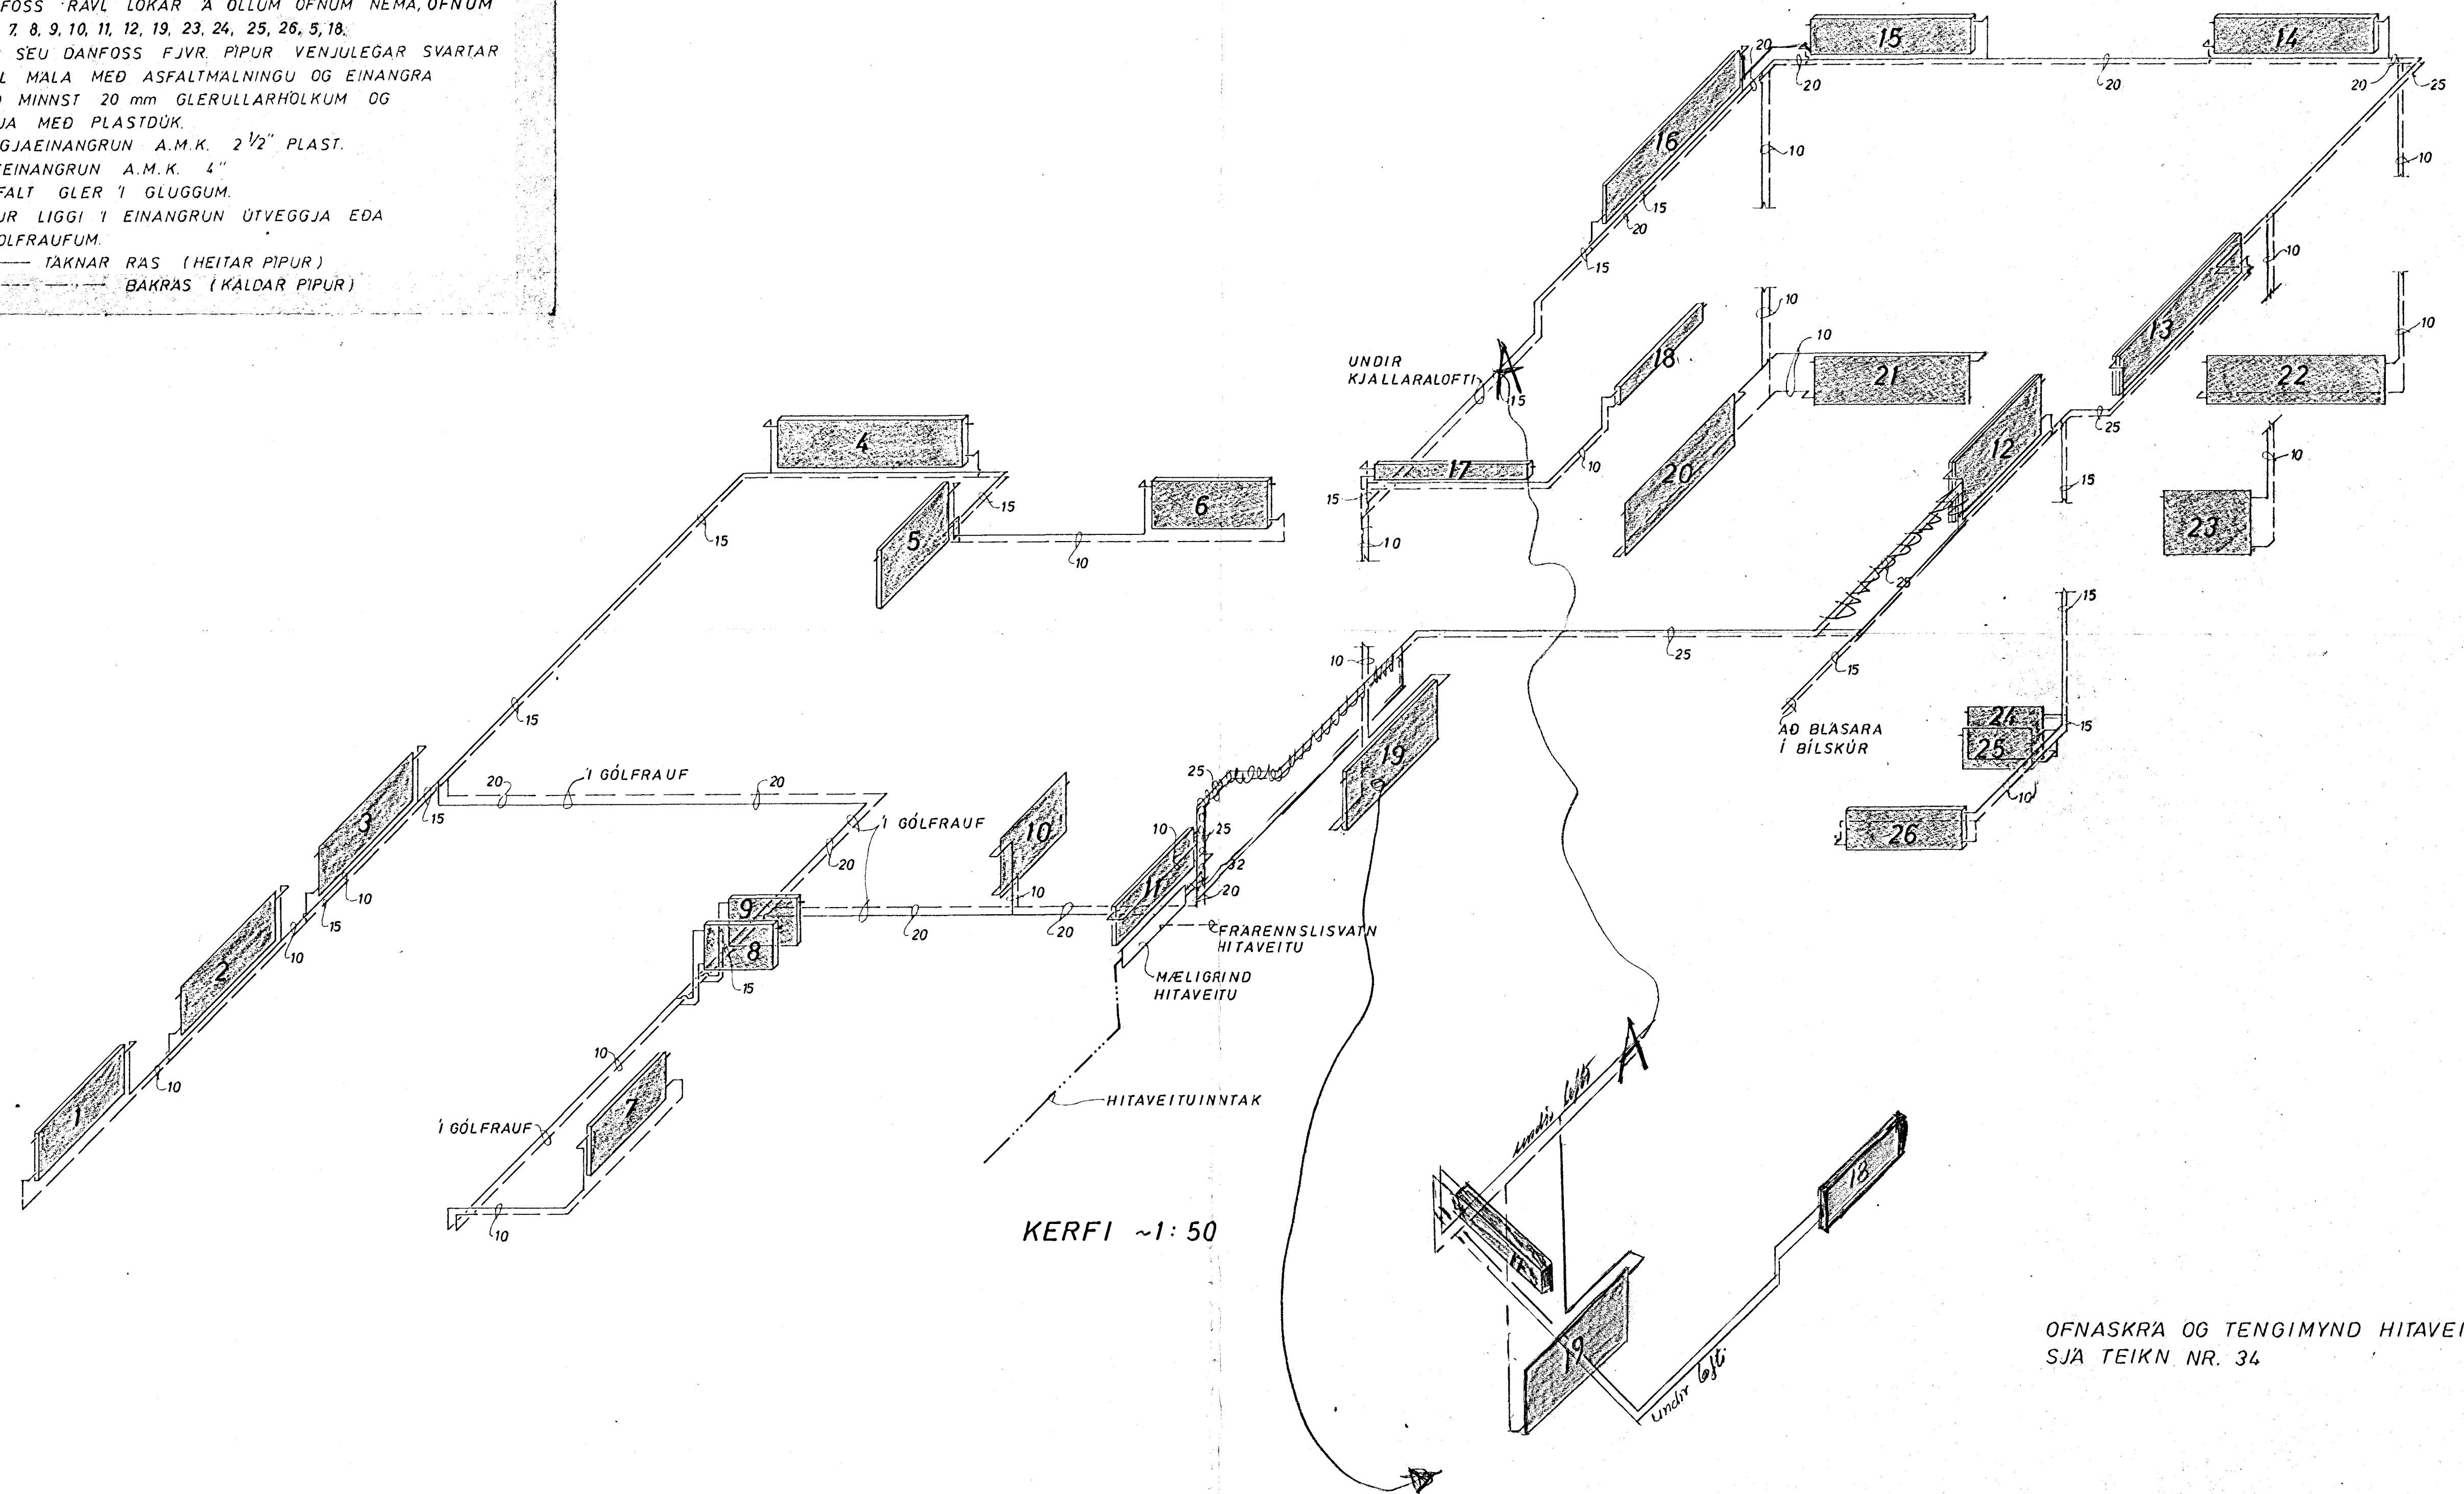

KERFI ~1:50

OFNASKRA OG TENGIMYND HITAVEITU
 SJA TEIKN NR. 34

| | | | |
|--|----------------------|------------------------|------------------|
| VESTURVANGUR 315 | MÆLIKVARDI ~1:50 | VERK 7505 | TEIKN NR. 3.3 |
| HITALÖGN - KERFI | Hannað: [Signature] | Yfirfarið: [Signature] | DAGS MARS 75 |
| JÓHANN GUNNAR BERGPÓRSSON VERKFR. MVFI | Teiknað: [Signature] | Samb.: [Signature] | BREYTT |
| STRANDGÖTU 11 - HAFNARFIRÐI - Sími 53315 | | | |