SKÝRINGAR:

———	KALT VATN
——·——·——	HEITT
——·——·——	KALDAVATNSKRANI
——·——·——	HEITA
	RENNILOKI
	——·——·—— MEÐ SPINDLI UPPÚR JÖRÐ.
	EINSTREYMISLOKI
	VATNSMÆLIR
GV	GARÐVATN
SL	SLÖNGUKRANI

PÍPUR SKULU EINANGRAÐAR MEÐ 20mm GLERULLARHÓLKUM OG VAFÐAR MEÐ PLASTDÚK
ALLT EFNI, PÍPUR OG FITTINGS SKAL VERA GALVANISERAÐ.
KERFI SKAL PRÓFA MEÐ KÖLDU VATNI OG 6 KG/cm² ÞRÝSTINGI.
BALLOFIX RENNILOKAR SÉU VIÐ HVERT TÆKI
EINSTREYMISLOKI VIÐ ÞVOTTAVÉLAR.
FRÁGANGUR INNTAKS OG LOFTPÚÐAR
SKV. FORSKR. VATNSV. R.V.

LOFTPÚÐI

EFST Á ÖLLUM LÓÐRÉTTUM
STOFNUM SKAL VERA 30 cm
LANGUR LOFTPÚÐI, ÞVERMÁL JAFNT
OG SVERASTI HLUTI STOFNSINS TALIÐ
FRÁ GREININGU VIÐ AÐALAÐFÆRSLUÆÐ

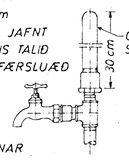

EINNIG SKAL VERA SAMSKONAR
LOFTPÚÐI Á HLIÐARGREINUM, SEM
LENGRI ERU EN 8 M. ÞVERMÁL JAFNT
OG SVERASTI HLUTI HLIÐARGREINAR.

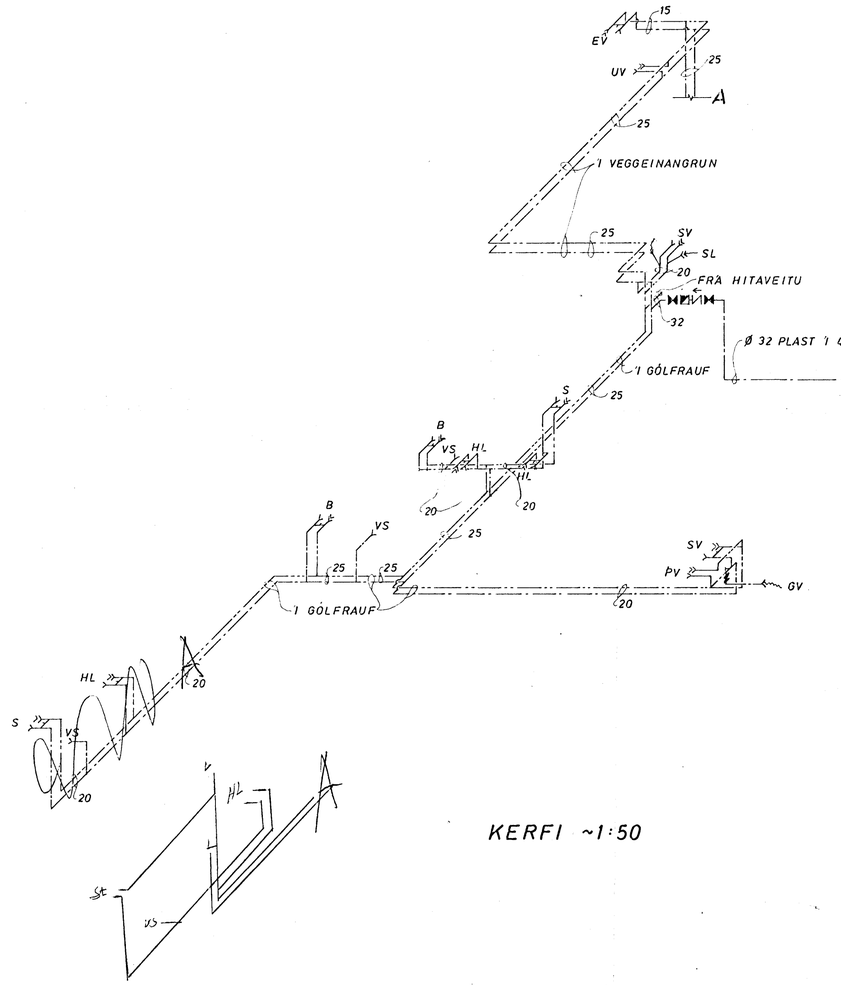

KERFI ~1:50

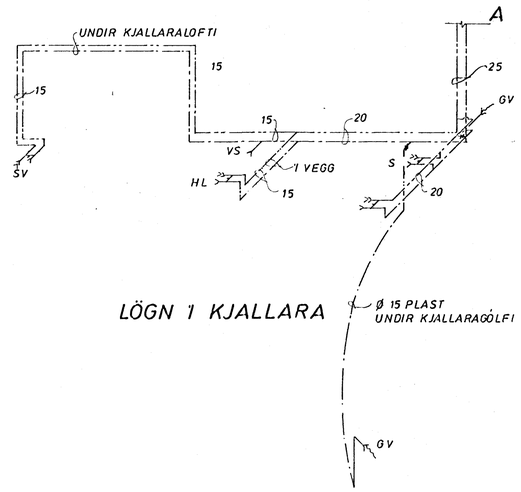

LÖGN Í KJALLARA

VESTURVANGUR 375	MÆLIKVARÐI ~1:50	VERK 7505	TEIKN NR 2.6
VATNSLÖGN - KERFI	Hannað: Teiknað:	Yfirfarið: Samþ:	DAGS MARS '75
JÓHANN GUNNAR BERGÞÓRSSON VERKFR MVFÍ STRANDGÖTU 11 — HAFNARFIRÐI — SÍMI 53315	BREYTT		