


Samþykkt á fundi bygginga-
nefndar þ. 14. 5 19 75
BYGGINGAFULLTRÚGINN
Í HAFNARFIRDI


F. Sigurðsson

Verði húsó hitað upp til trád-birgða,
með olíukyndisgjáttum eða á annan hátt,
skal hafi til samráði við byggingafulltrúa
og slökkviliðsstjóra um fræguang slíks
útbúnaðar.

Ganga skal frá opna
eldstæði í samráði við
slökkviliðsstjóra

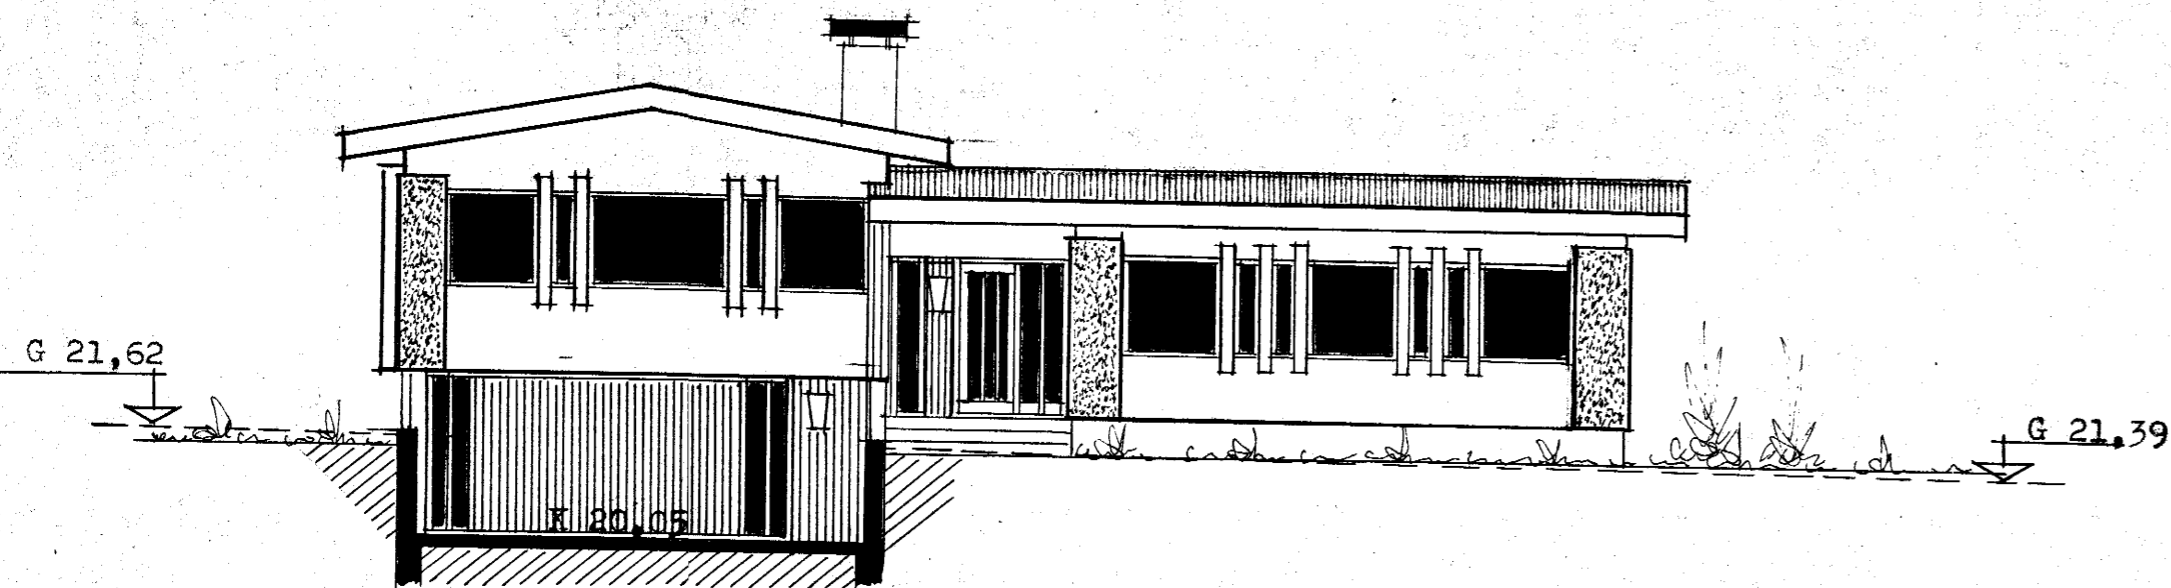


norð - austur

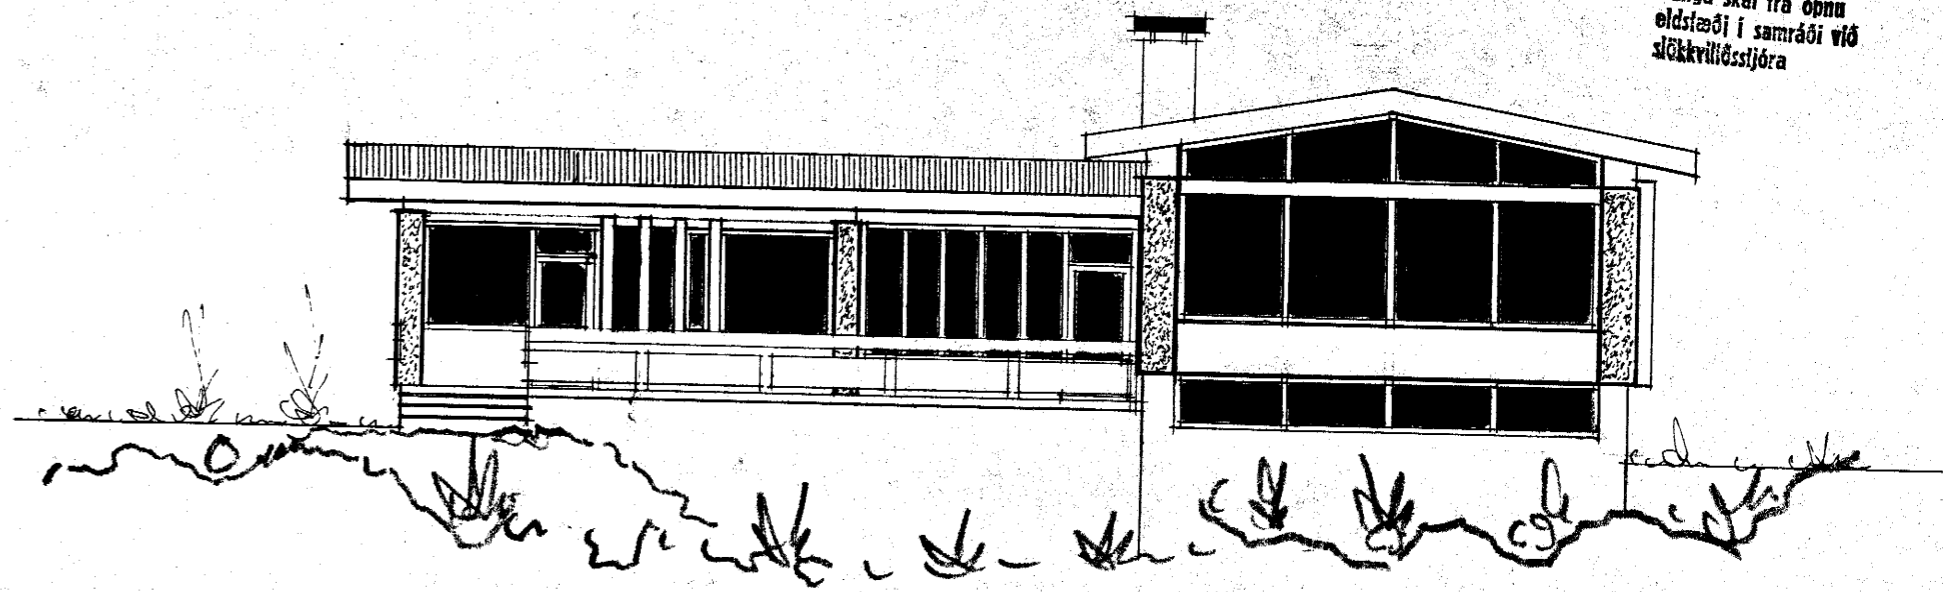


suð - vestur

tifftopdf - www.rubissoftware.com - Demo Version

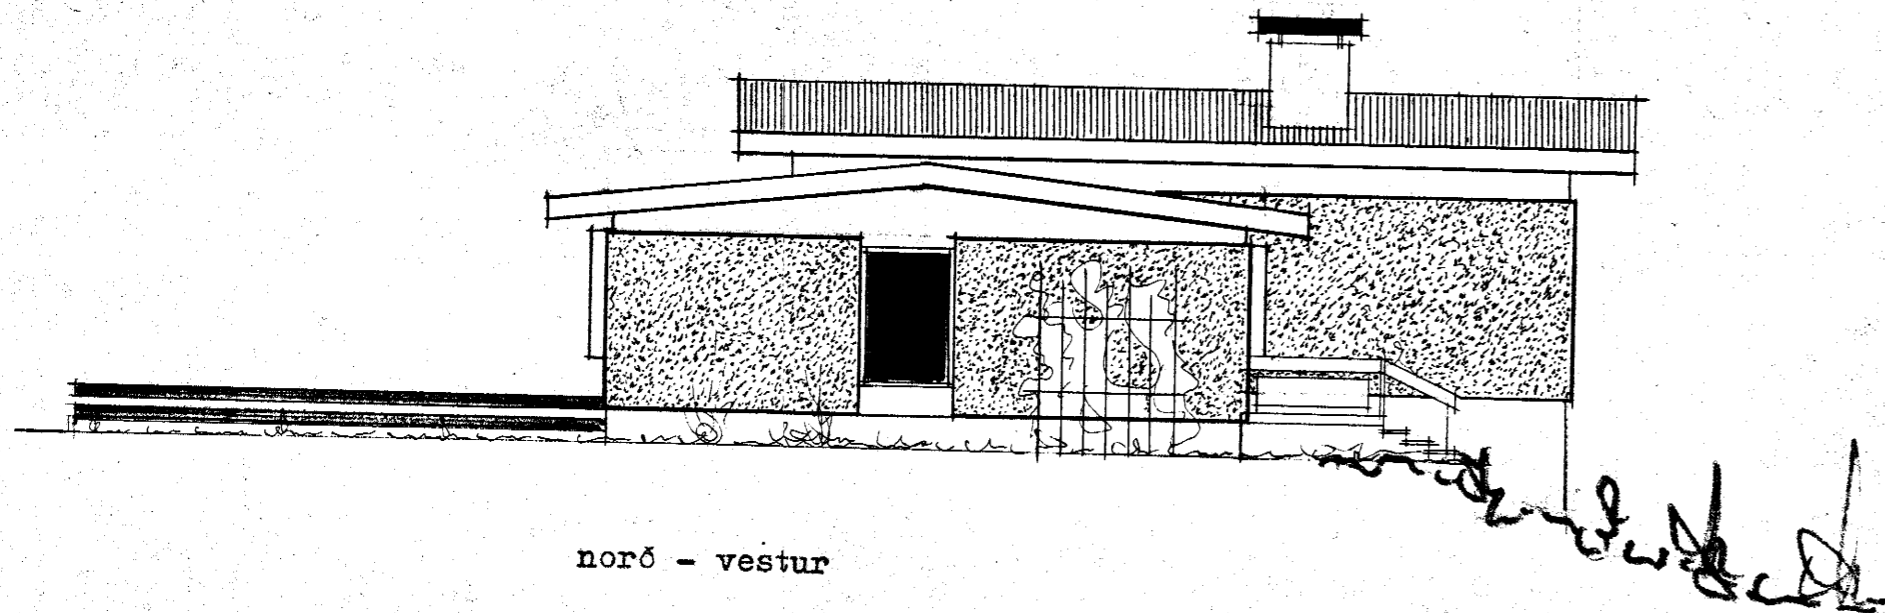

norð - vestur

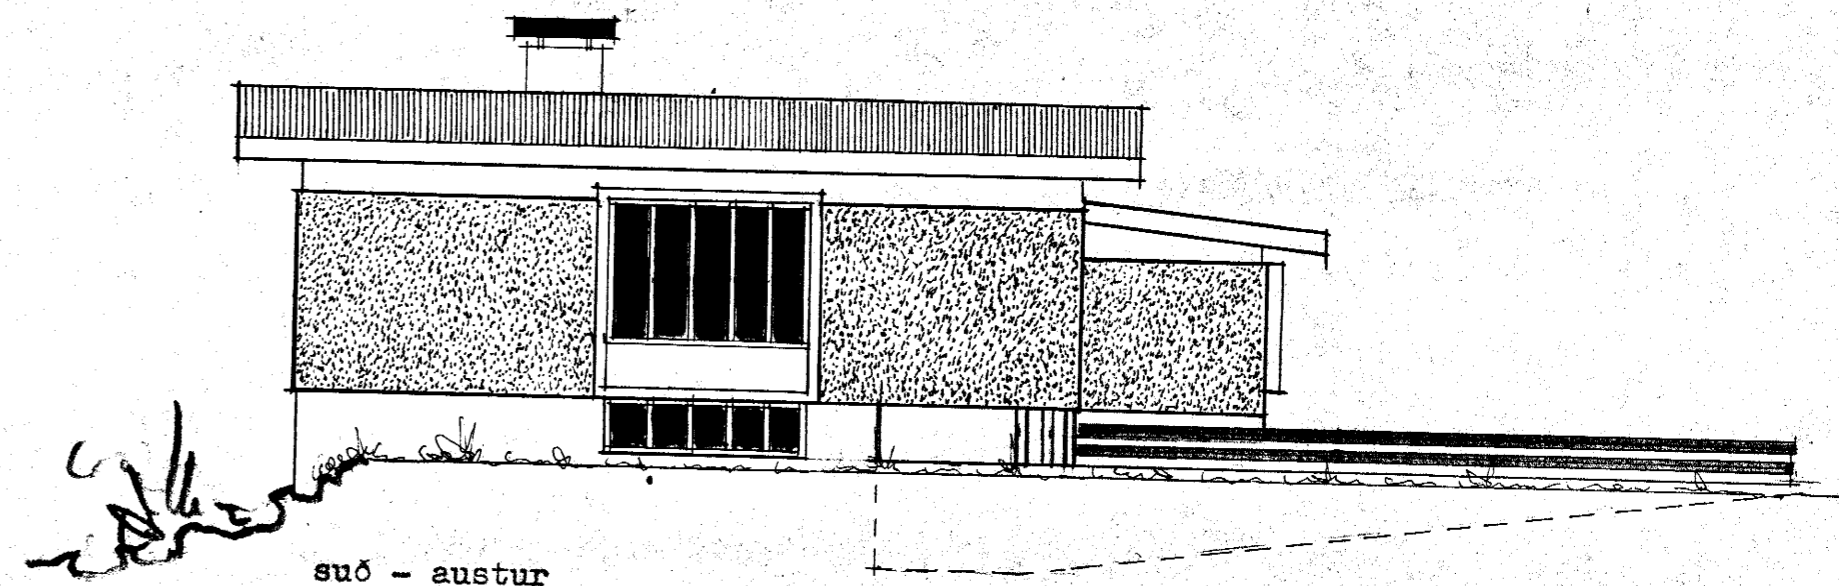

suð - austur

Breitt í júní 1975

Þjartan Sveinsson

Reykjavík í maí 1975

Þjartan Sveinsson