



suð - austur

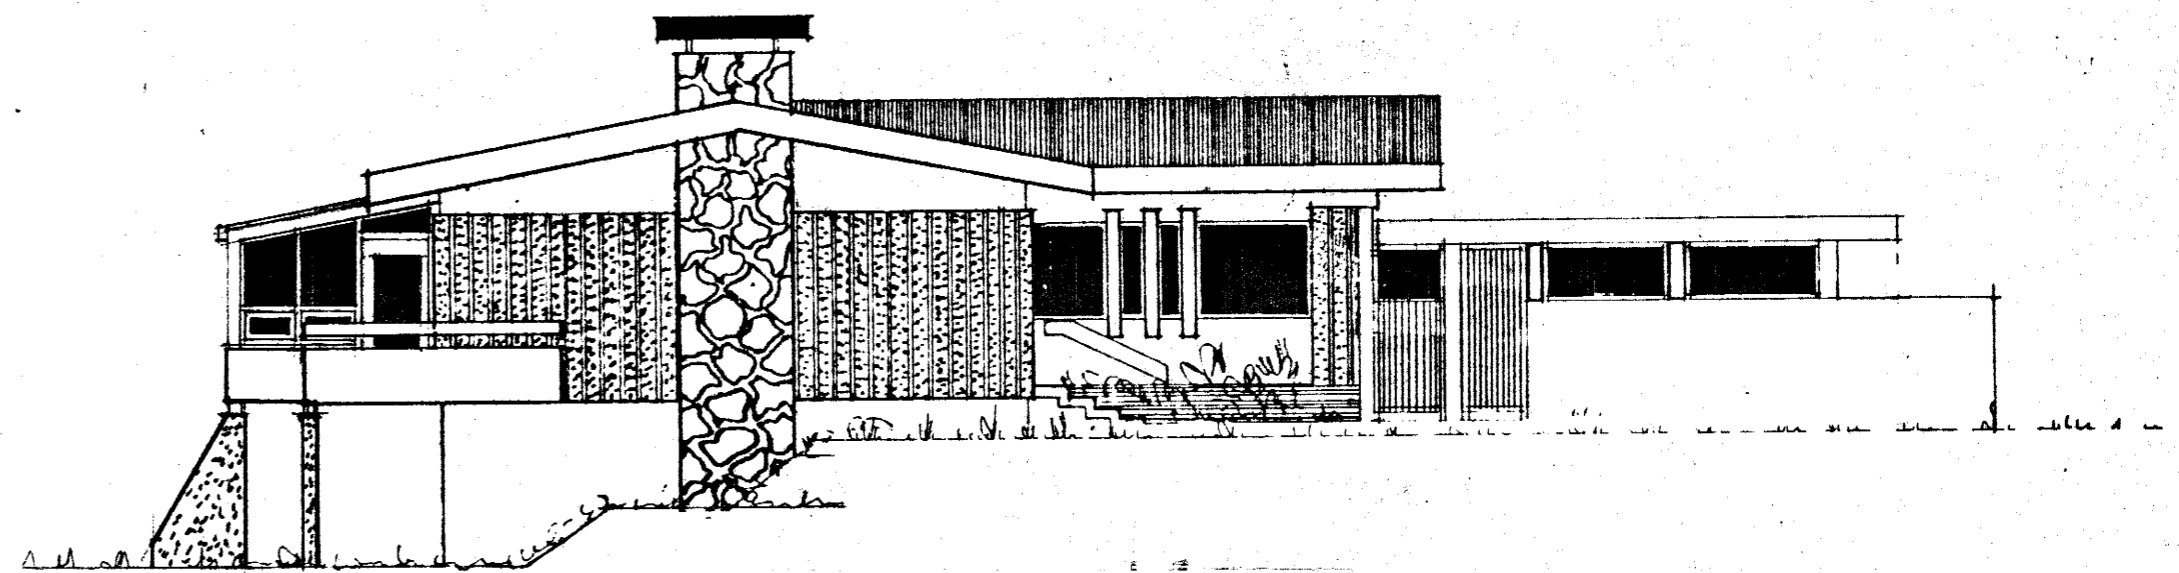


suð - vestur

tifftopdf - www.rubissoftware.com - Demo Version

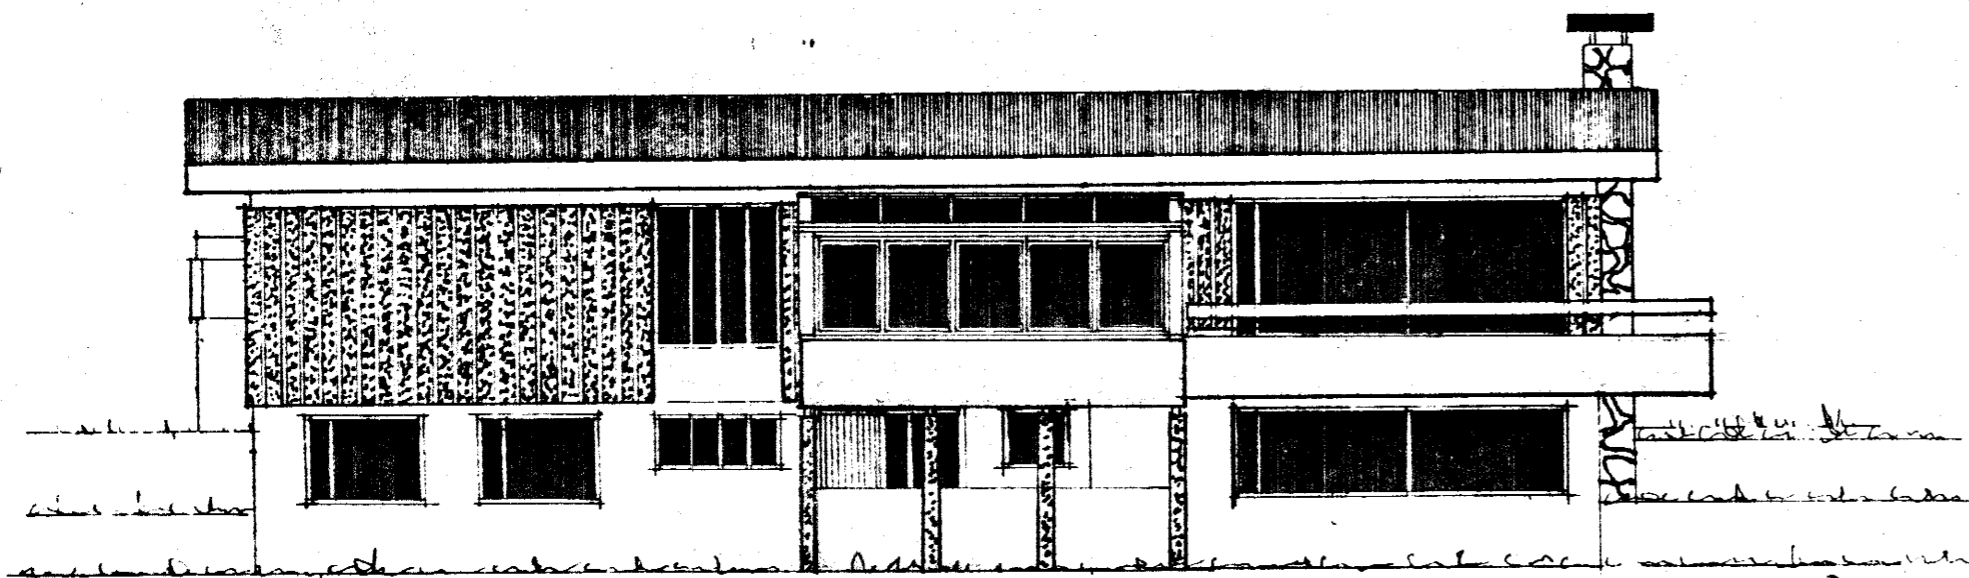

norð - vestur

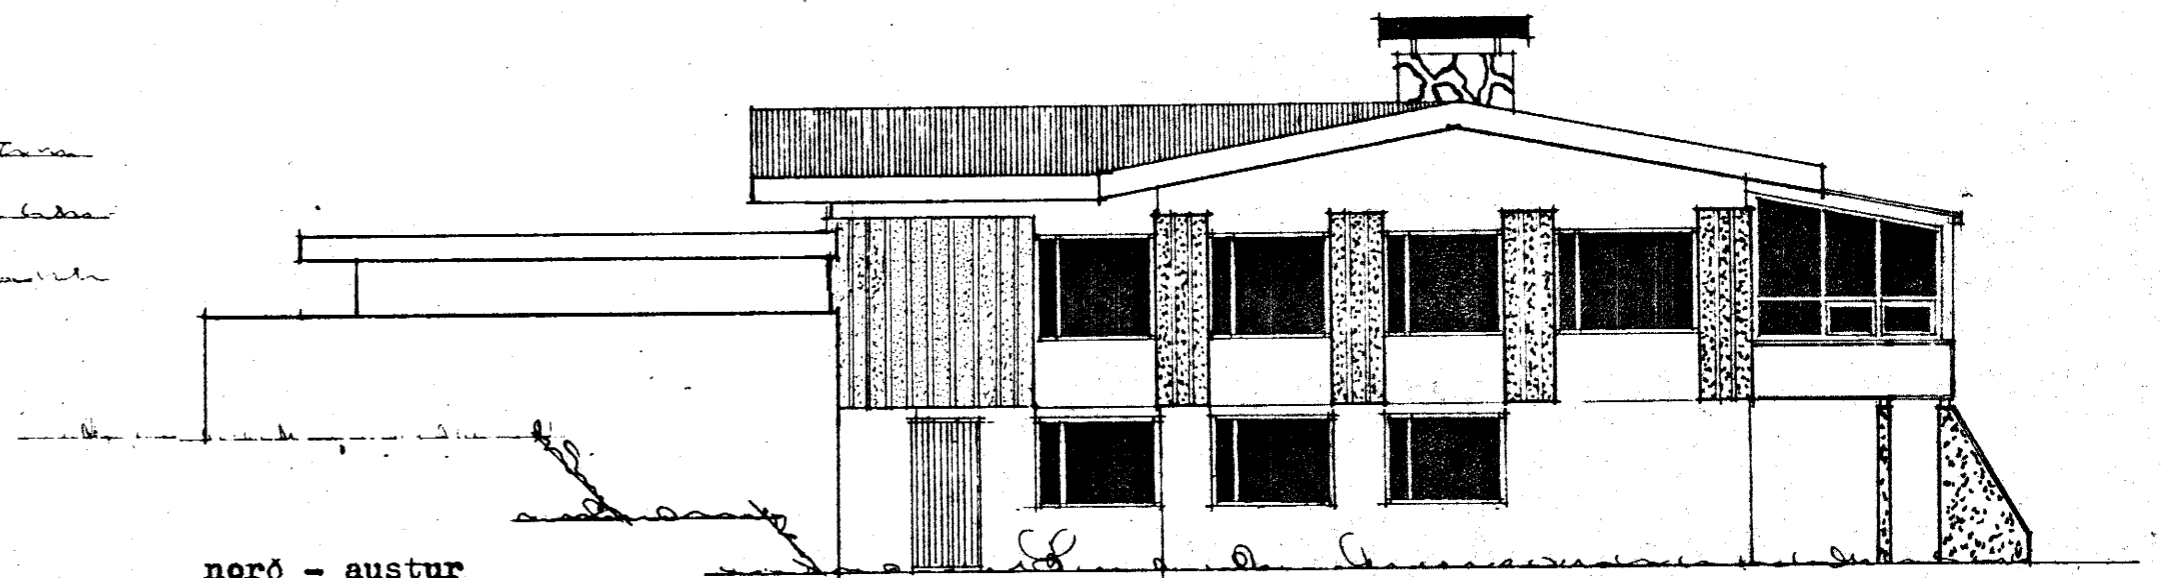

norð - austur

*Samf.
Þingri Jónsson
Vesturvang 8.*

*Samþ. hefti
Jóni Þ. Berg. Utv. 5.*

HÚS TEIKNAD Í ÁGÚST 1975 BREYTT Í DES. 1976 AF KJARTANI SVEINSSYNI.
SÓLSTOFA TEIKNAD Í JÚNÍ 1987 SÍGURÐUR ÞORVARÐARSON BYGGINGAFRÆÐINGUR B.FÍ.
STRANDGÓTU II 220 HAFNARFIRÐI SÍMI 651510.

Sigurður Þorvarðarson