


Samþykkt á fundi bygginga-  
nefndar þ. 17/9 75  
15/12 1976  
BYGGINGAFULLTRUINN  
Í HAFNARFIRDI  
*S. Þjartan Þinnsson*



Ganga skal frá önnur  
eldstæði í samræði við  
sökkvildarjóra

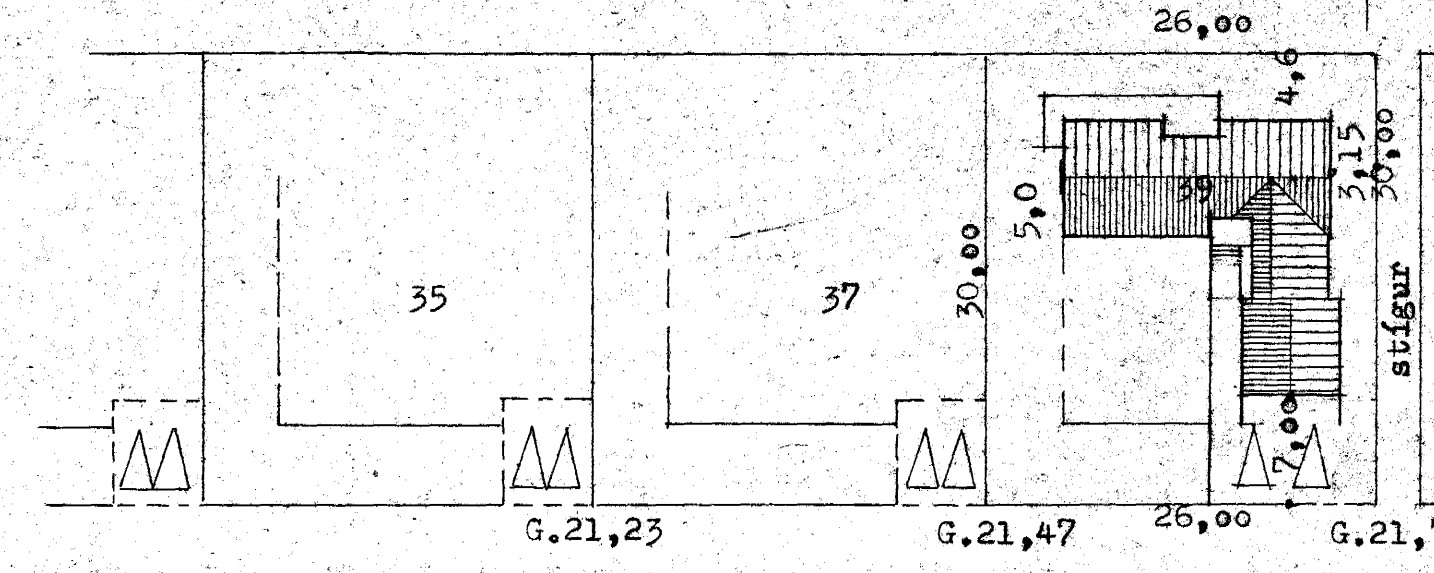

Vesturvangur


G.21,36

G.21,61

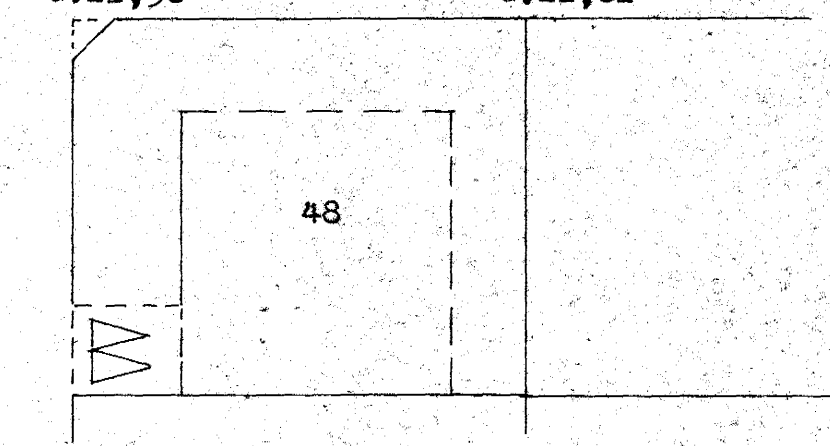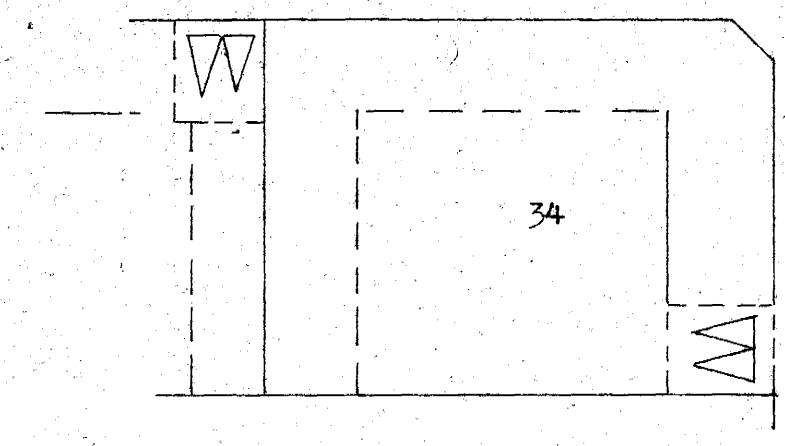


Afstöðumynd M.1:500


Flatarmál húss 144,33 m.<sup>2</sup>  
Flatarm. bílsk. og geymslu 52,10 m.<sup>2</sup>  
alls 196,43 m.<sup>2</sup>

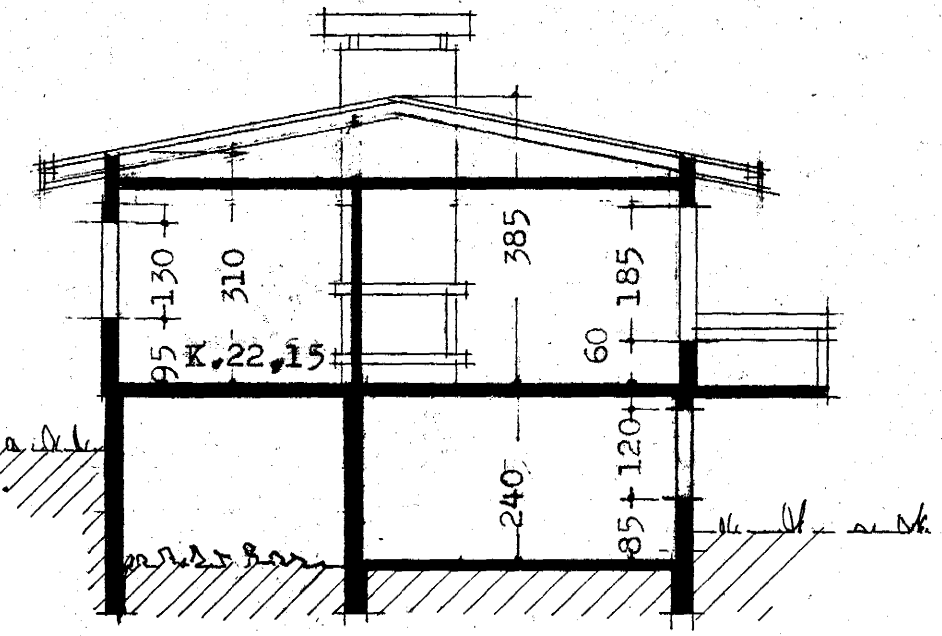

Skurður A-A

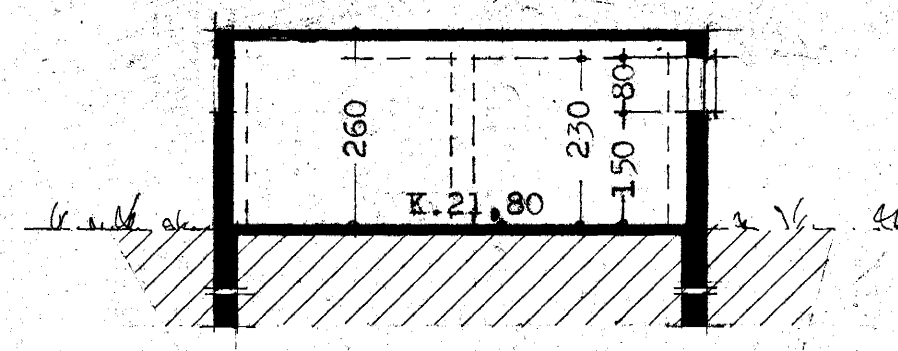

Skurður B-B

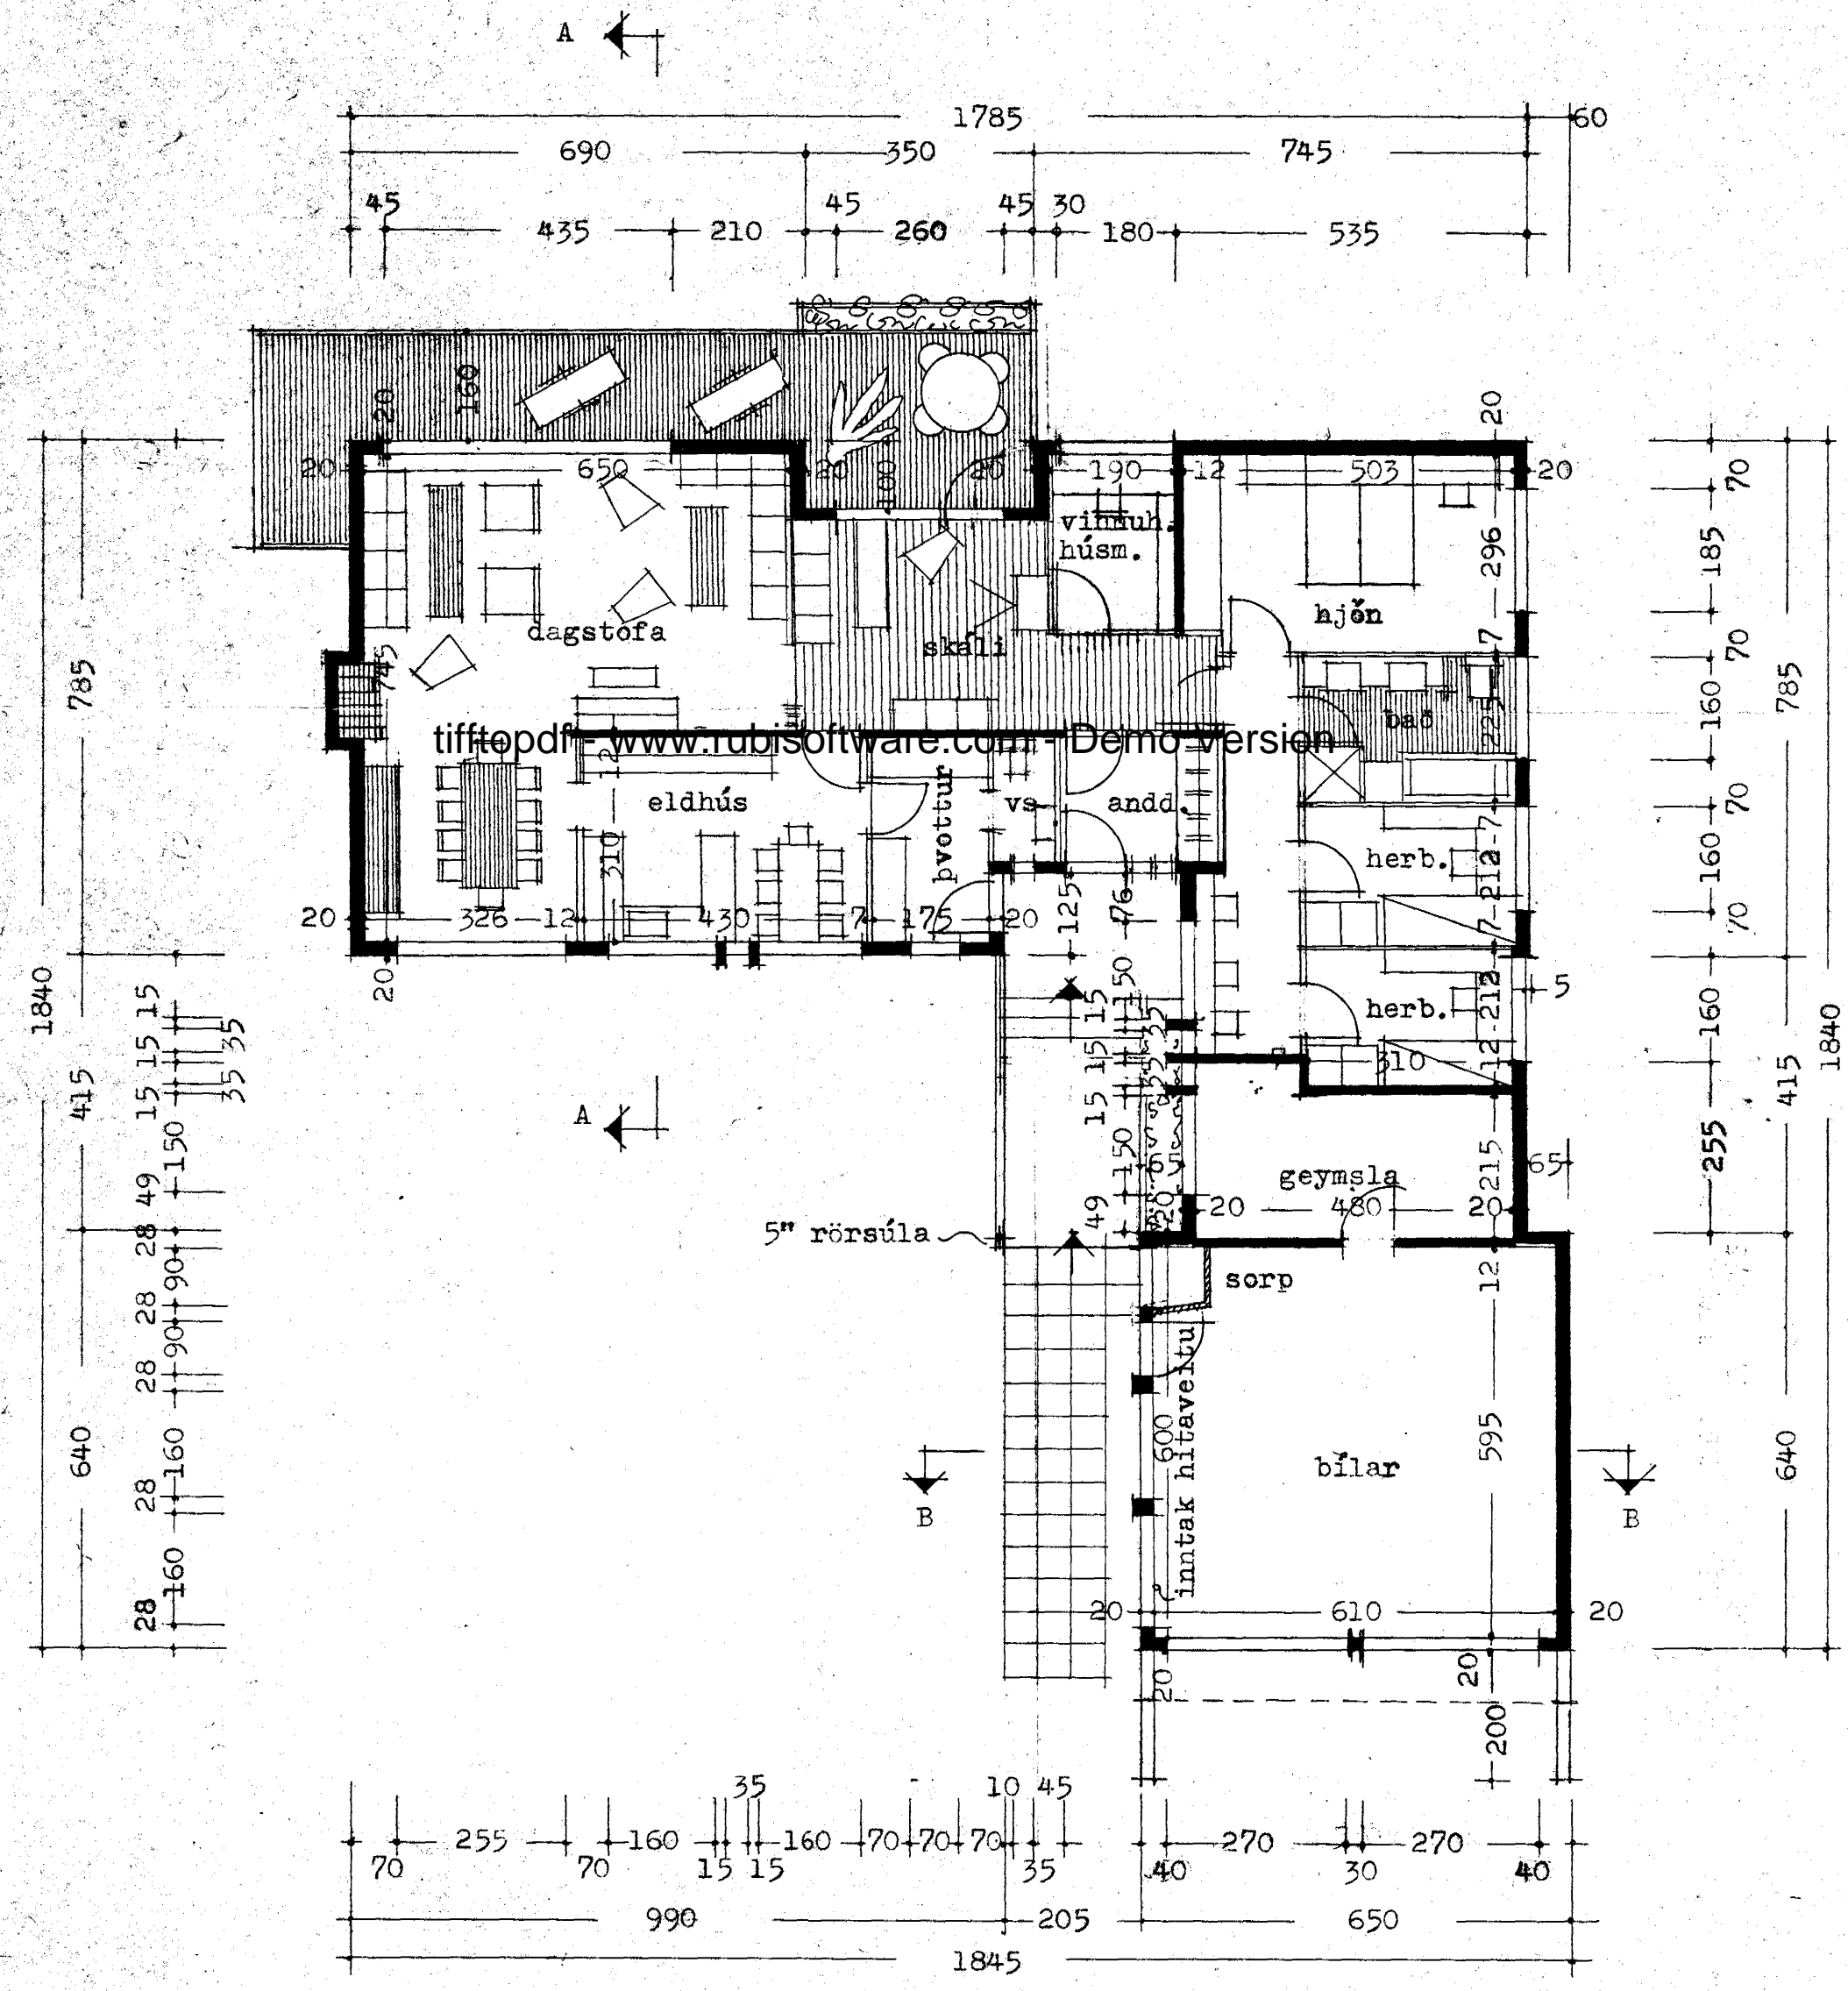

grunnmynd

Breytt í des. 1976

Reykjavík í ágúst 1975

*Þjartan Þinnsson*

*Þjartan Þinnsson*