



Samþykkt á fundi bygginga-  
nefndar þ. 17. 9. 75  
15/12 1976  
BYGGINGAFULLTRÚGIN  
Í HAFNARFIRÐI  
*E. Sigurðsson*

Þanga skal frá opnu  
eldstæði í samráði við  
stjórnvöldssjóra

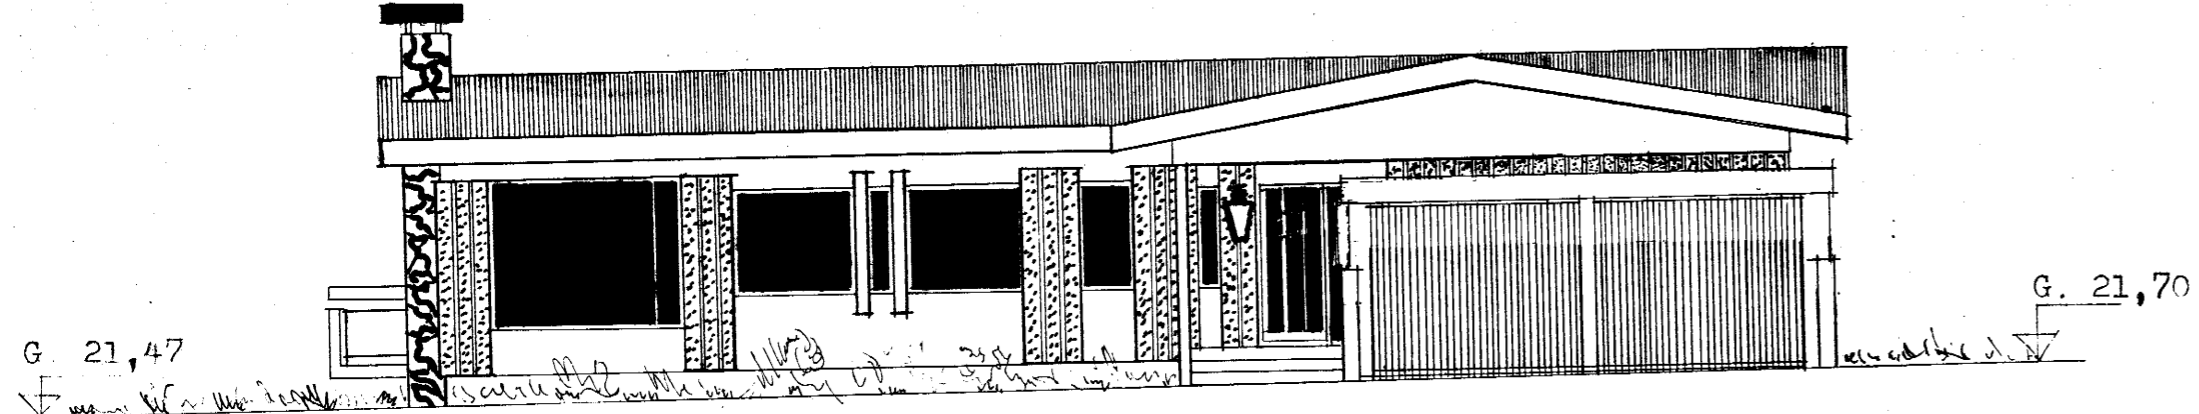


suð - austur

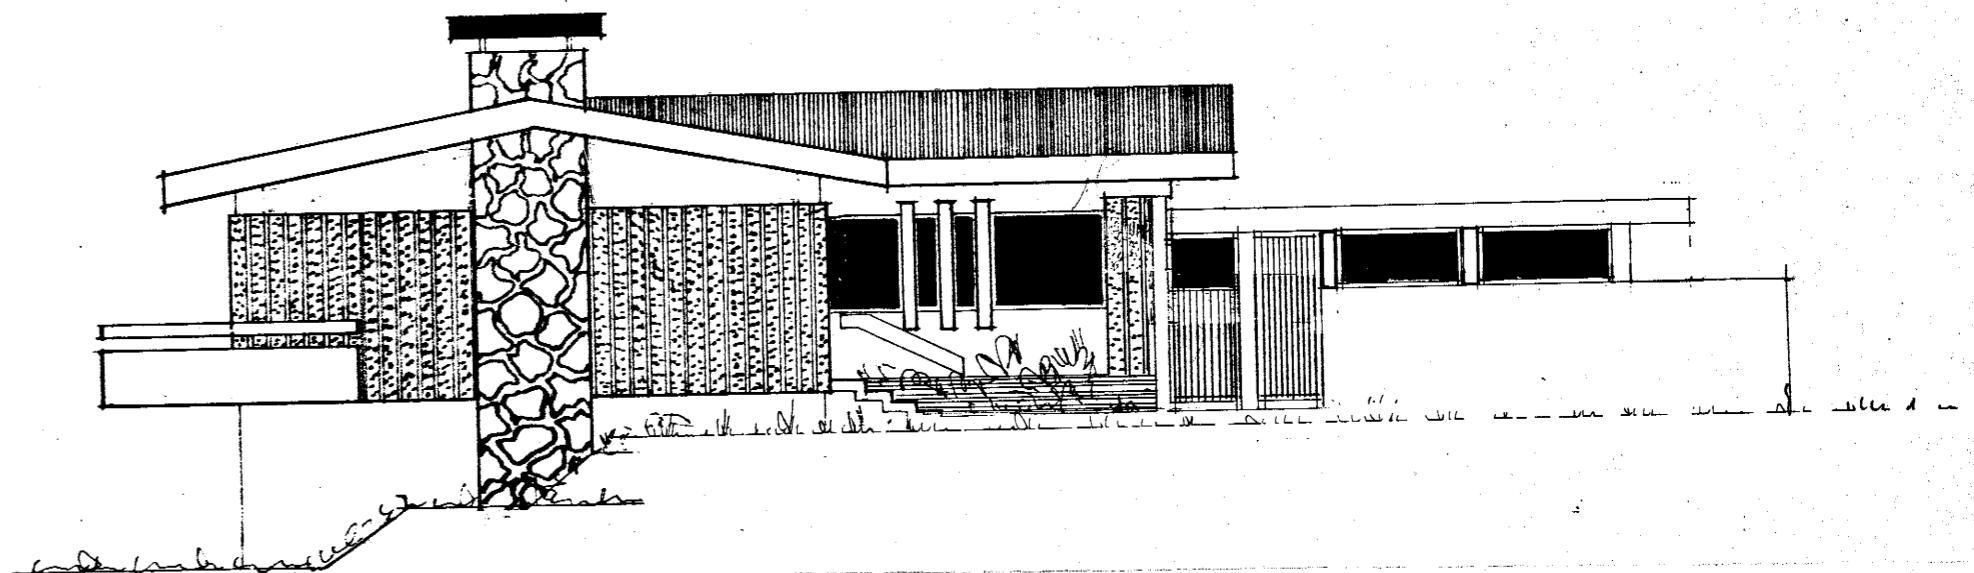


suð - vestur

tifftopdf - www.rubissoftware.com - Demo Version

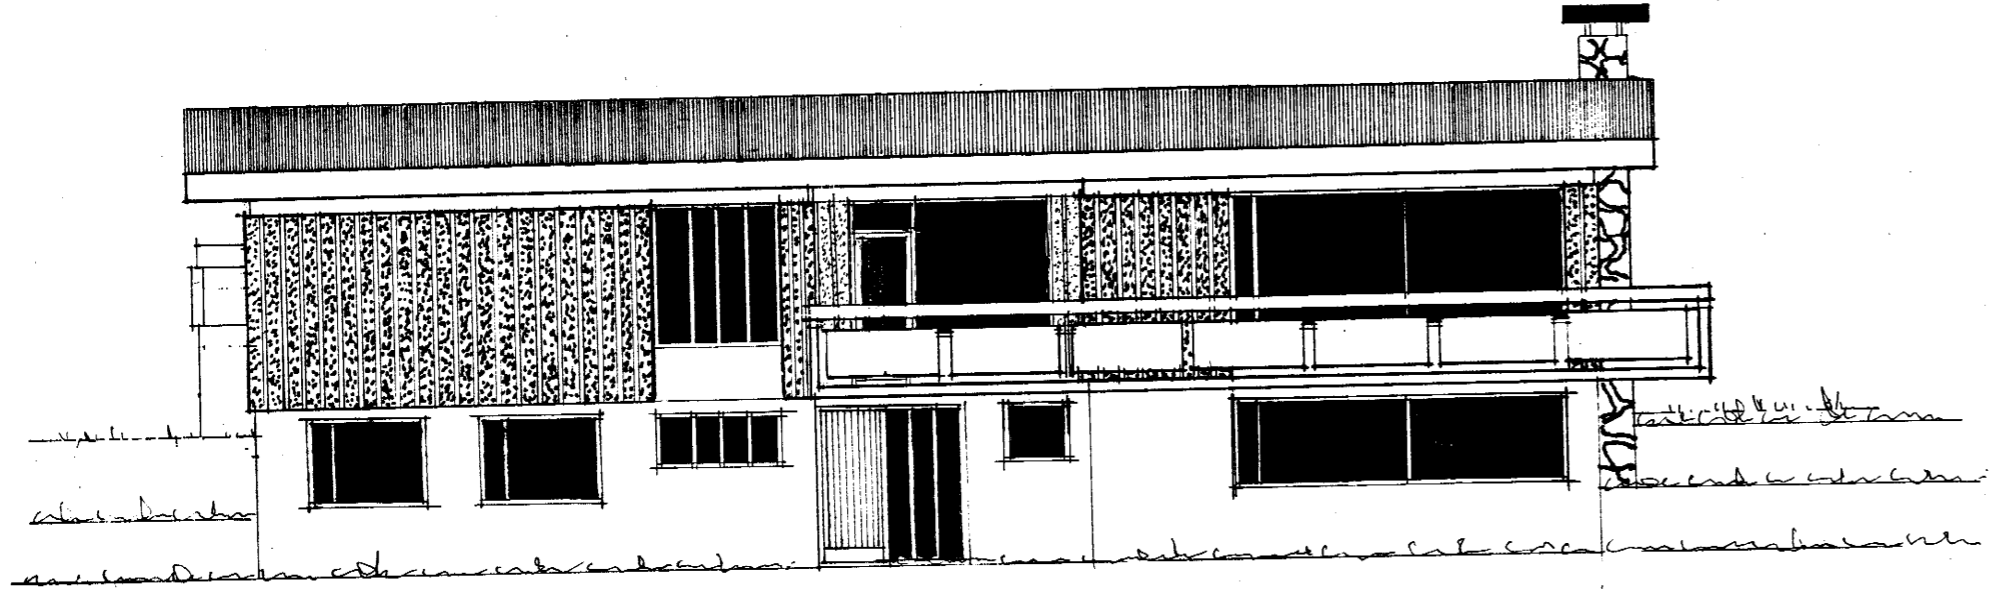

norð - vestur

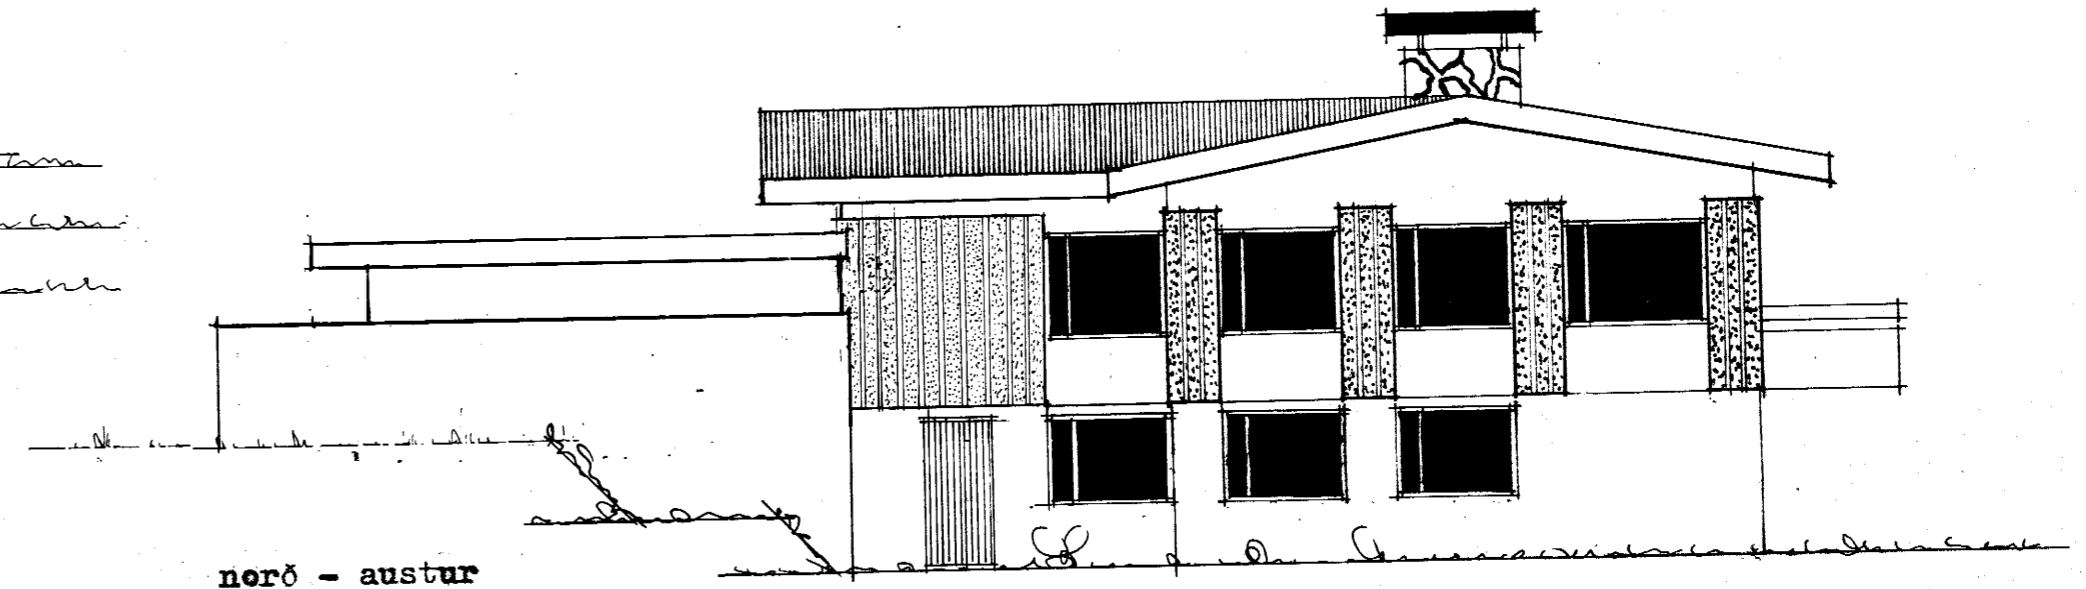

norð - austur

Breytt í des. 1976

Reykjavík í ágúst 1975

*E. Sigurðsson*

*E. Sigurðsson*