
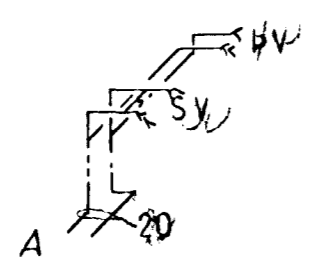


**SKYRINGAR**



- KALT VATN
  - HEITT VATN
  - Y KALDAVATNSKRANI
  - Y HEITA
  - X RENNILOKI
  - X ——— MÆÐ SPINDLI UPPUR JÖRÐ
  - Y EINSTREYMISLOKI
  - Y VATNSMÆLIR
  - GV GARDVATN
  - SL SLÖNGUKRANI
- PIPUR SKULU EINANGRÁÐAR MÆÐ 20mm  
 GLERULLARHÖLKUM OG VAFÐAR MÆÐ PLASTDUK.  
 ALLT EFNÍ, PIPUR OG FITTINGS, SKAL VERA  
 GALVANISERAÐ  
 KERFI SKAL PRÓFA MÆÐ KÖLDU VATNI OG  
 6 KG/cm<sup>2</sup> PRÝSTINGI  
 BALLOFIX RENNILOKAR SÉU VIÐ HVERT TÆKI  
 EINSTREYMISLOKI VIÐ PVOTTAVÉLAR.  
 FRAGANGUR INNTAKS OG LOFTPÚÐAR SKV.  
 FORSKR. VATNSV. REYKJAVÍKUR.

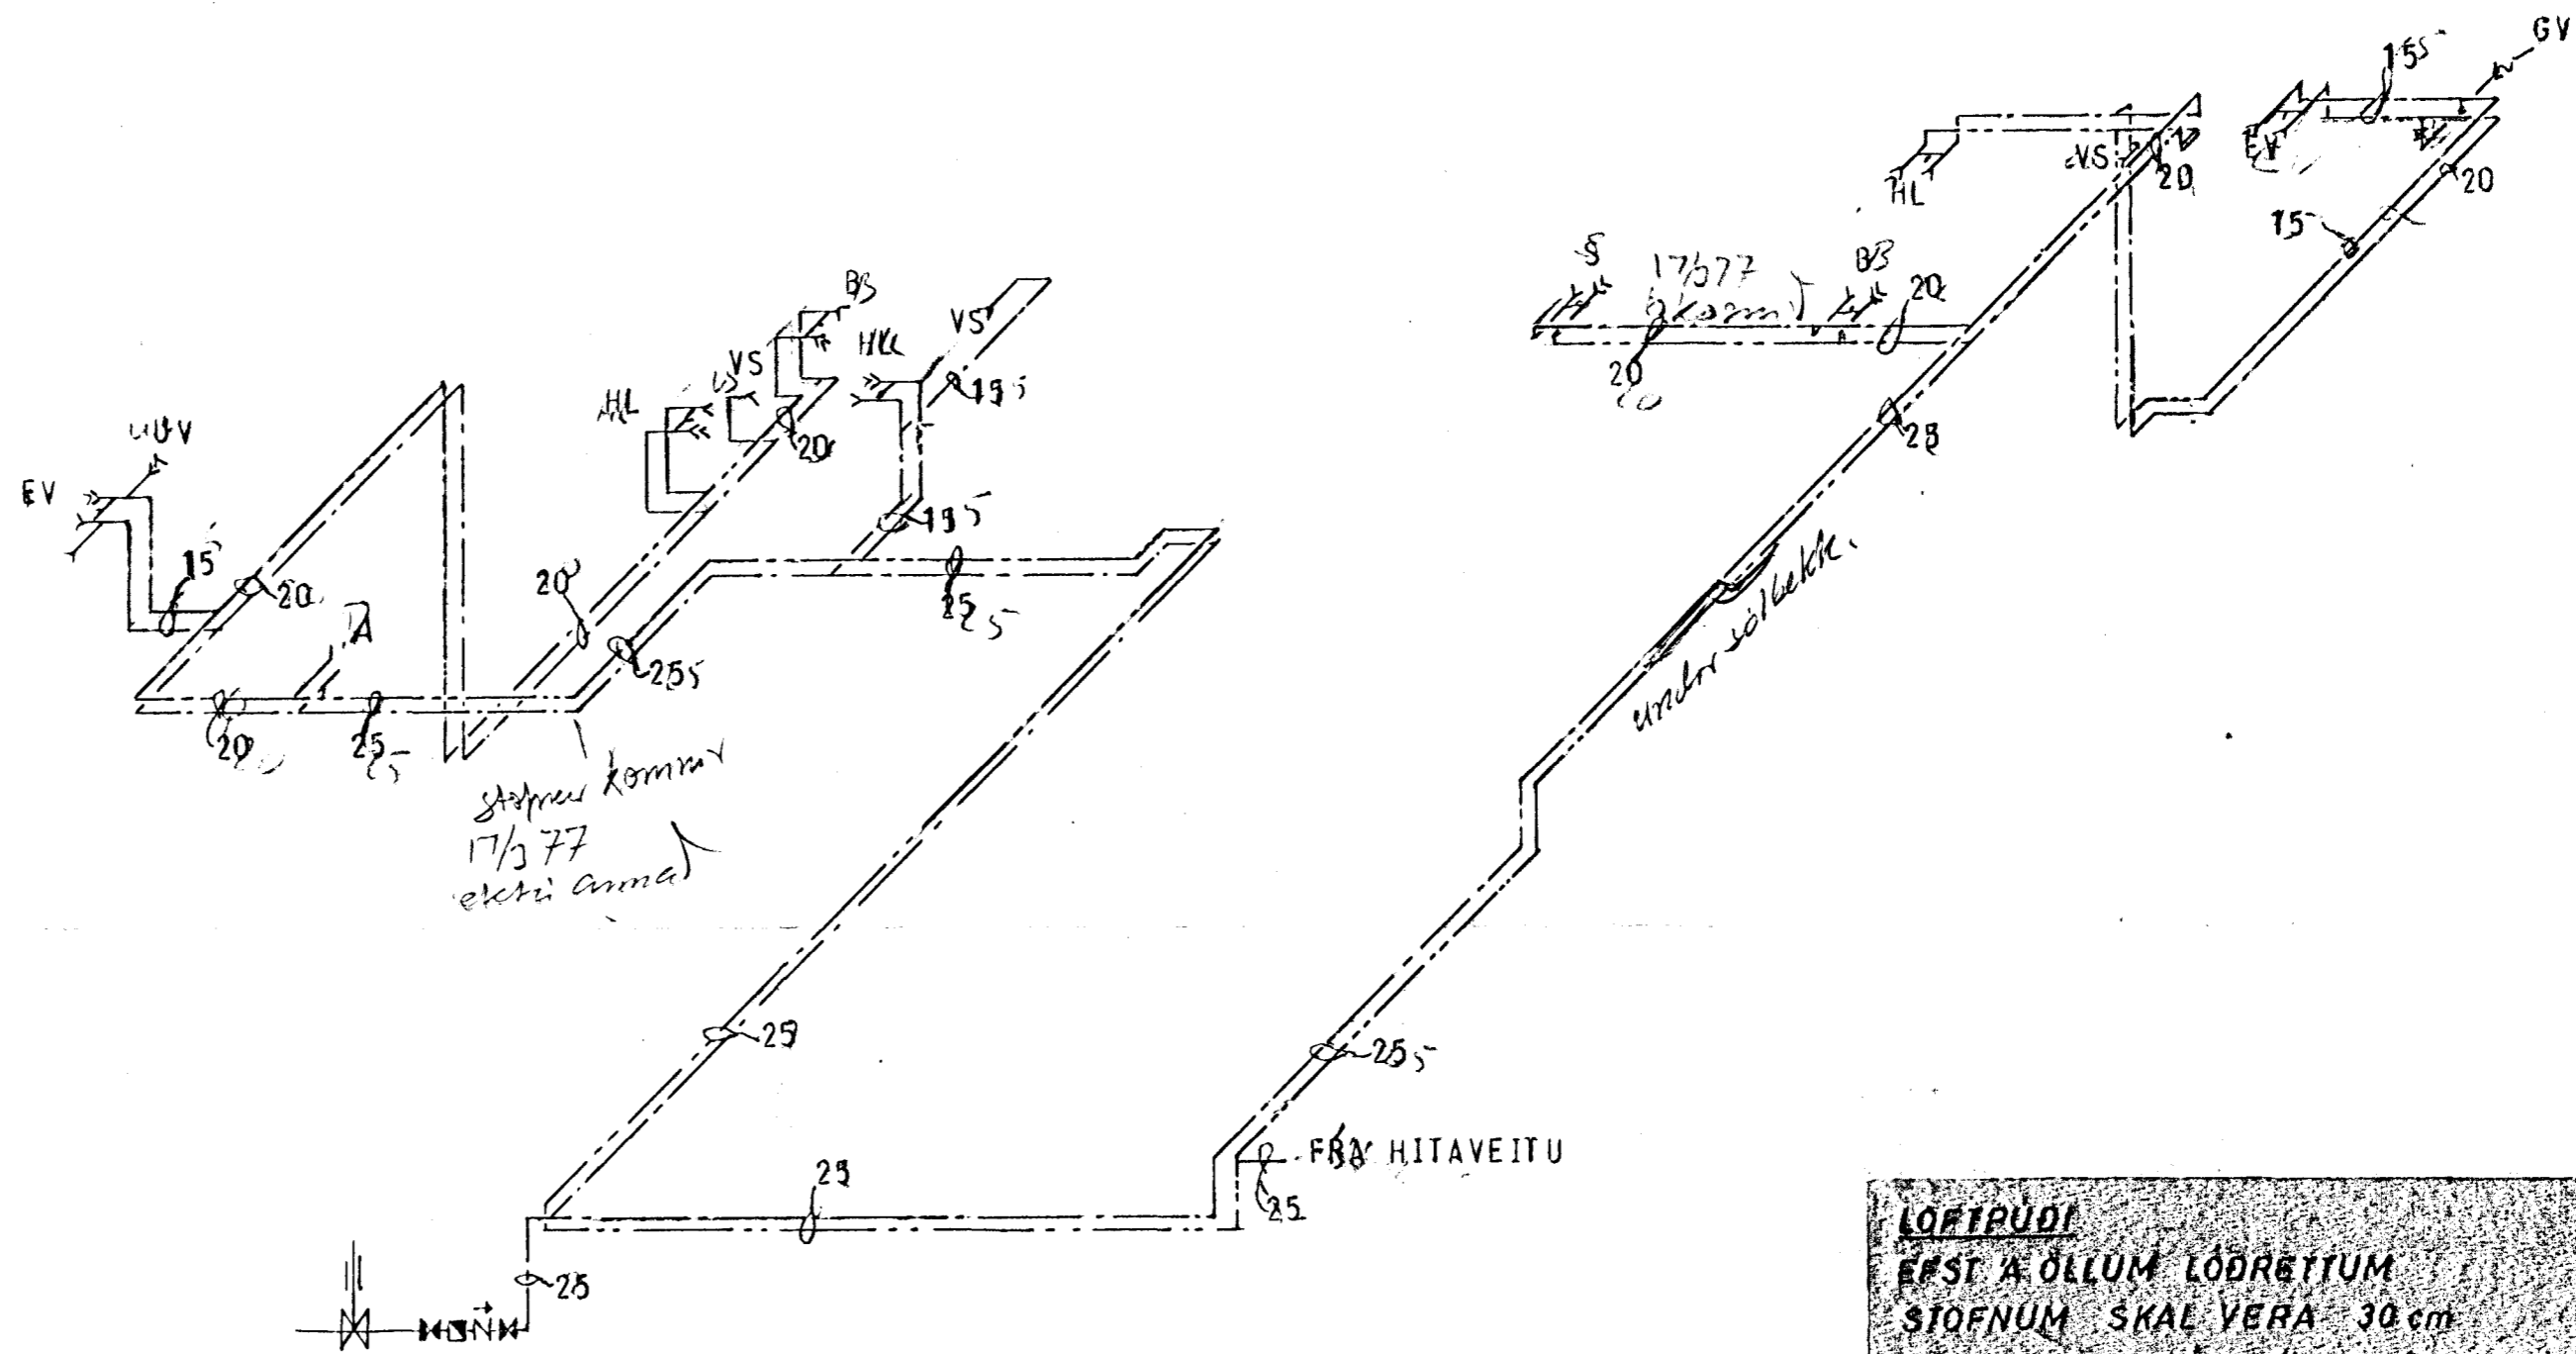

KERFI ~1:50

**LOFTPÚÐI**  
 EFST Á ÖLLUM LÖÐRETTUM  
 STOFNUM SKAL VERA 30cm  
 LANGUR LOFTPÚÐI, ÞVERMÁL JAFNT  
 OG SVÆRASTI HLUTI STOFNSINS  
 TALIÐ FRA GREININGU VIÐ  
 AÐALADFERSLUÐ.

EINNIG SKAL VERA SAMSKONAR  
 LOFTPÚÐI Á HLIÐARGREINUM, SEM  
 LÖNGRI ERU EN 8 M. ÞVERMÁL JAFNT  
 OG SVÆRASTI HLUTI HLIÐARGREINAR.

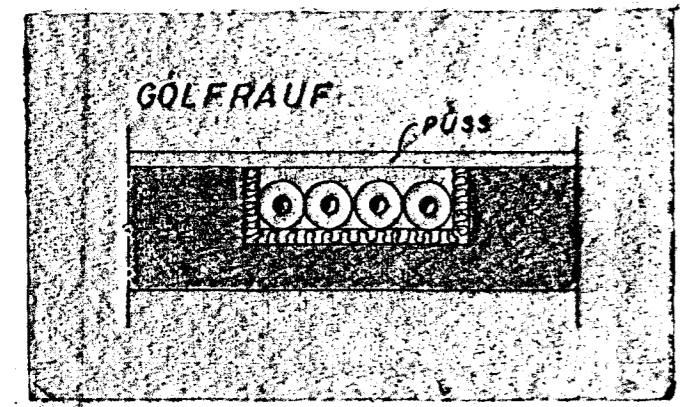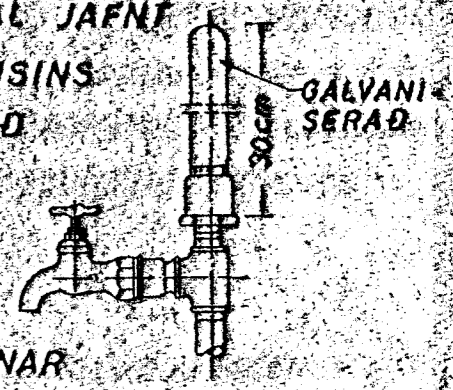

VESTURVANGUR 39 7	MÆLIKVARDI 1 : 50	VERK 7524	TEIKN NR 2.4
VATNSLÖGN KERFI	Hannað: B Teiknað: SLL	Yfirritað: B Samb: JGB	DAGS FEB. '76
JÓHANN GUNNAR BERGPÓRSSON VERKFR MVFI STRANDGÖTU 11 — HAFNARFIRÐI — SÍMI 53315	BREYTT MARZ '77		