

Verði húsið hlað upp til bráðbirgða, með olíufyrirbætur og á annan hátt, skal hafi fylli samræð við byggingafulltrúa og slökkviliðsstjóra um frágang slíks útbúnaðar.



Samþykkt á fundi bygginga-  
nefndar þ. 14/5 1975

BYGGINGAFULLTRÚINN  
Í HAFNARFIRÐI


*F. Sigurðsson*

Áskilið að leggur og þak á milli búnaðar og bílgæymna  
se í samræmi við  
Brennandi Samþykkt.


*F. Sig.*

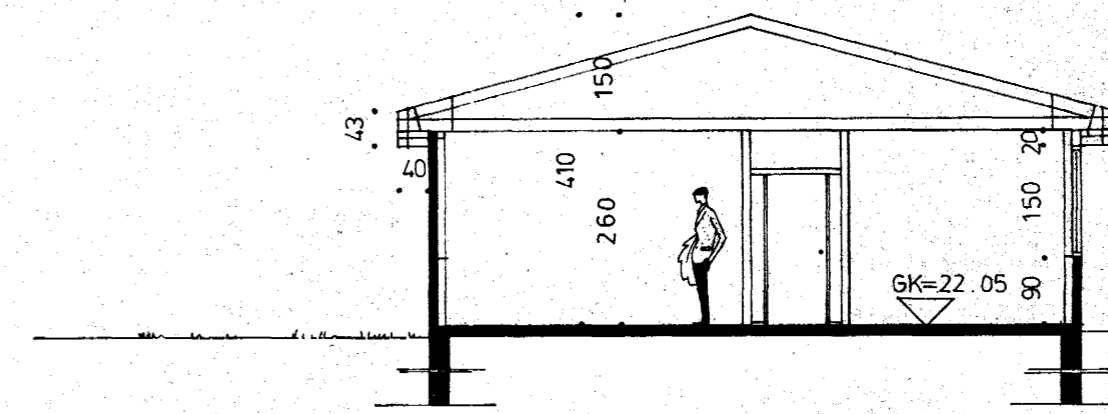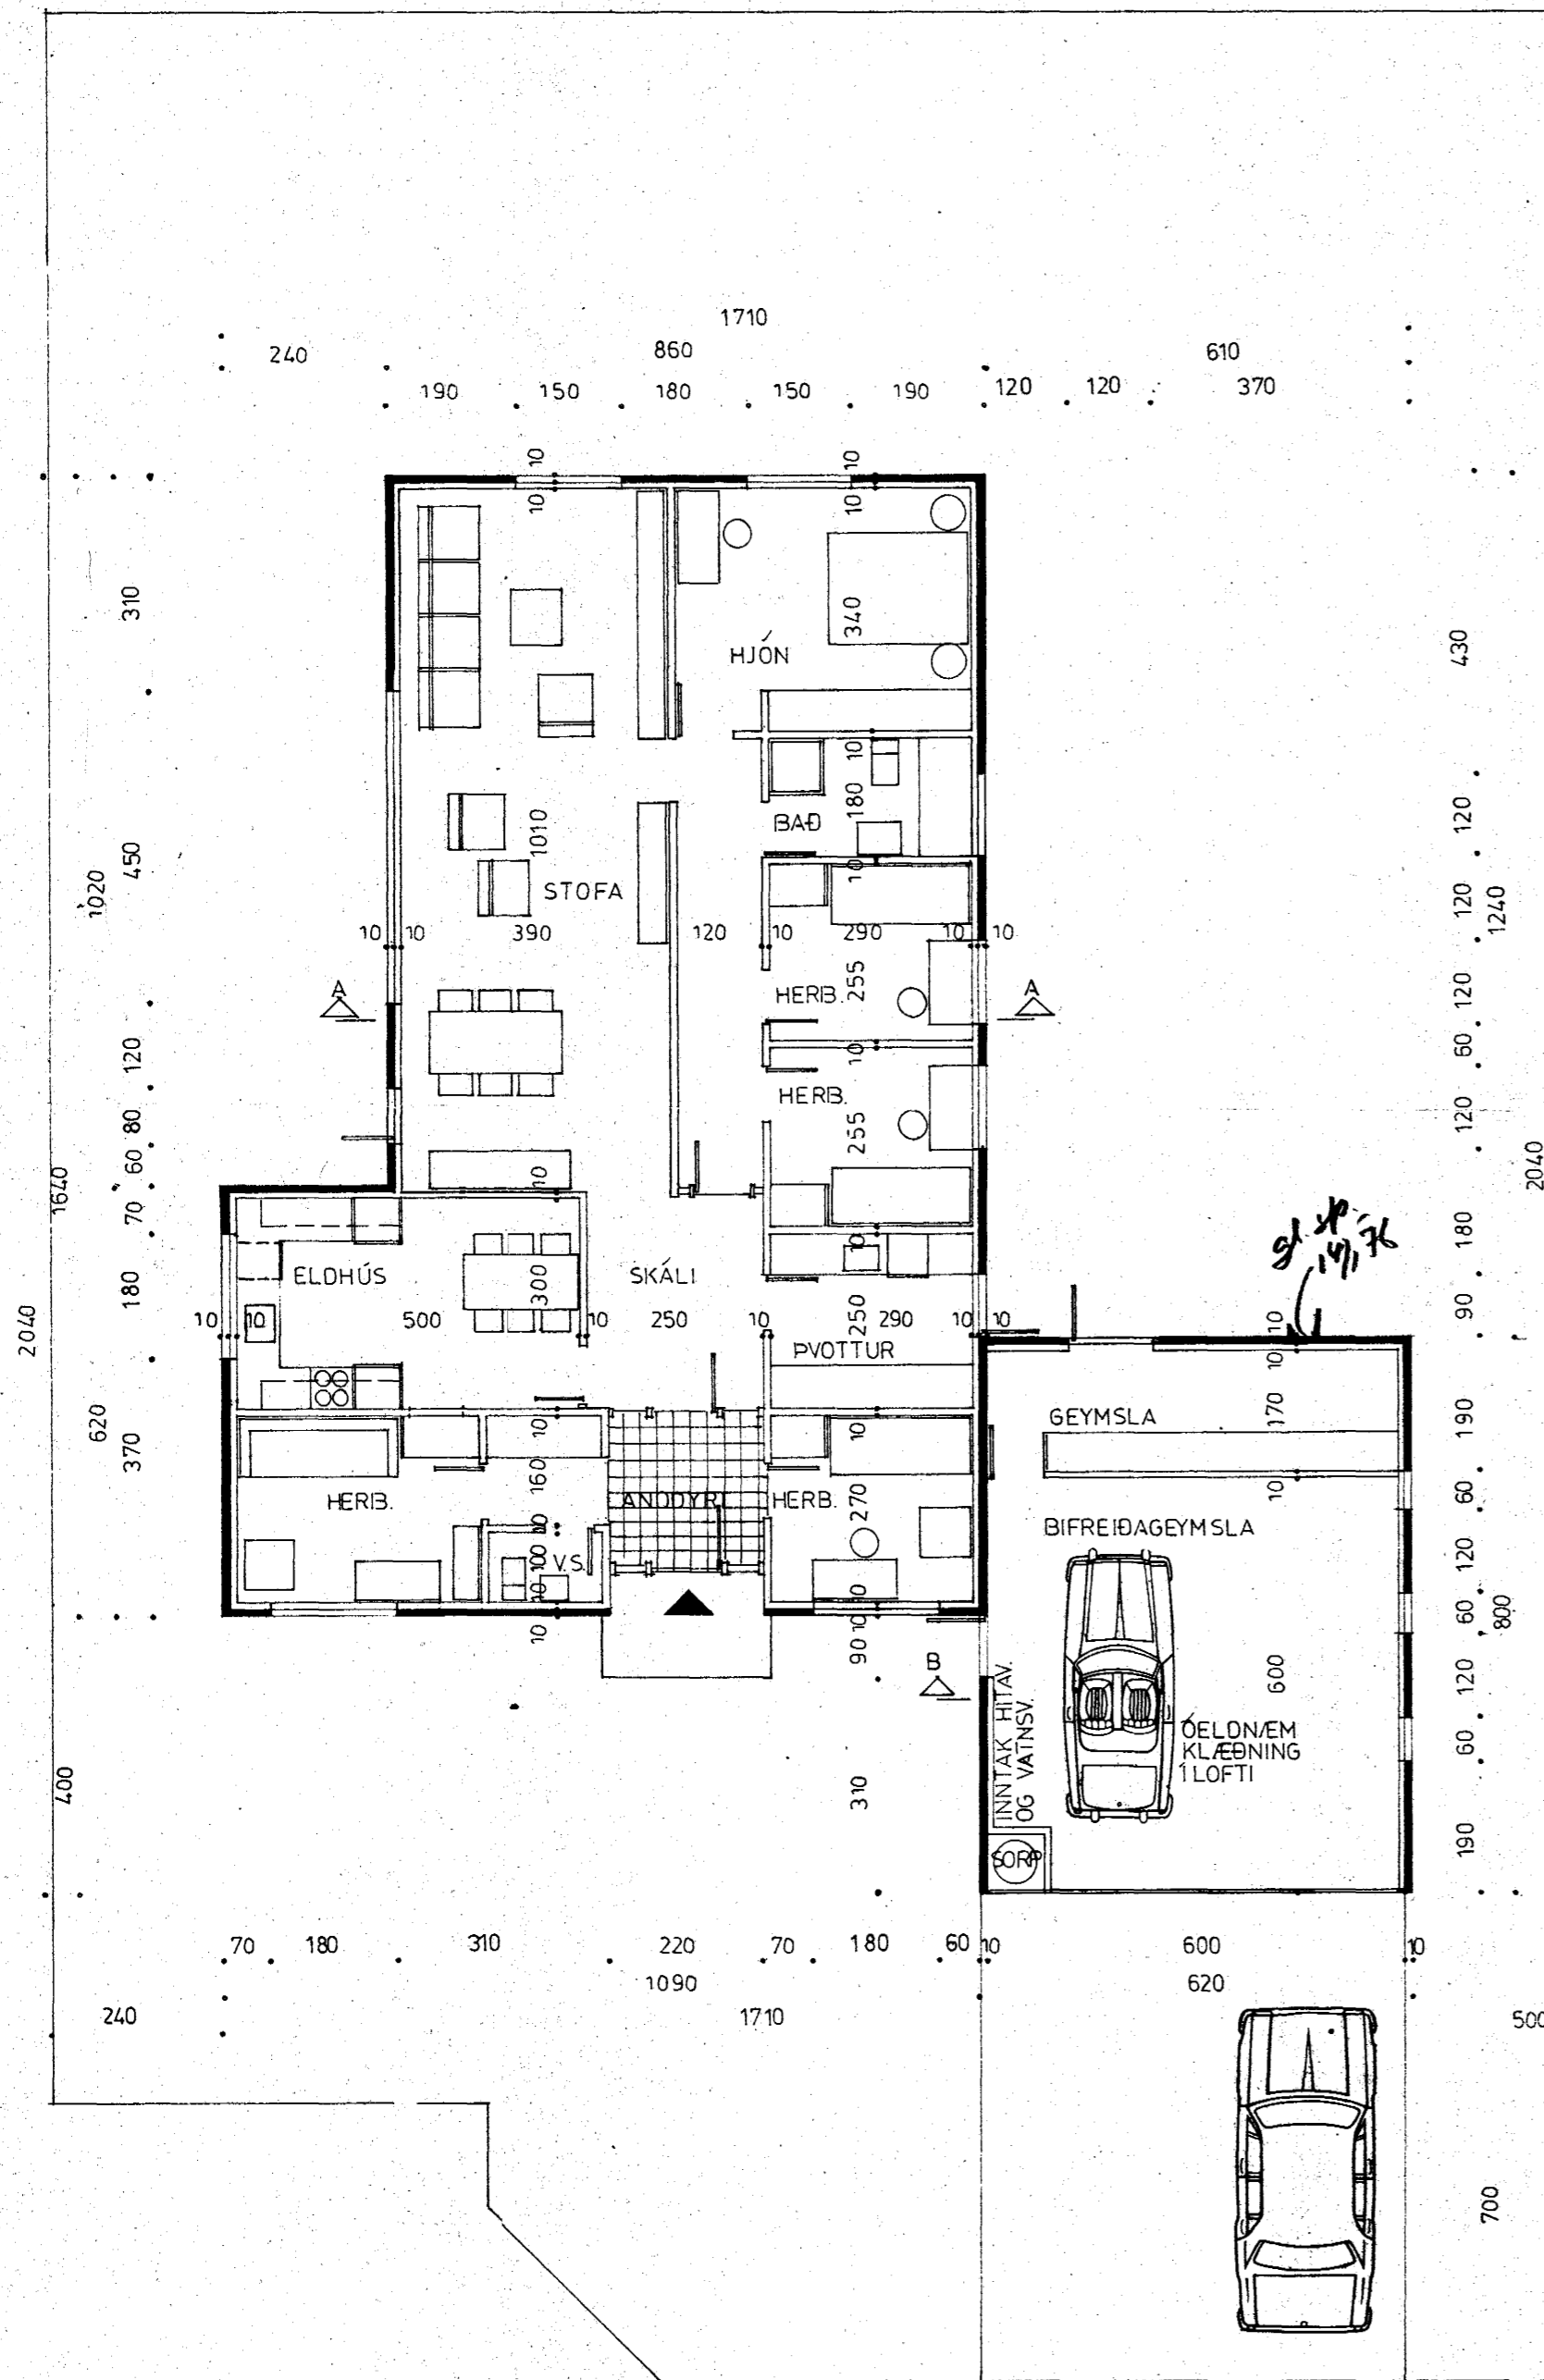

SNID AA

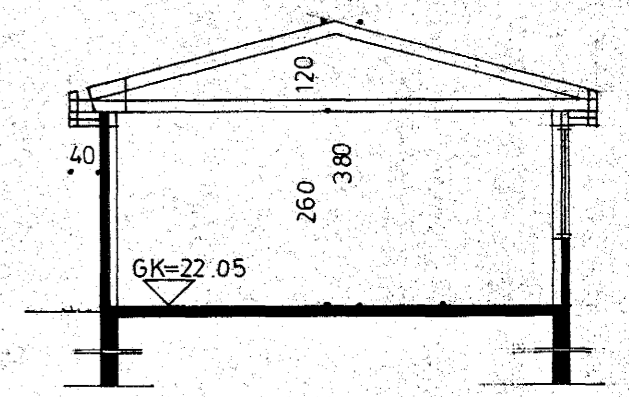

SNID B-B

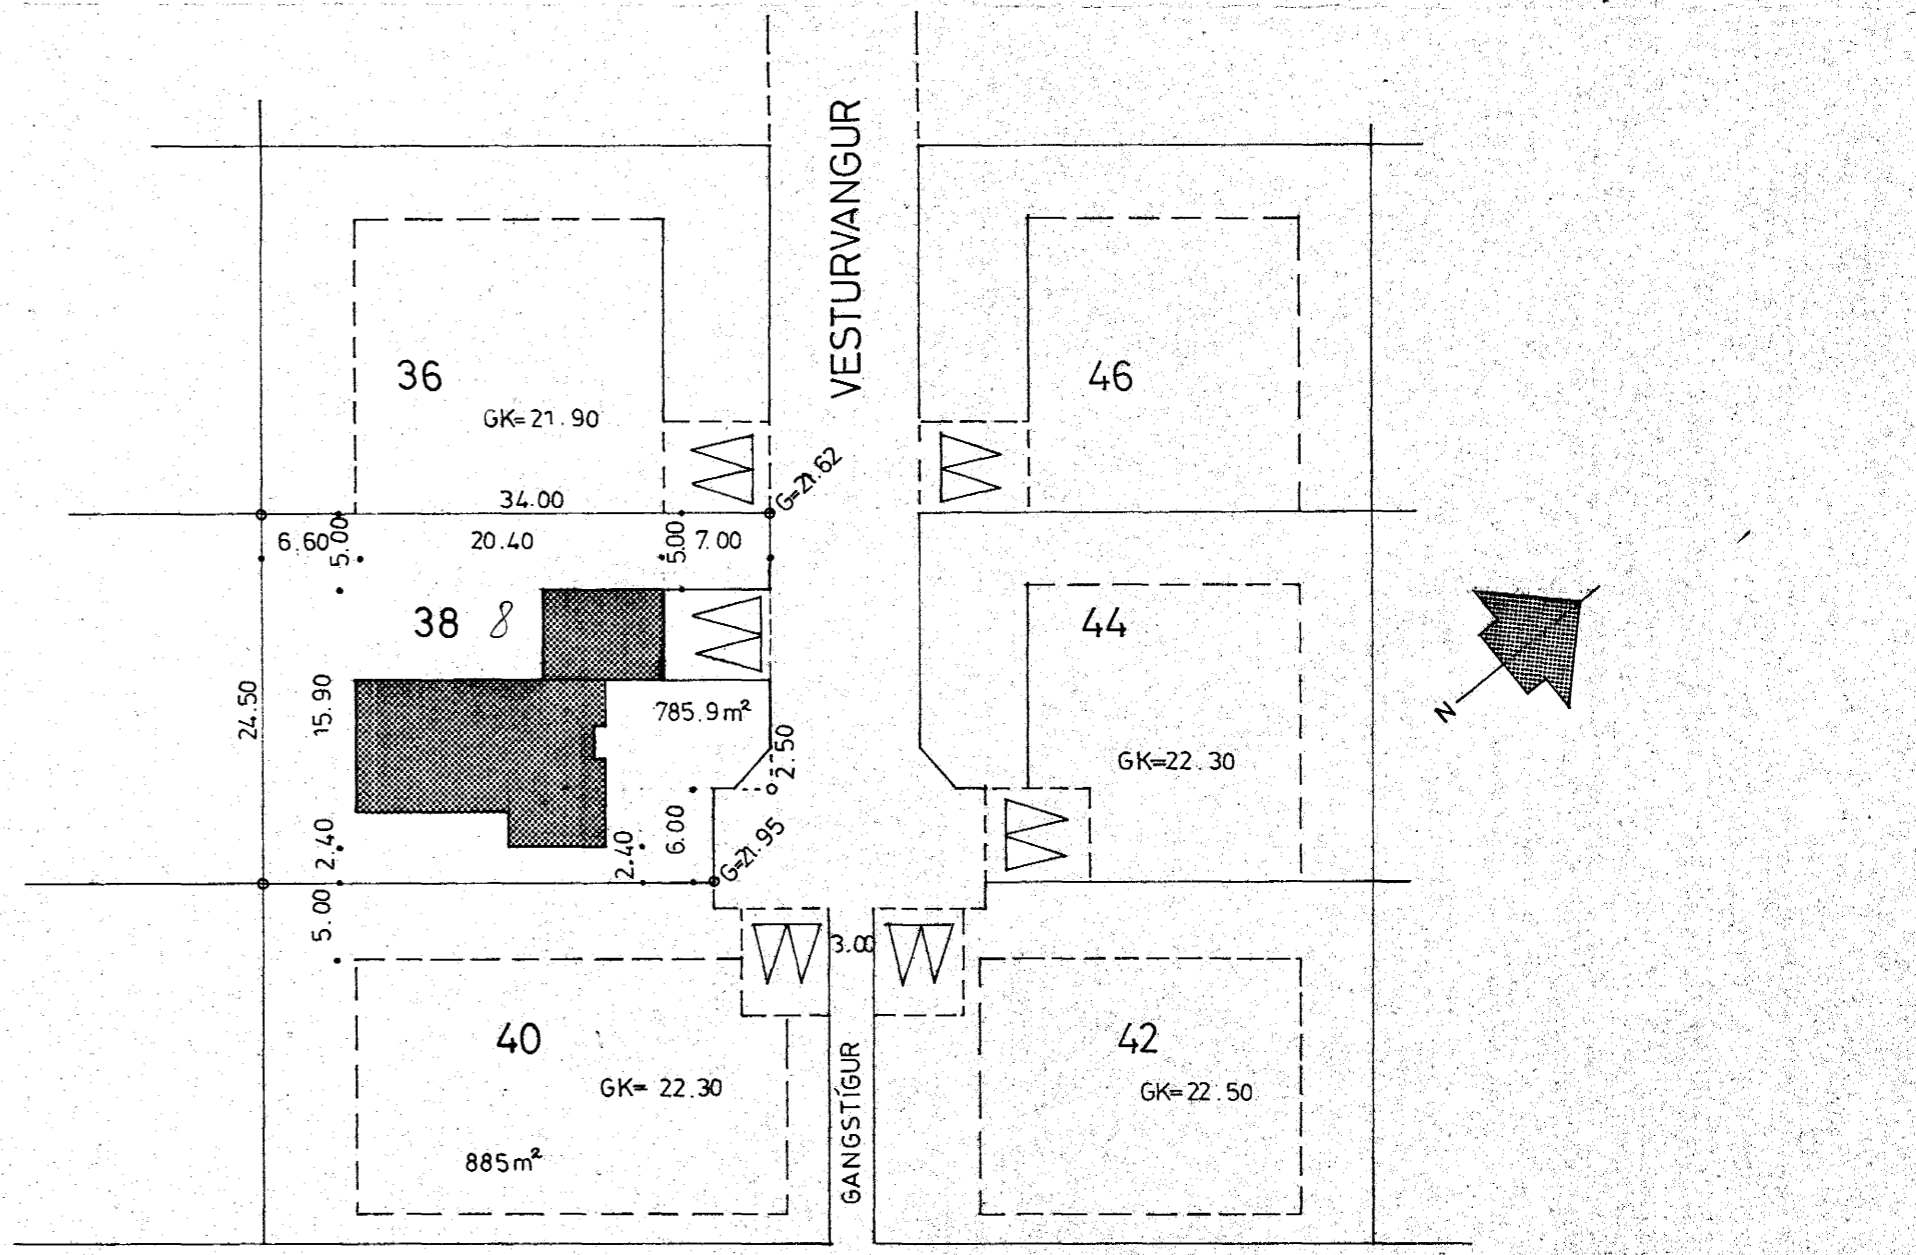

154.6  
HÚS BRÚTTÓ 152m<sup>2</sup> — NETTÓ 135m<sup>2</sup>  
BILGEYMSLA 28m<sup>2</sup> 49.2  
SAMTALS 192m<sup>2</sup>  
207.8m<sup>2</sup>



RVÍK 1. APRÍL 75  
REIKN. S. S.  
TEIKN. YFIR.  
MÆLIKV.  
1: 100, 1: 500

**VERK!**  
LAUGAVEGUR 120  
POSTHÓLF 6076, REYKJAVÍK.  
SÍMI 25600.  
VESTURVANGUR  
HAFNARFIRÐI  
GRUNNMYND, SNID OG AFSTÖBUMYND

GERÐ NR. 32  
VERK NR. 221  
TEIKN NR. 1