



Verði húsó hlið upp til bráð-birgða,  
með oðruvunditækjum oða á annan hátt,  
skal hafi fullt samráð við byggingafulltrúa  
og stékkvlióssjóra um frágang slíks  
ábyrðnaðar.

Samþykkt á fundi bygginga-  
nefndar þ. 14. 5. 1975  
BYGGINGAFULLTRÚINN  
Í HAFNAFIRÐI  
*[Signature]*


Áskilið að veggur og þak á  
milli ábúta og bílgarða  
se í samræmi við  
Brunnmalesamþykkt  
F-819.

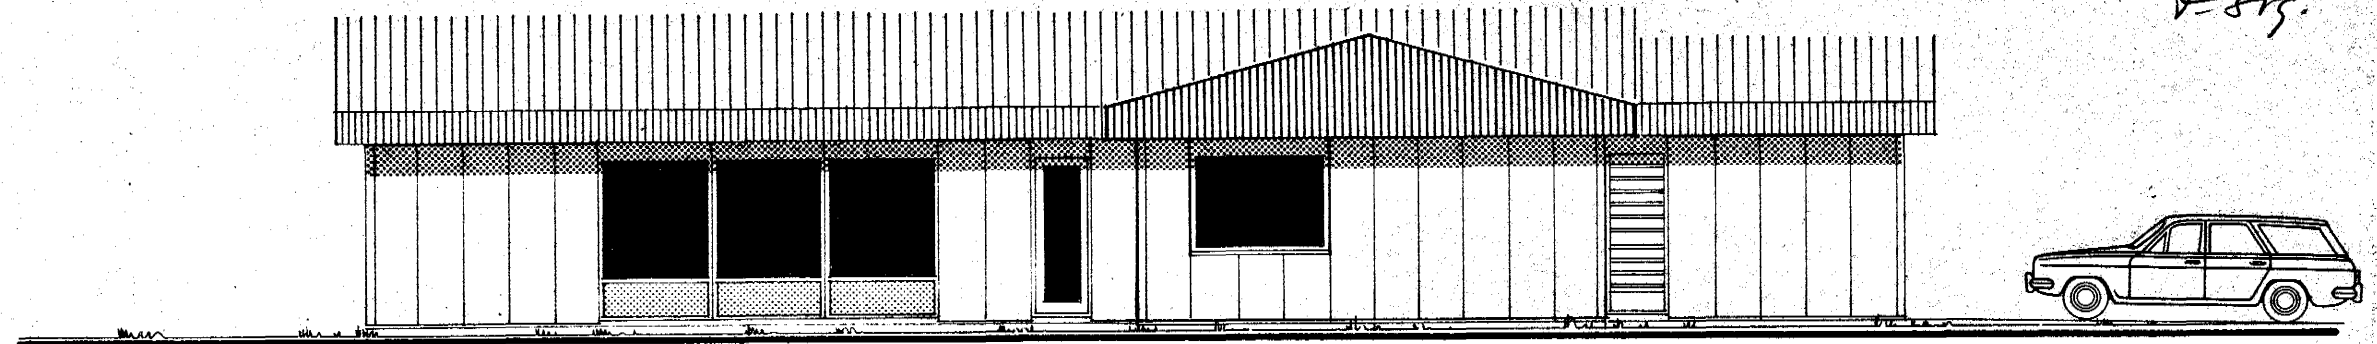


SUBAUSTLÆG HLIÐ

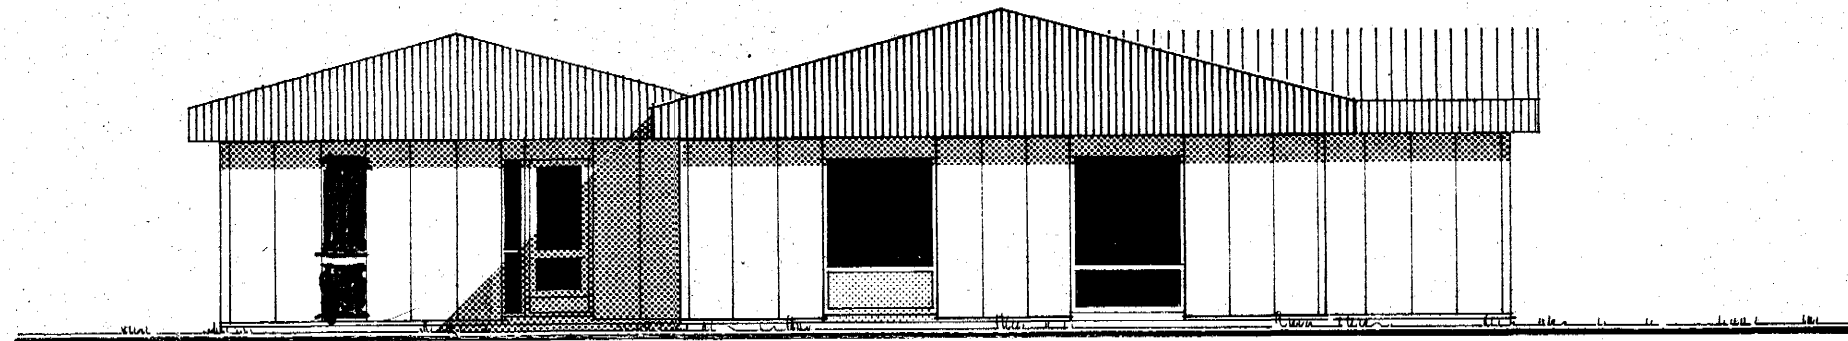


SUBVESTLÆG HLIÐ

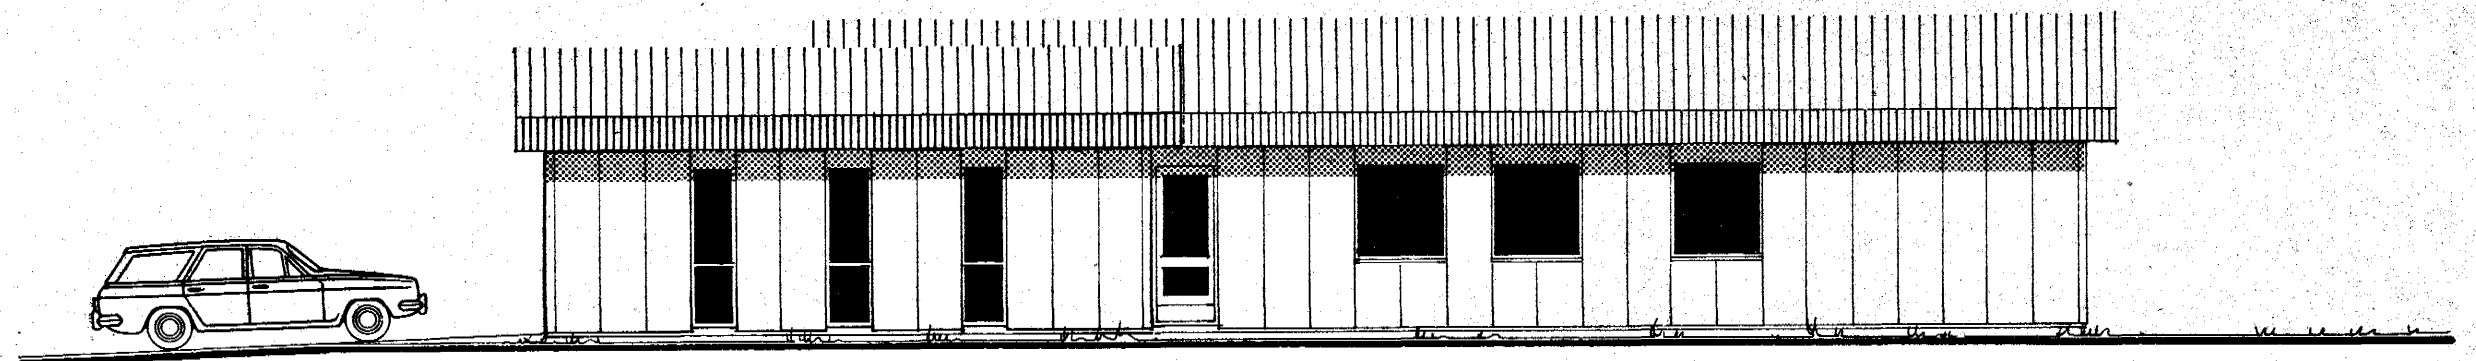

NORÐVESTLÆG HLIÐ

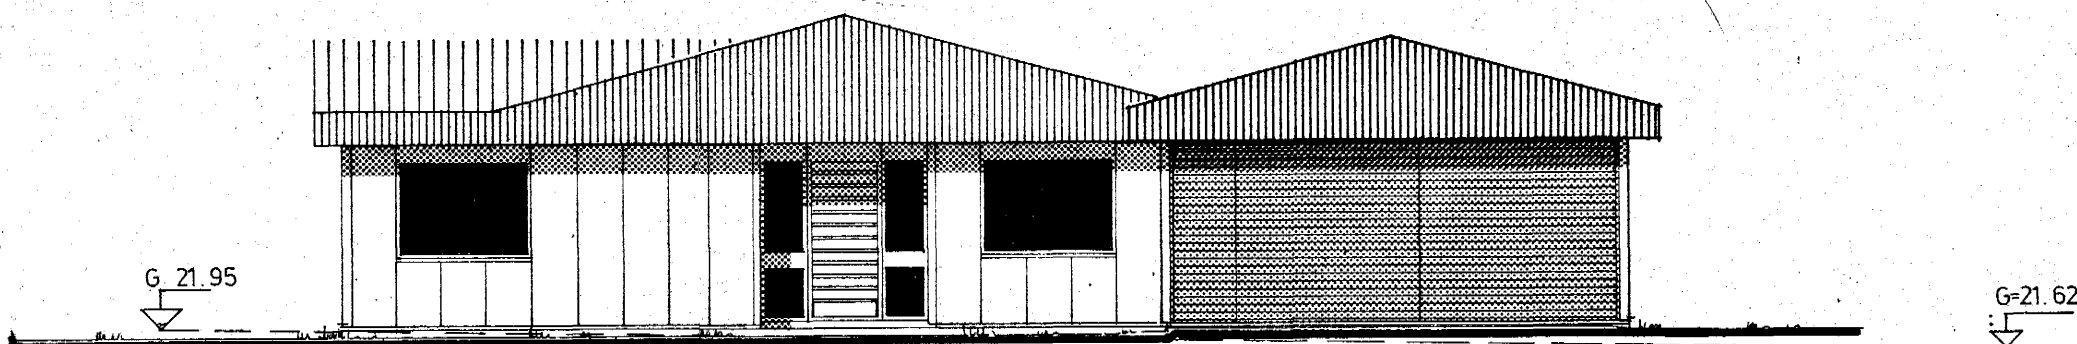

NORÐAUSTLÆG HLIÐ

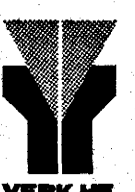 VERK hf.	RVÍK 1. APRÍL '75	<b>VERK hf.</b> LAUGAVEGUR 120 PÓSTHÓLF 5076, REYKJAVÍK. SÍMI 25800.	GERÐ NR. 32
	REIKN. TEIKN. S.S. YFIRF.		VESTURVANGUR 38 HAFNAFIRÐI
	MÆLIKV. 1: 100	ÚTLITSMYNDIR	TEIKN NR. 2