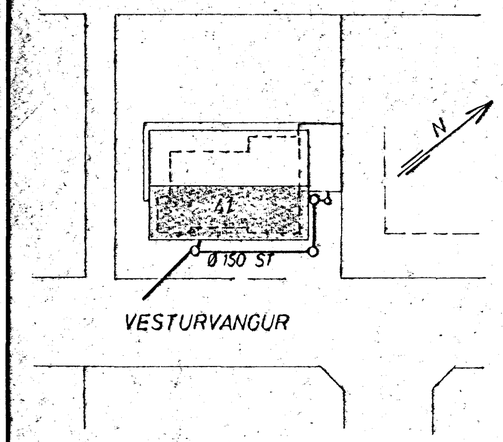

AFSTAÐA 1 : 500

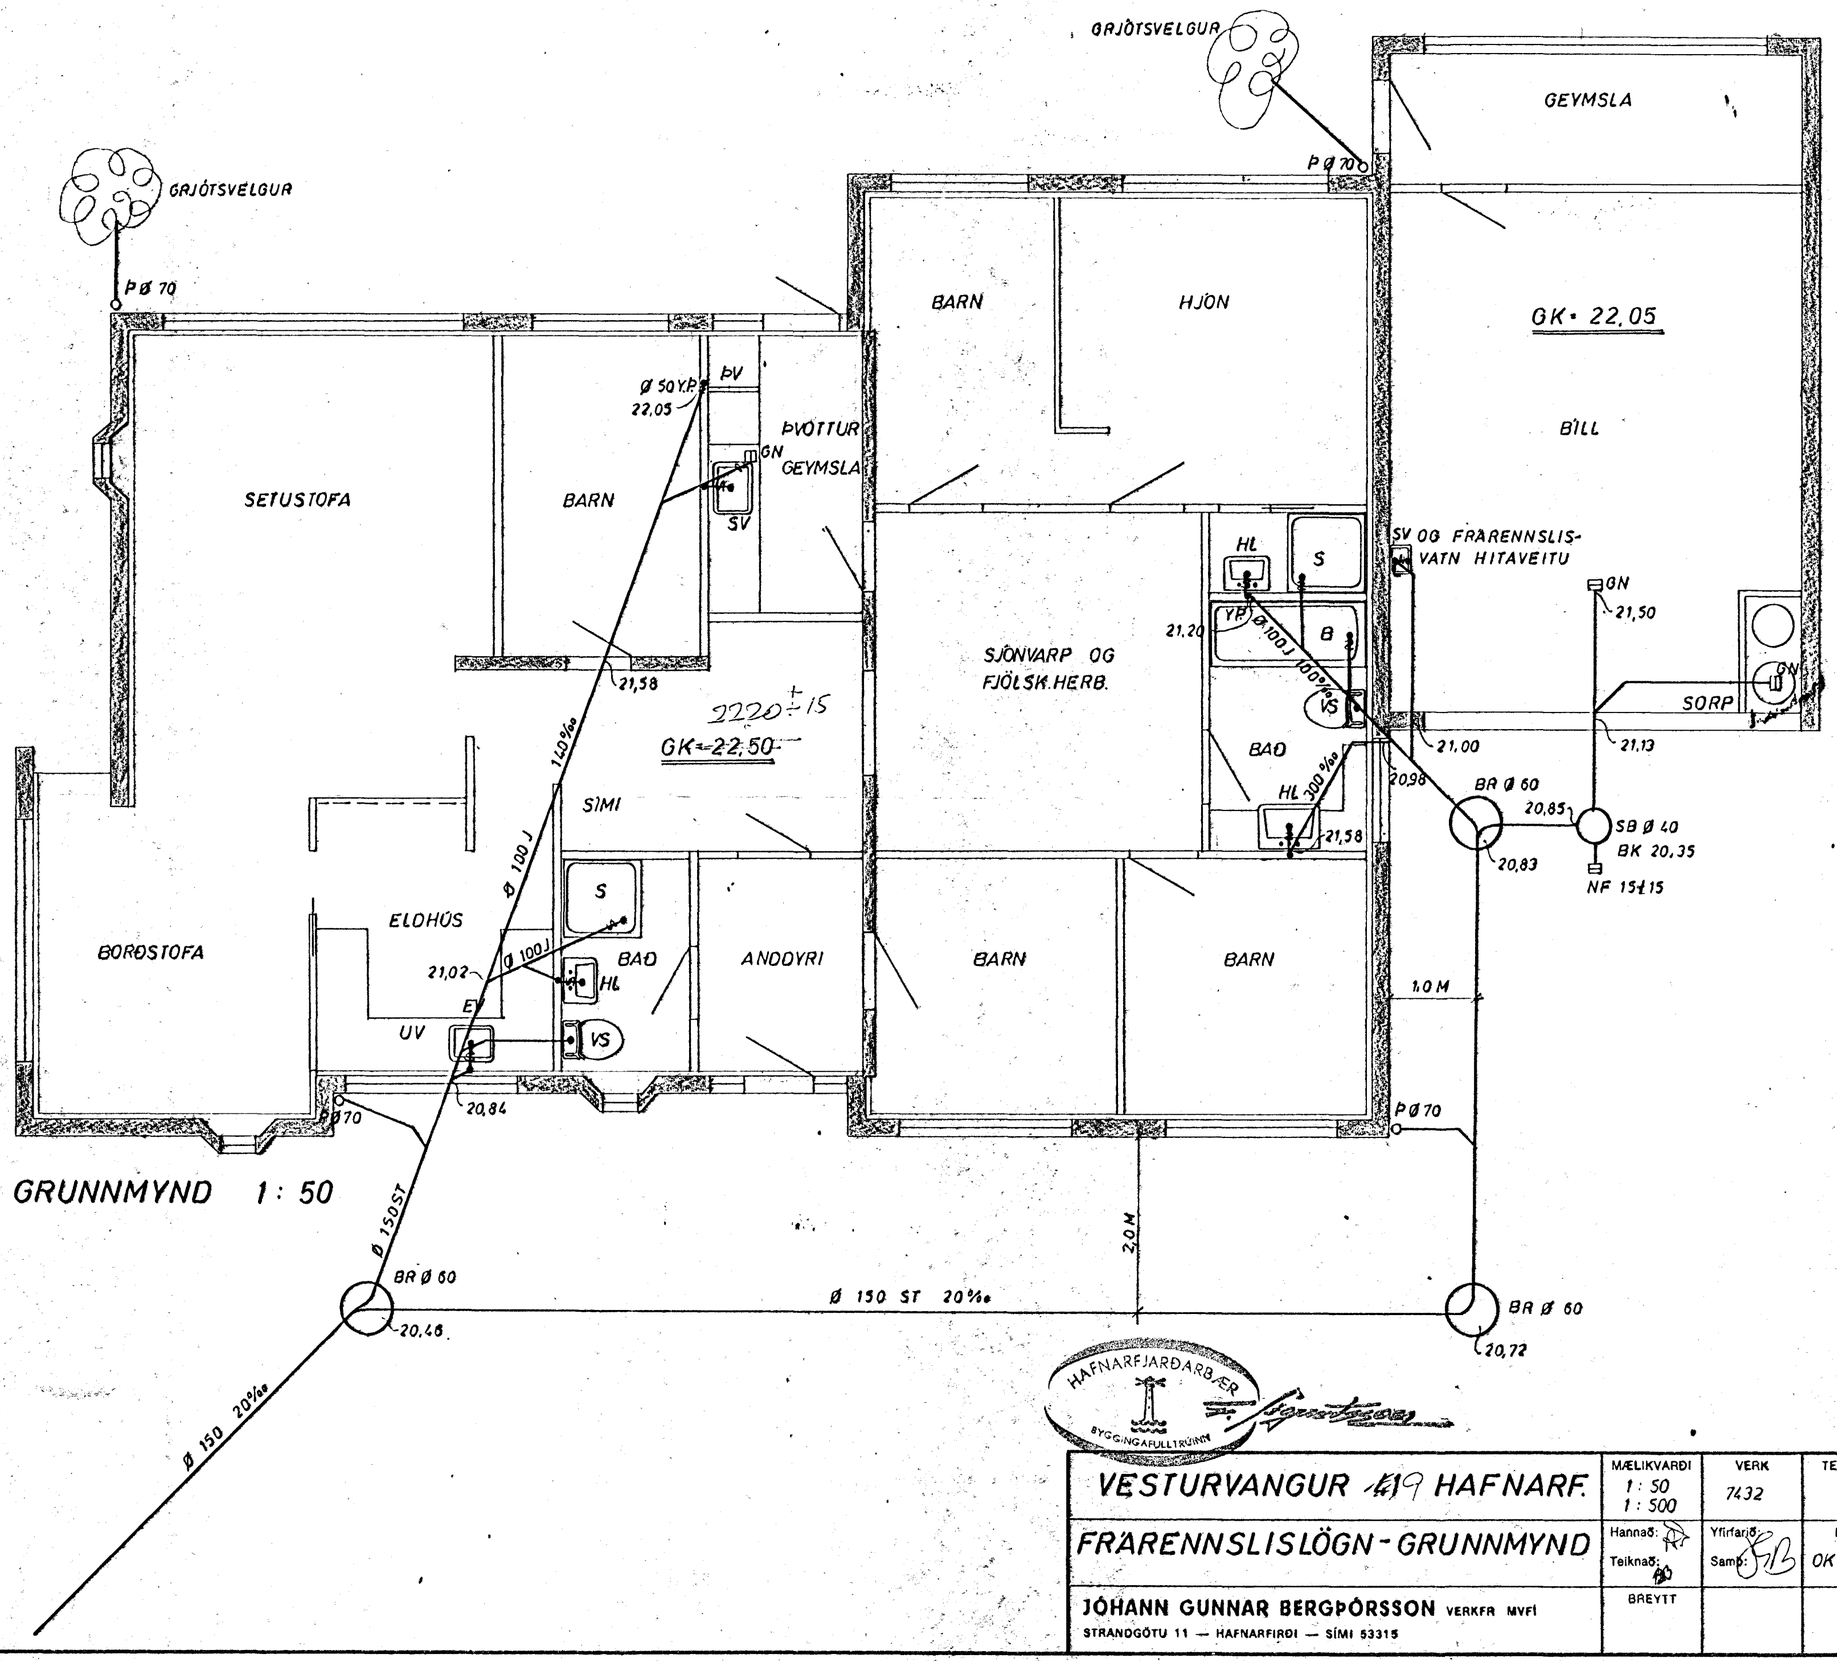

GRUNNMYND 1 : 50

HAFNARFJARÐARBÆR
BYGGINGAFULLTRÚINN

VESTURVANGUR 19 HAFNARF.	MÆLIKVARÐI 1 : 50 1 : 500	VERK 7432	TEIKN NR 5
FRÁRENNSLISLÖGN - GRUNNMYND	Hannað: Teiknað:	Yfirfarið: Samþ:	DAGS OKT. '74
JÓHANN GUNNAR BERGÞÓRSSON VERKFR MVFÍ STRANDGÖTU 11 — HAFNARFIRÐI — SÍMI 53315	BREYTT		