

SKÝRINGAR:

- KALT VATN
- - - HEITT
- KALDAVATNSKRANI
- » HEITA
- ⊗ RENNILOKI
- ⊗ — MED SPINDLI UPPUR JÖRD.
- ⊗ EINSTREYMISLOKI
- VATNSMÆLIR
- GV GARDVATN
- SL SLÖNGUKRANI

PIPUR SKULU EINANGRADAR MED 20mm
GLERULLARHÖLKUM OG VAFÐAR MED PLASTDÚK
ALLT EFNI, PIPUR OG FITTINGS SKAL VERA
GALVANISERAÐ.


KERFI SKAL PRÖFA MED KÖLDU VATNI OG
6 KG/cm² ÞRÝSTINGI.

BALLOFIX RENNILOKAR SEU VID HVERT TÆKI
EINSTREYMISLOKI VID ÞVOTTAVELAR.


FRAGANGUR INNTAKS OG LOFTPÚÐAR
SKV. FORSKR. VATNSV R.V.

LOFTPÚÐI


EFST A ÖLLUM LÖDRETTUM
STOFNUM SKAL VERA 30 cm
LANGUR LOFTPÚÐI, ÞVERMÁL JAFNT
OG SVERASTI HLUTI STOFNSINS TALID
FRA GREINGU VID ADALADFÆRSLUÆÐ

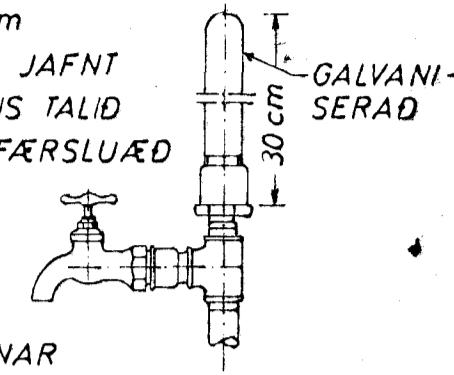

EINNIG SKAL VERA SAMSKONAR
LOFTPÚÐI A HLIDARGREINUM, SEM
LENGRI ERU EN 8 M. ÞVERMÁL JAFNT
OG SVERASTI HLUTI HLIDARGREINAR.

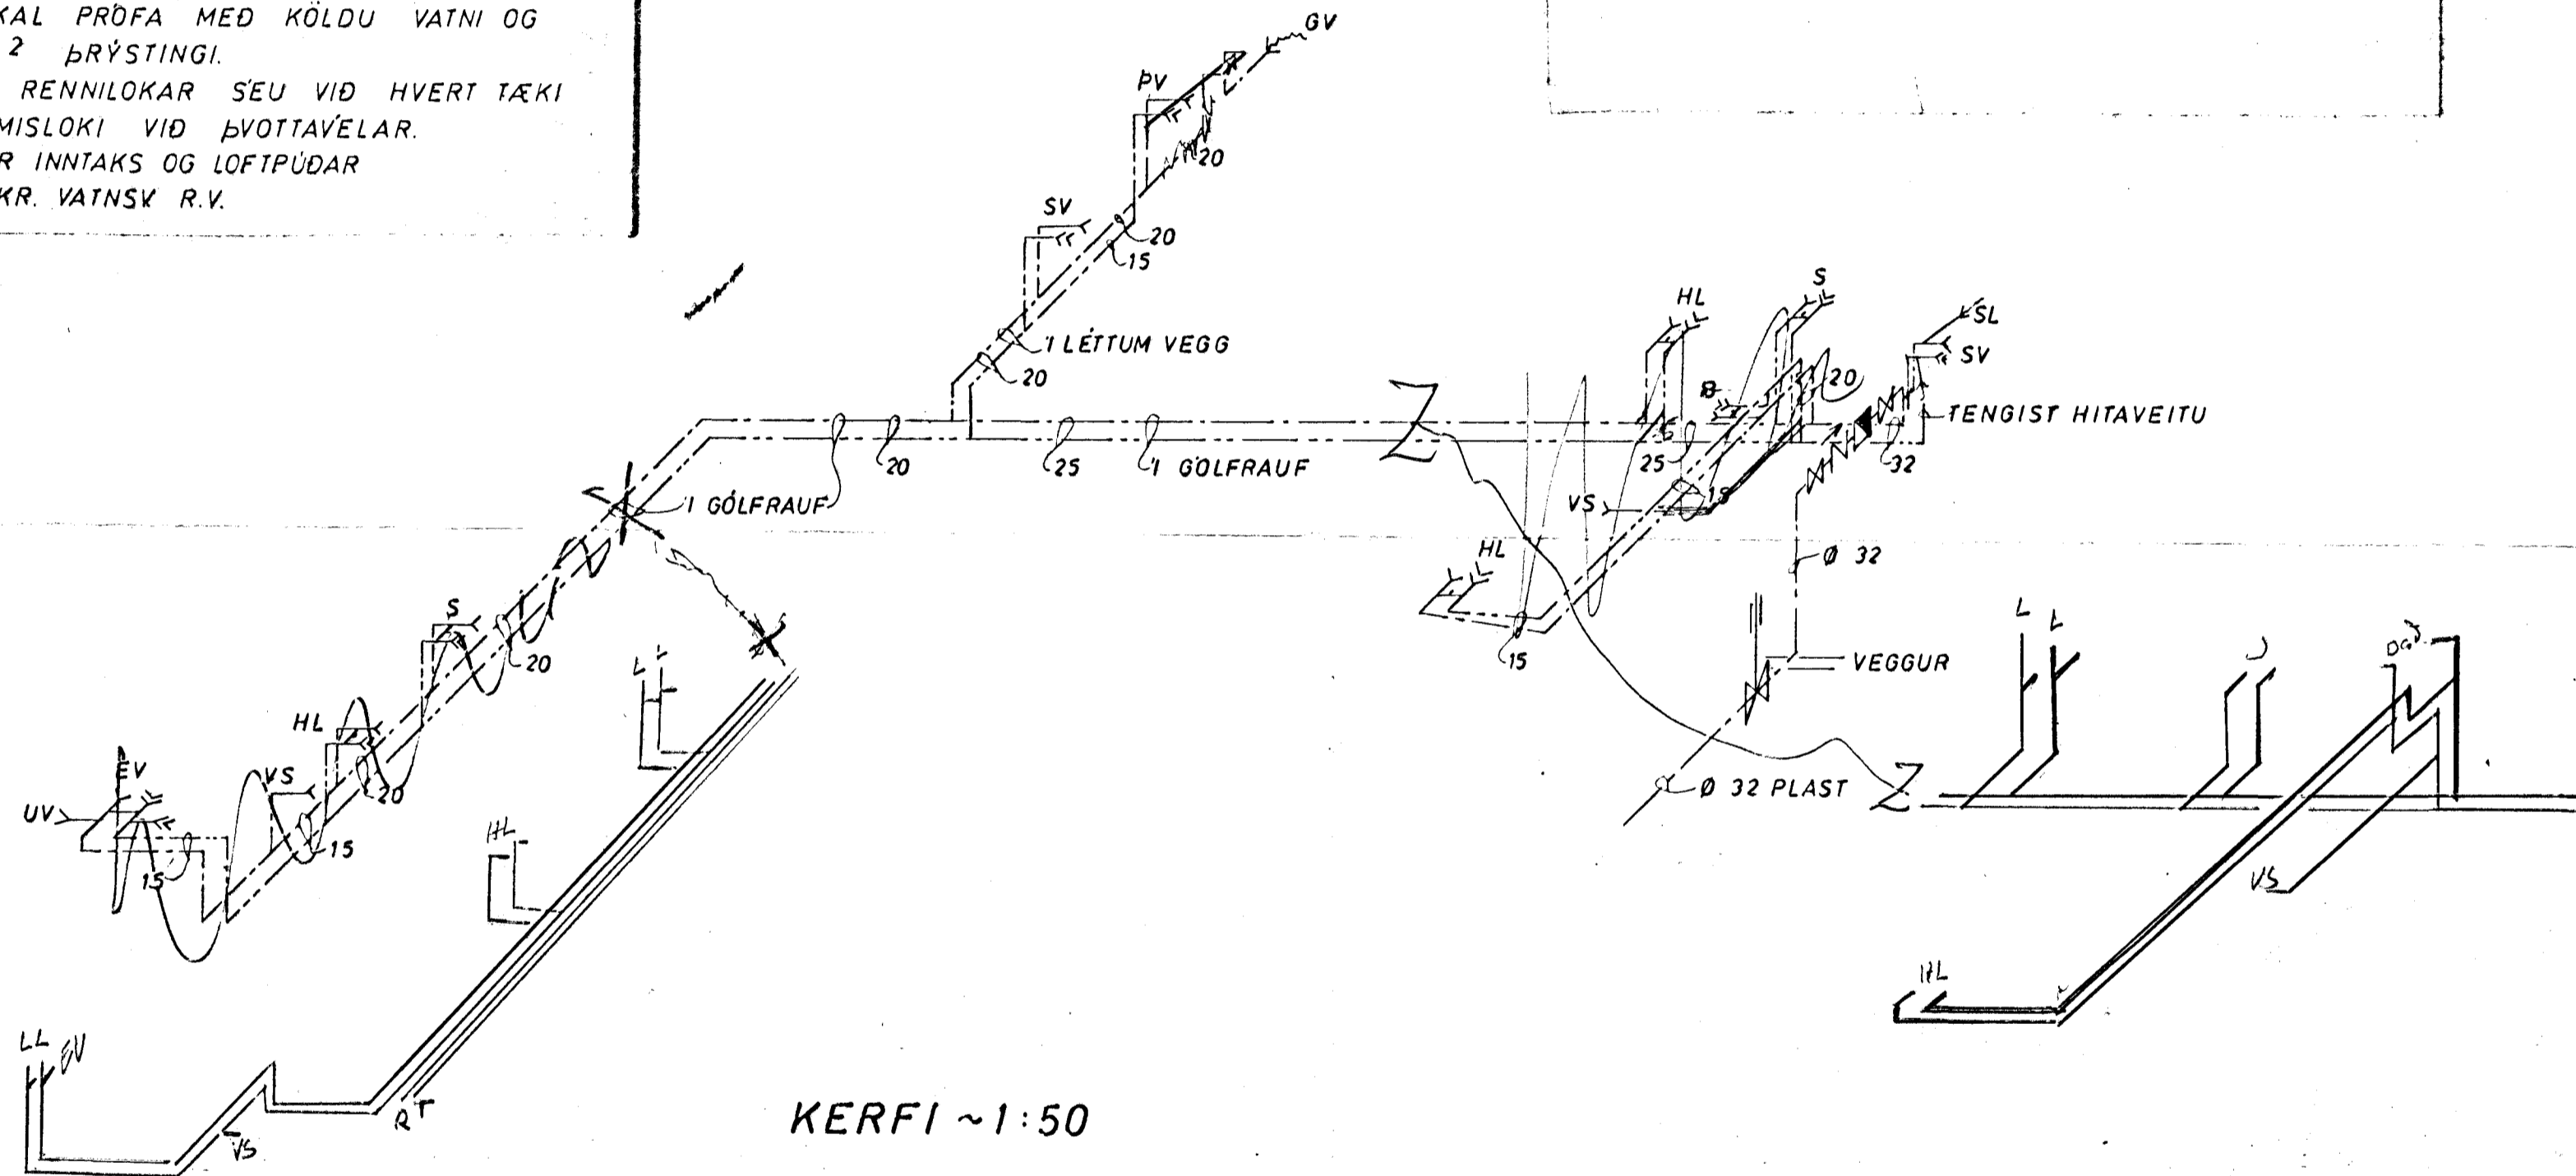

KERFI ~1:50

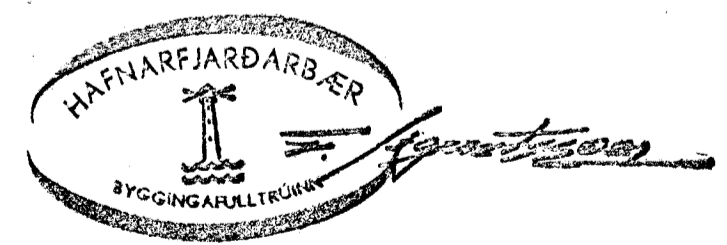

VESTURVANGUR 9	MÆLIKVARDI ~1:50	VERK 7432	TEIKN NR 8
VATNSLÖGN KERFI	Hannað Teiknað JW	Yfirfarið Samað FB	DAGS JAN. 1975
JÓHANN GUNNAR BERGÞÓRSSON STRANDGÖTU 11 — HAFNARFIRÐI — SÍMI 53315	VERKFR MVFI	BREYTT	