
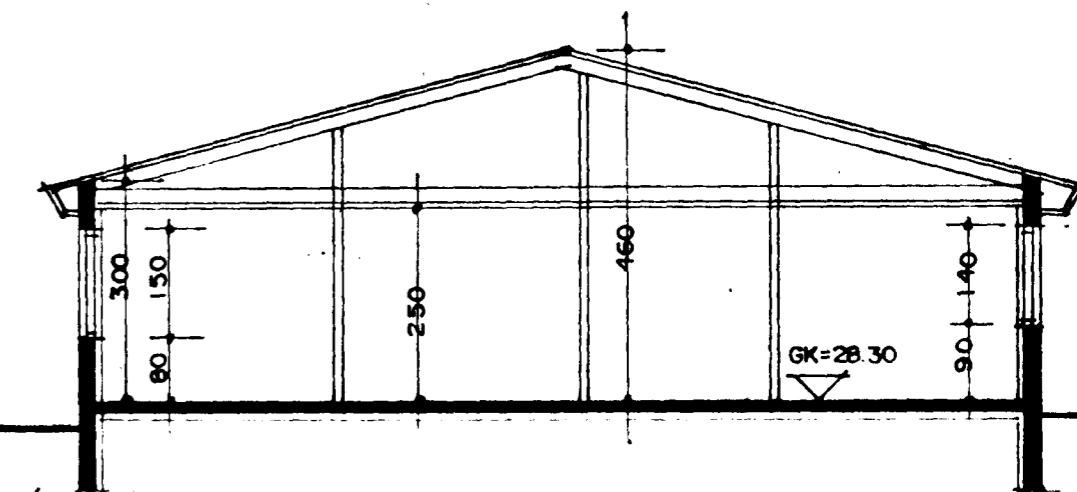


Samþykkt á fundi bygginga-  
nefndar þ. 18.6 1987

BYGGINGAFULLTRÚINN  
Í HAFNARFIRÐI

*Einarinn*

ÁBYLID: VEHAUR VÍÐ BILGEYMSLU SÉB-6  
BYGGINGAROP UR SVEFNALMI

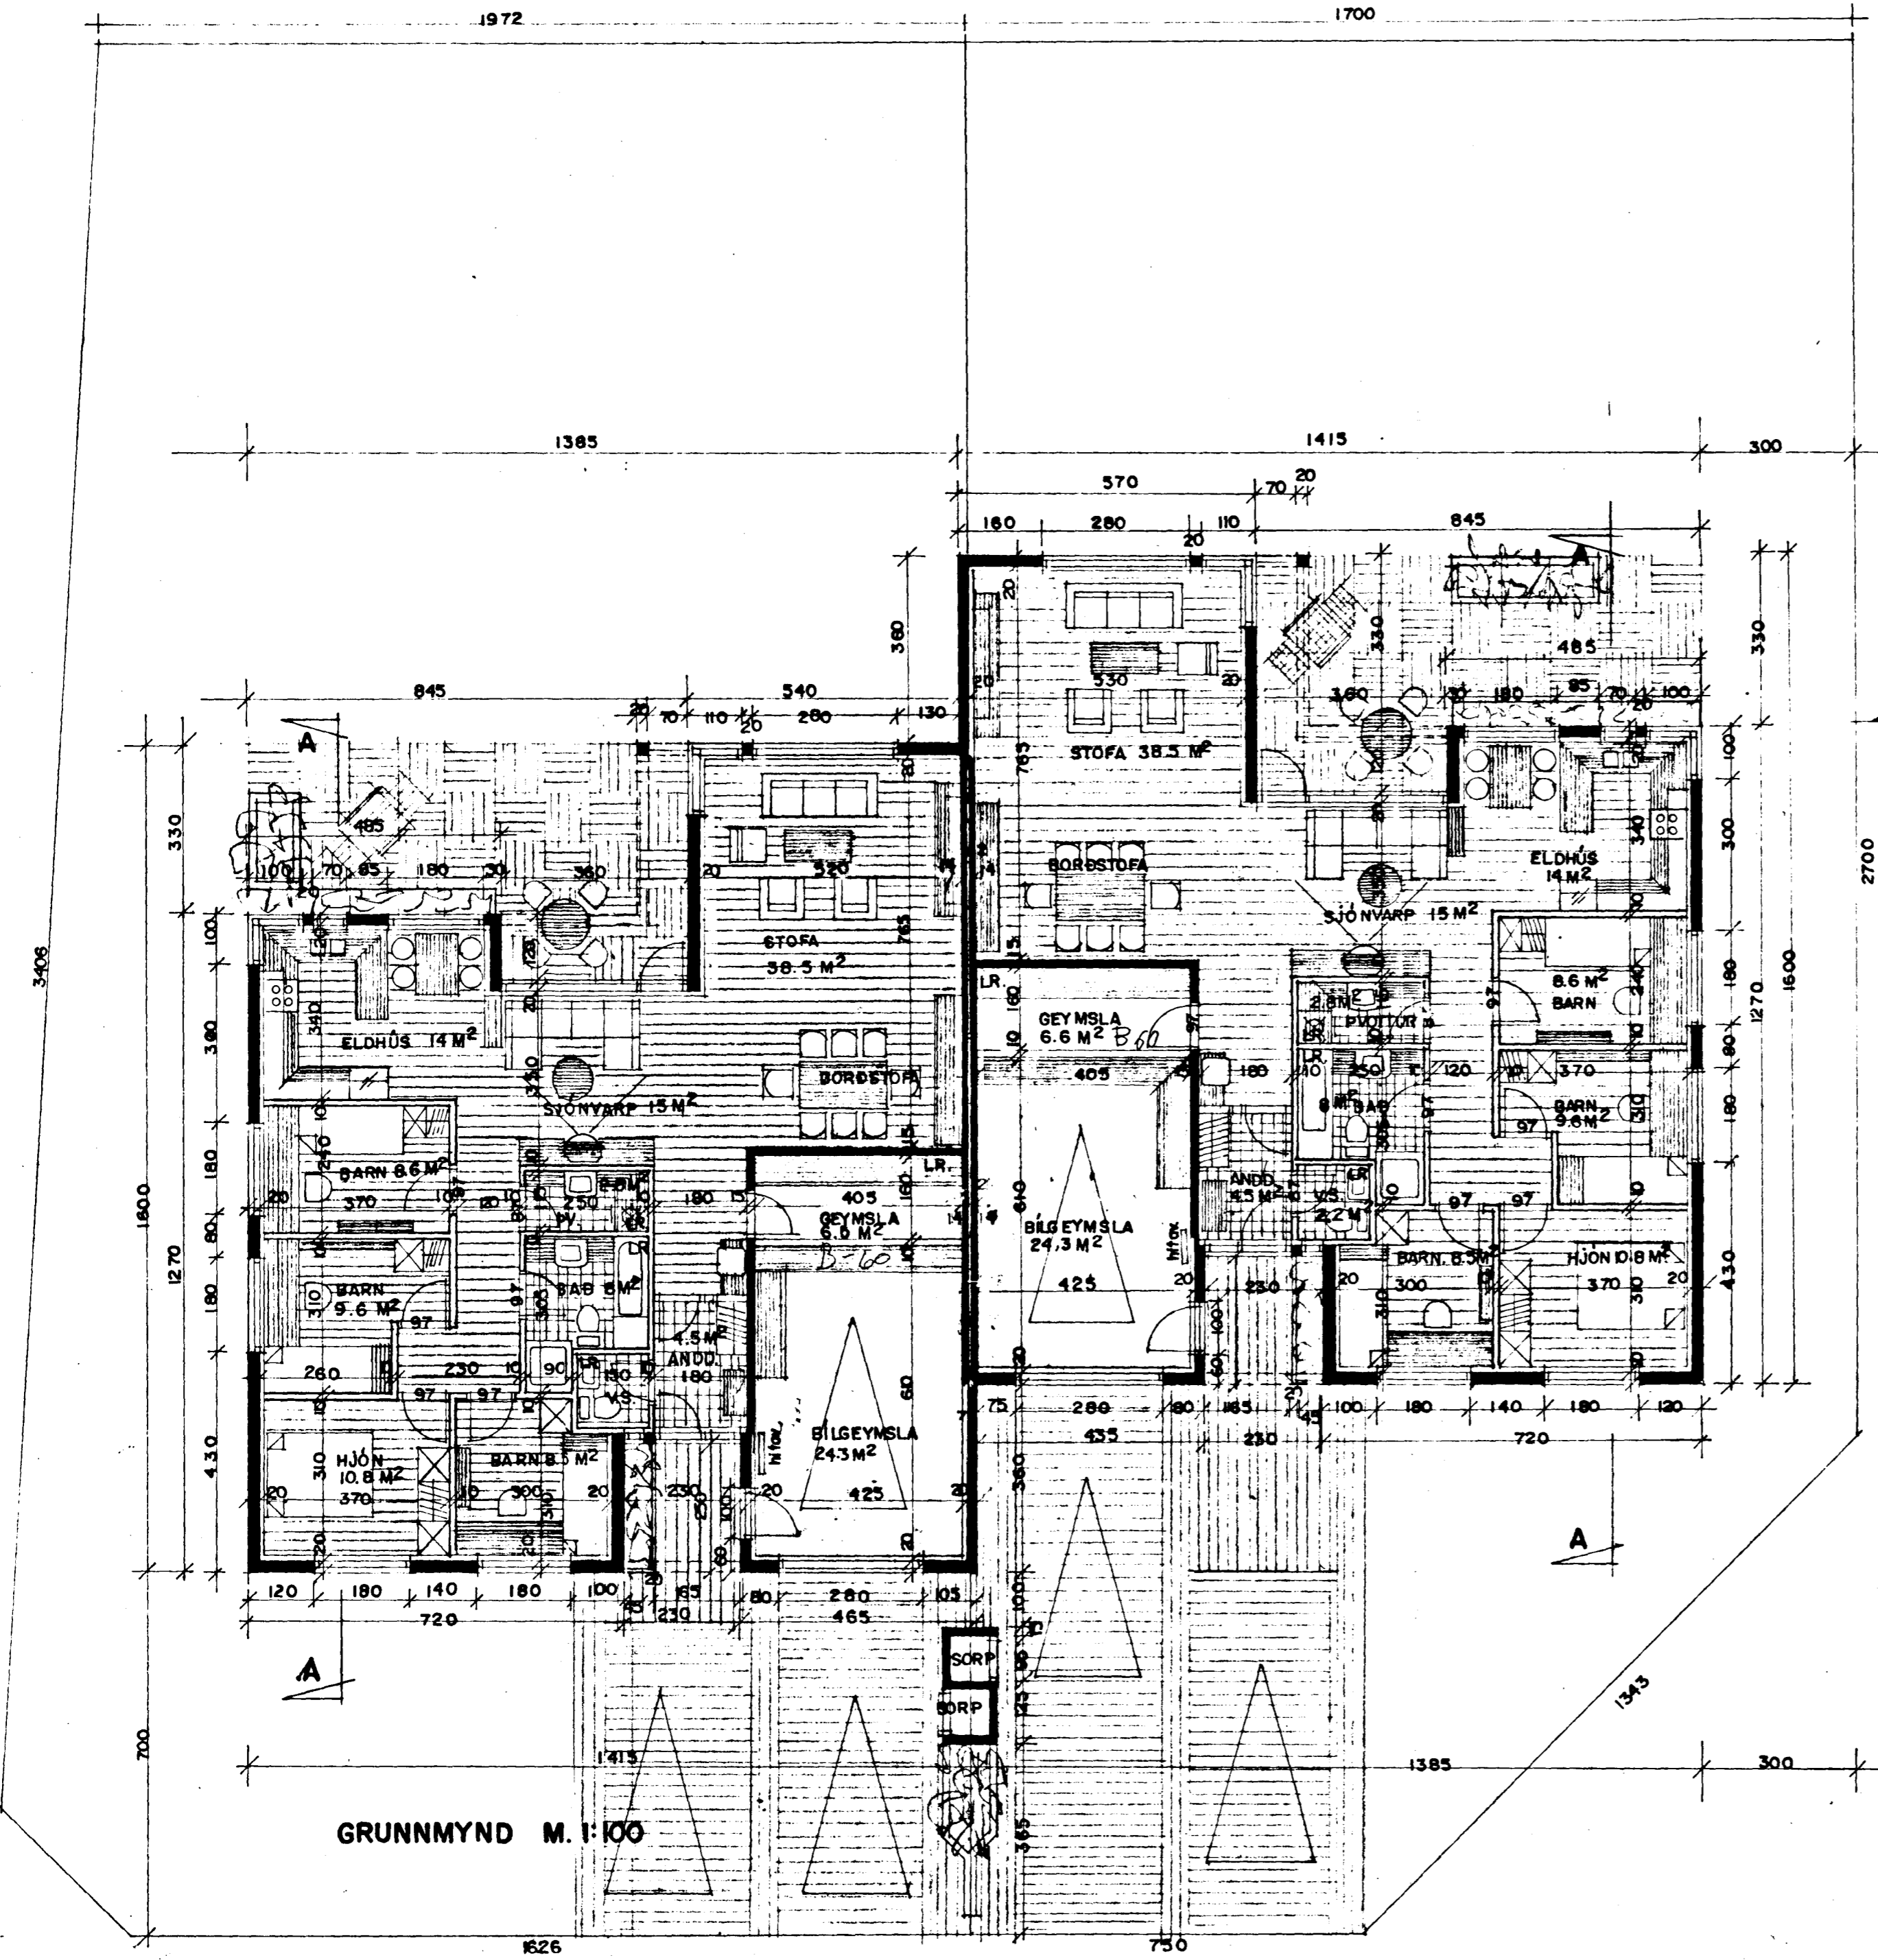


SNÍÐ A-A M. 1:100

**SKYRINGAR:**  
HÖSIN ERU STAÐSTEYPT A HEFÐBUNDIN HATT MED STALKLEDDU ÞAKI.  
KÖLNUNARTÖLUR EINSTAKRA BYGGINGAHLUTA SEU Í SAMRÆMI VÍÐ ÍST.66.

**STÆRDIR:**  
HÚS NR. 1.  
FLATARMÁL IÐÓÐAR= 157,7 M2 BILGEYMSLU= 28,3 M2 SAMTALS 186 M2 BR.  
HEILDAROMMÁL HOSS MED BILGEYMSLU= 707 M3 BR.  
FLATARMÁL LÓÐAR ER 644.5 M2.

HÚS NR. 2.  
FLATARMÁL IÐÓÐAR= 157,7 M2 BILGEYMSLU= 28,3 M2 SAMTALS 186 M2 BR.  
HEILDAROMMÁL HOSS MED BILGEYMSLU= 707 M3 BR.  
FLATARMÁL LÓÐAR ER 575.4 M2.

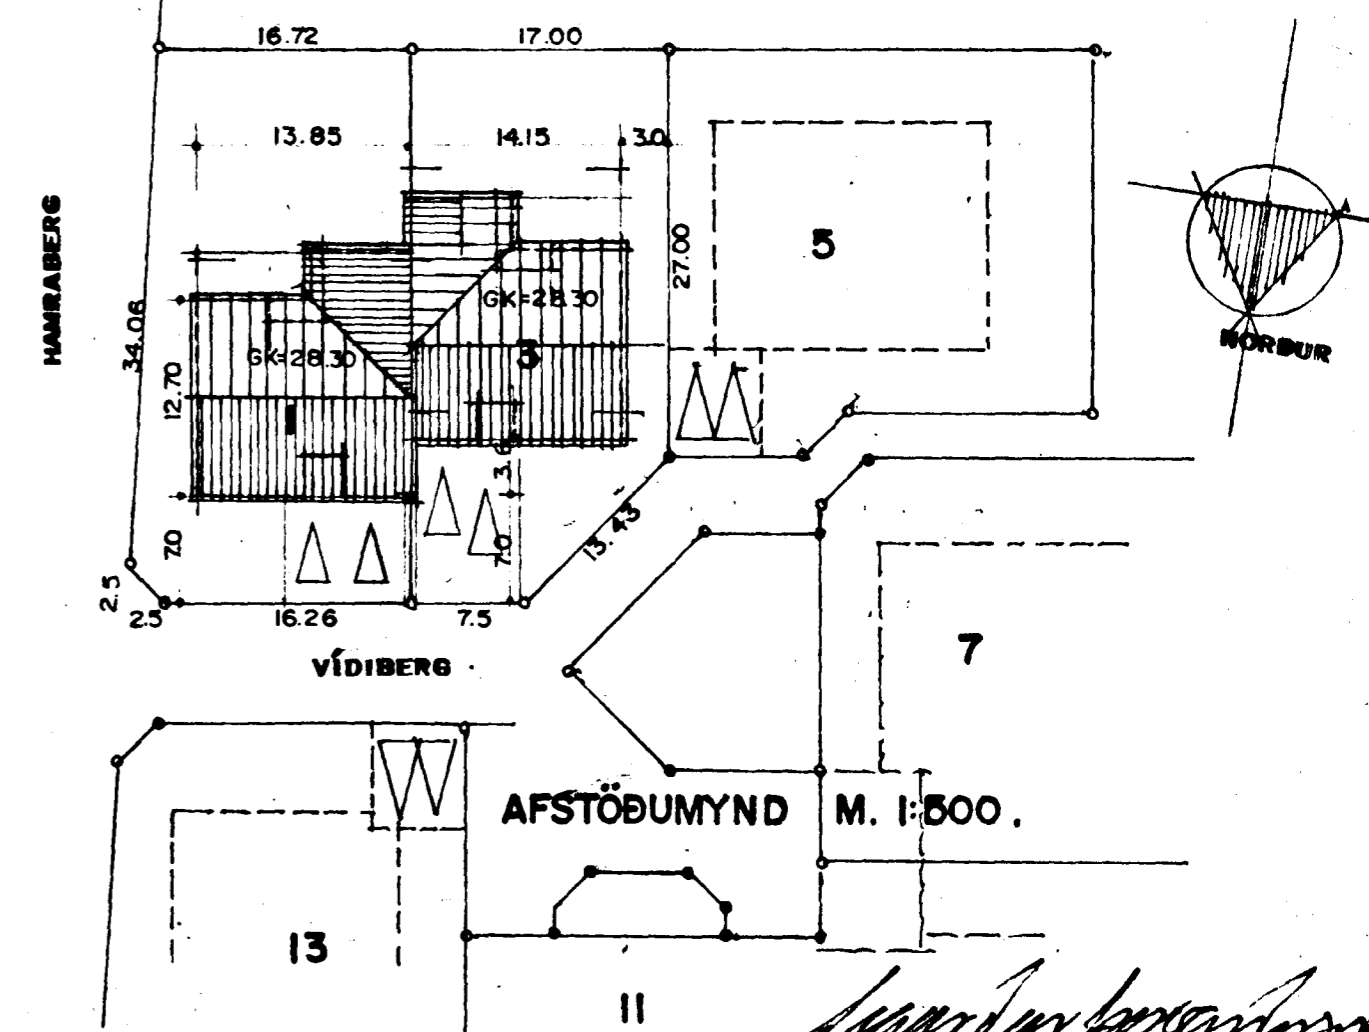

GRUNNMYND M. 1:100