


GRUNNMYND 1:50

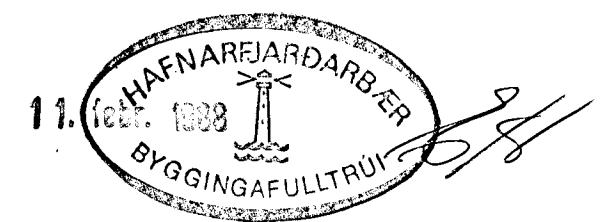

01	3.2.88	OFNAR FERÐIK	
BR.NR.	DAGS.	EDLI BREYTINGAR	SIGN.
VIÐIBERG 3 HAFNARFIRÐI			DAGS. OKT. '87.
RÚMMYND HITALAGNA			HANNAÐ
MÁLKV. 1:50			TEIKNAD.
SIGURÐUR ÞORLEIFSSON TEKNIFRÆÐINGUR F.T.F.I.			VERK NR. 8726
STRANDGÖTU 11 HAFNARFIRÐI SÍMI 54751			BLADNR. 2-06