


GRUNNMYND 1:50

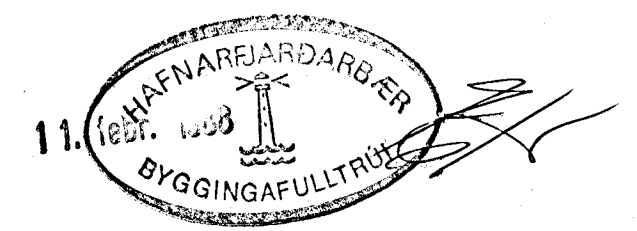

01	3.2. '38	OFNAR FERDIR Í BILG. OG BÆDH. GÆRÐ.	
BR. NR.	DAGS	EDLI BREVTINGAR	SIGN.
	VÍÐIBERG 3	HAFNARFIRÐI	DAGS. OKT '37
	GRUNNMYND	LAGNA	HANNAÐ
	MELIKV. 1:50		TEIKNAD 1/6
	SIGURÐUR ÞORLEIFSSON	TEKNIFRÆÐINGUR F.T.F.I.	VERK NR. 8726
	STRANDGÖTU 11	HAFNARFIRÐI	SÍMI 54751
			BLADNR. 2-04